


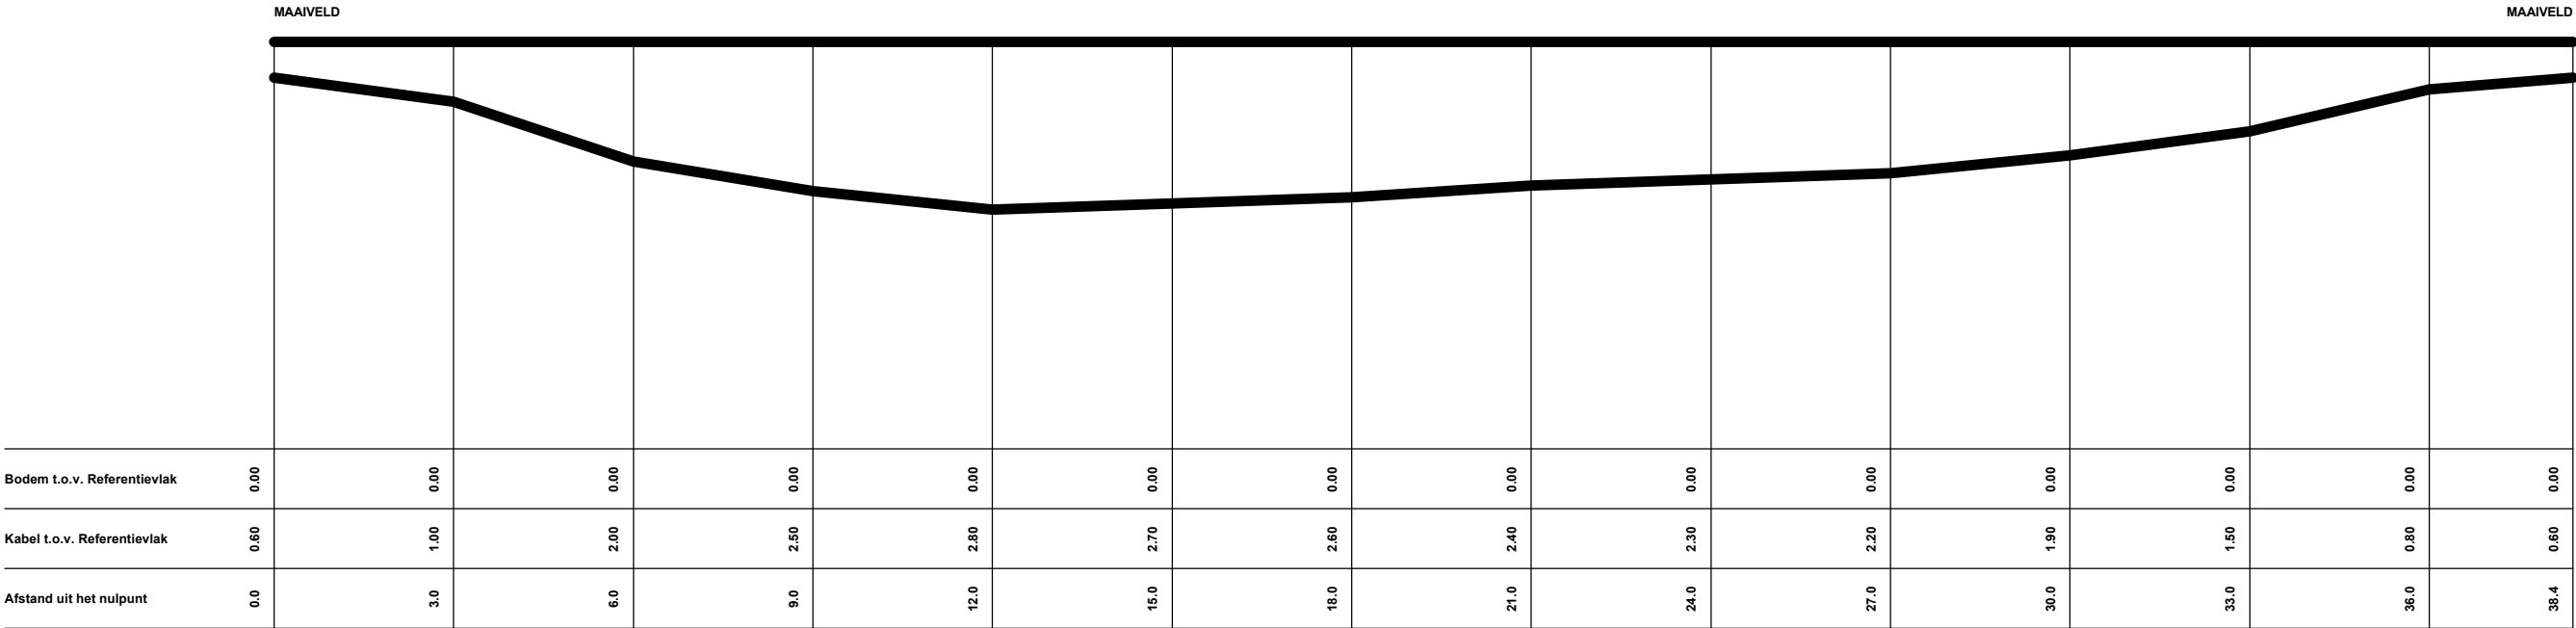

|   |               |               |
|---|---------------|---------------|
| <div><div>Copyright © KPN B.V. All Rights Reserved.</div></div> | Tekening Type | Waterkruising |
|   | Formaat       | A3            |
|   | Naam          | 34472         |
|   | Meldnummer    | 21O131803     |
|   | Datum         | 20 dec 2021   |
|   | Geprint door  | KPN Klic-WION |
|   | Detailnaam    | 34472         |
|   | Peildatum     | 22 mei 2008   |