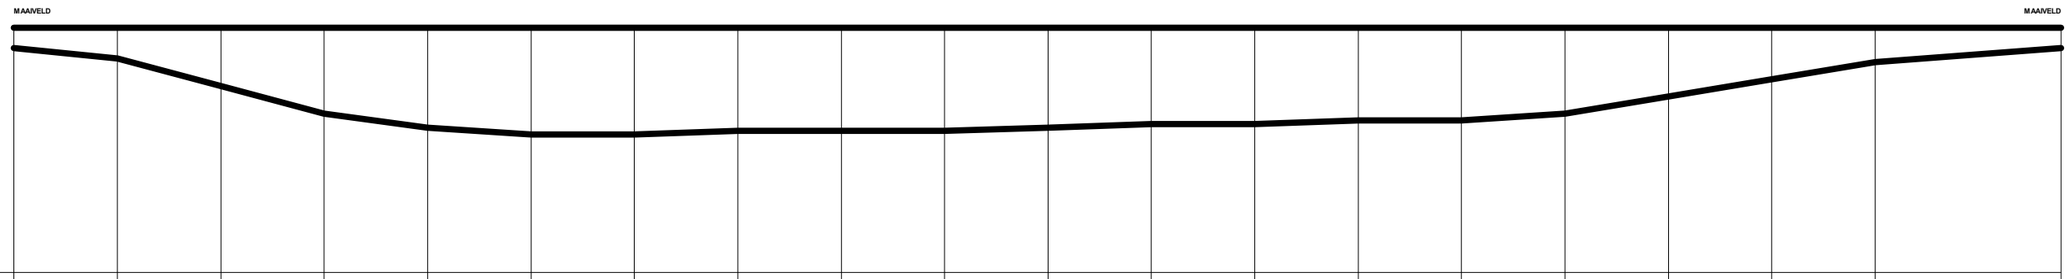

Bodem t.o.v. Referentievlak	0.00	0.00	0.00	0.00	0.00	0.00	0.00	0.00	0.00	0.00	0.00	0.00	0.00	0.00	0.00	0.00	0.00	0.00	0.00	0.00	0.00
Kabel t.o.v. Referentievlak	0.60	0.90	1.70	2.50	2.90	3.10	3.10	3.00	3.00	3.00	2.90	2.80	2.80	2.70	2.70	2.50	2.00	1.50	1.00	0.60	
Afstand uit het nulpunt	0.0	3.0	6.0	9.0	12.0	15.0	18.0	21.0	24.0	27.0	30.0	33.0	36.0	39.0	42.0	45.0	48.0	51.0	54.0	59.4	

Copyright © KPN B.V. All Rights Reserved.

Tekening Type	Waterkruising
Formaat	A3
Naam	34473
Meldnummer	21O131803
Datum	20 dec 2021
Geprint door	KPN Klic-WION
Detailnaam	34473
Peildatum	14 jul 2008