


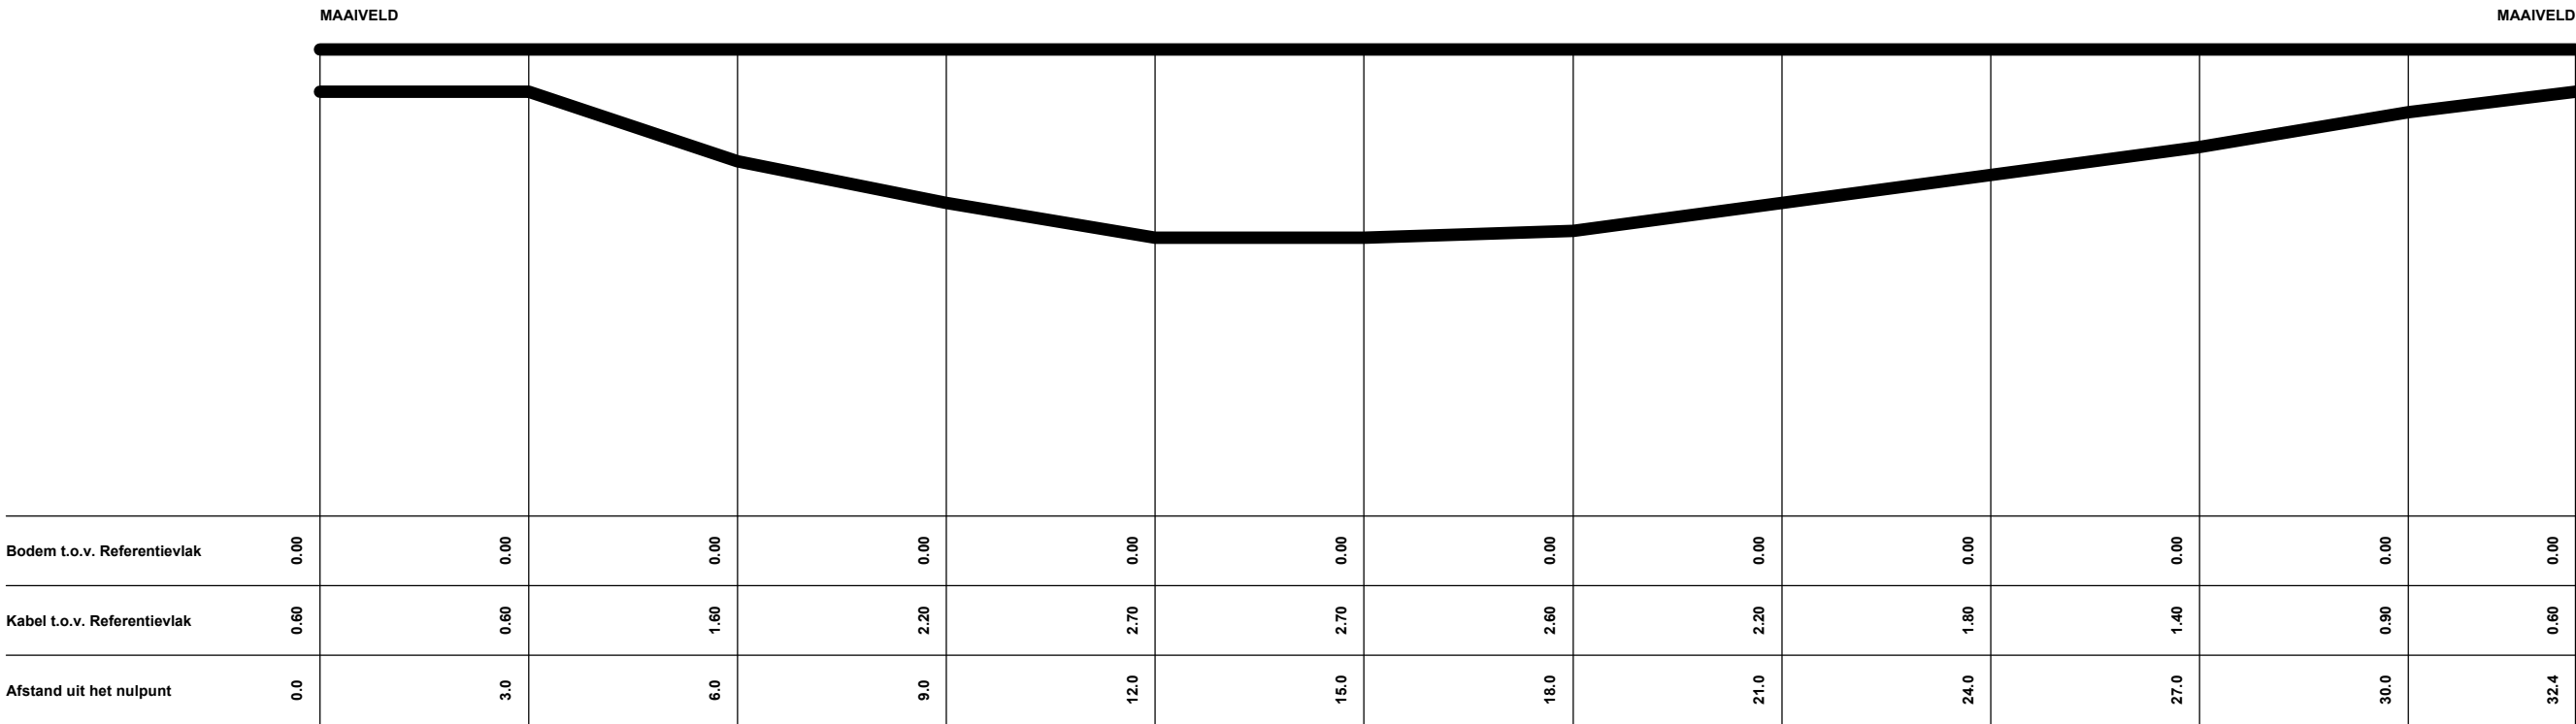

Copyright © KPN B.V. All Rights Reserved.

Tekening Type	Waterkruising
Formaat	A3
Naam	34474
Meldnummer	21O131803
Datum	20 dec 2021
Geprint door	KPN Klic-WION
Detailnaam	34474
Peildatum	14 jul 2008