


Intredepunt: 165616.63, 422607.23
Locatie: Ossestraat

Naam Boring: 2835
Datum: 26-09-2015
Hoogte Schaal: 1:100
Lengte Schaal: 1:100

Uittredepunt: 165571.17, 422533.11
Locatie: Ossestraat

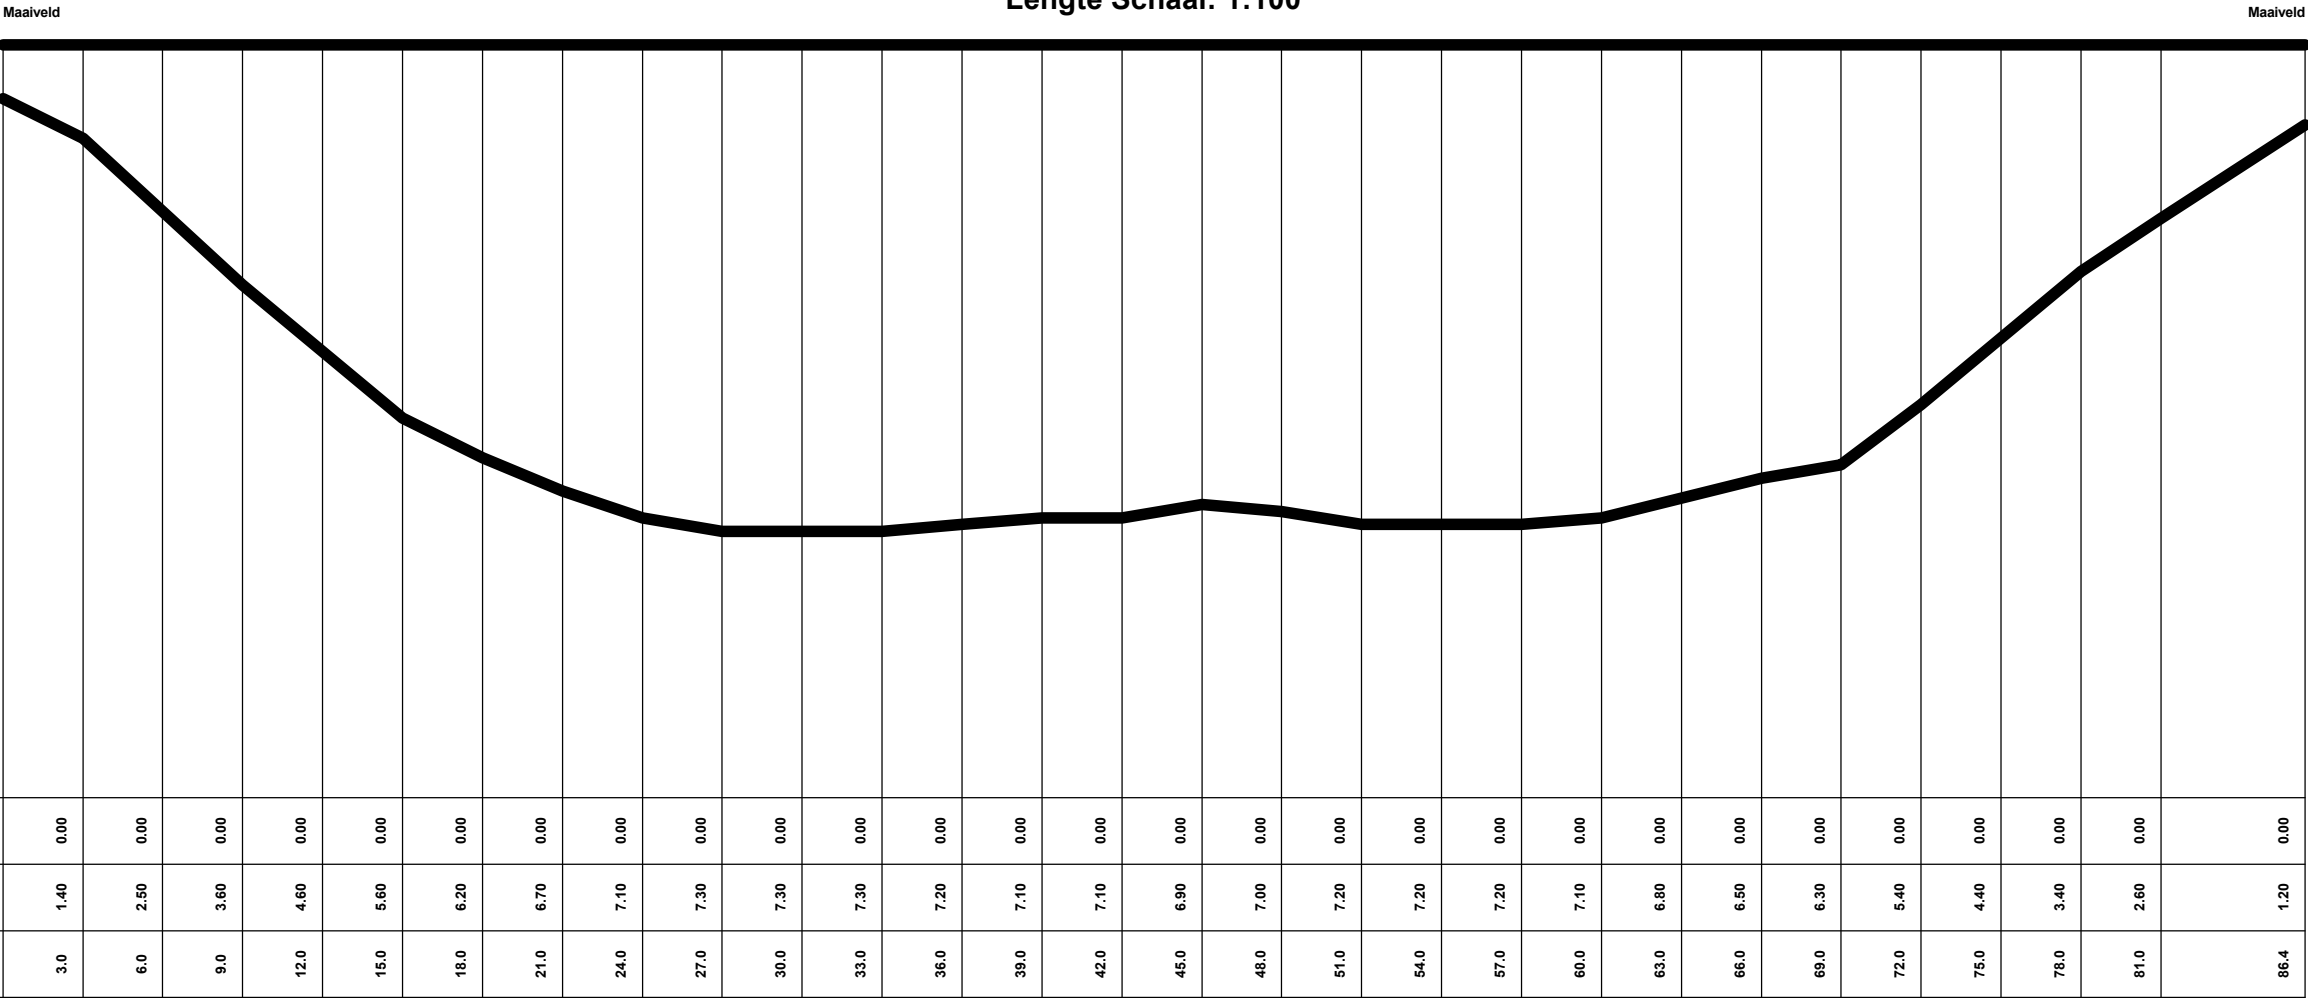

 Copyright © KPN B.V. All Rights Reserved.	Tekening Type	Waterkruising
	Formaat	A3
	Naam	2835
	Meldnummer	21O131803
	Datum	20 dec 2021
	Geprint door	KPN Klic-WION
	Detailnaam	2835
	Peildatum	29 sep 2015