


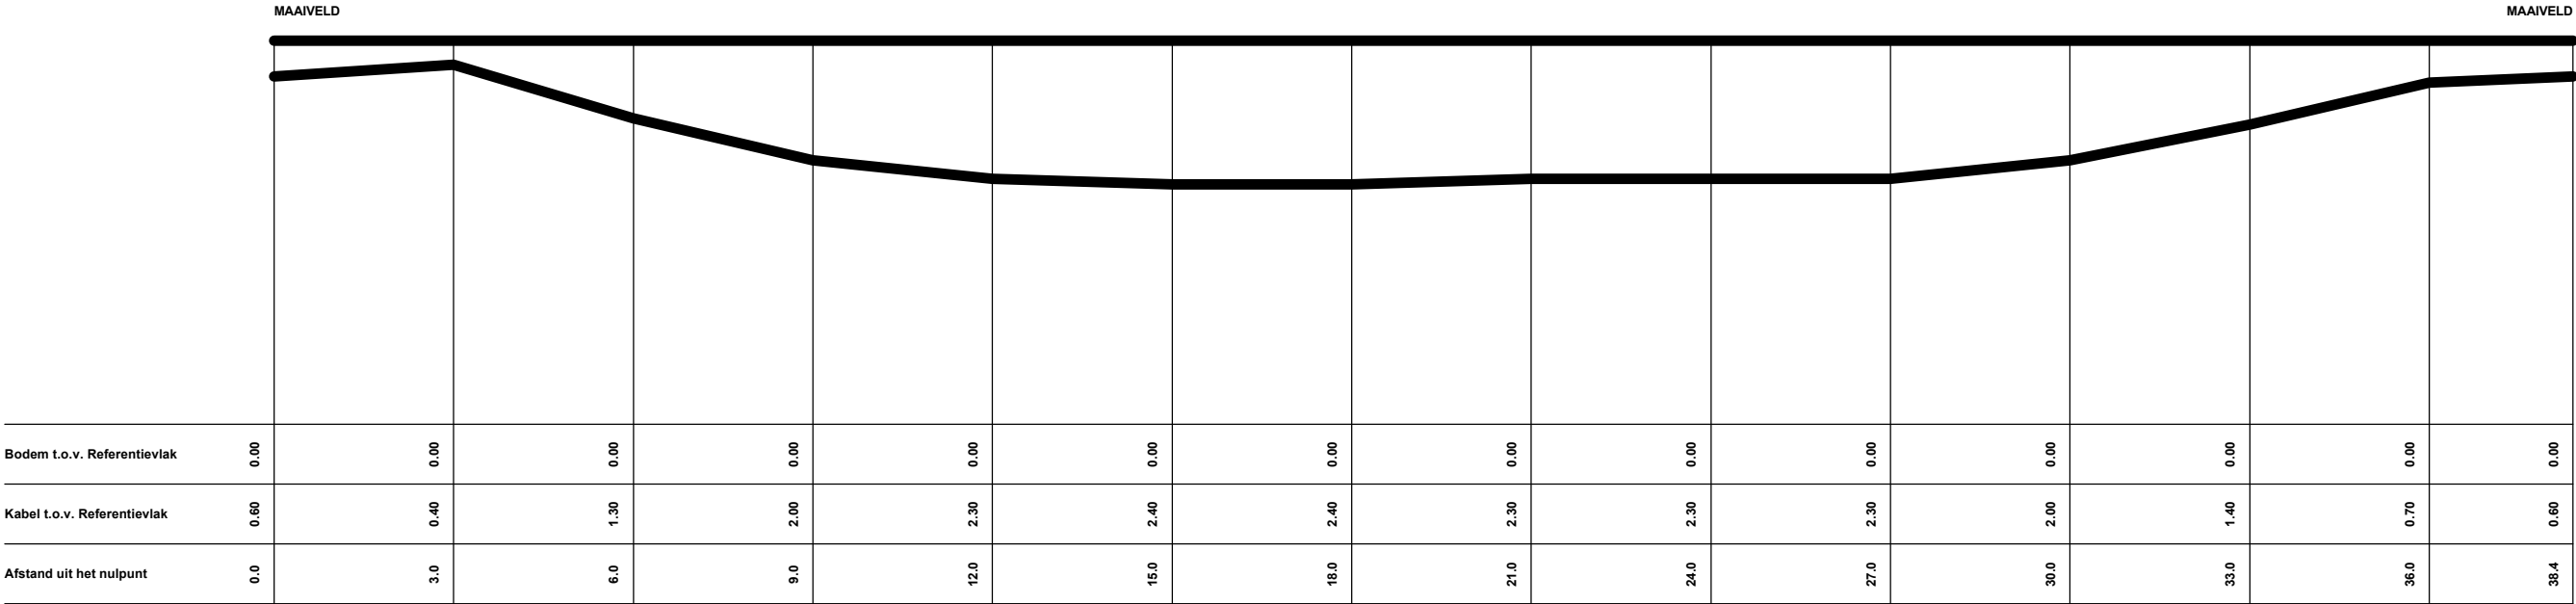

 Copyright © KPN B.V. All Rights Reserved.	Tekening Type	Waterkruising
	Formaat	A3
	Naam	34292
	Meldnummer	21O131803
	Datum	20 dec 2021
	Geprint door	KPN Klic-WION
	Detailnaam	34292
	Peildatum	14 jul 2008