HUISNUMMER 44

W168310

GEPEILD 22-05-2008

LENGTE SCHAAL 1:100

DIEPTE SCHAAL 1:100

MERWEDESTRAAT

HUISNUMMER 75

W

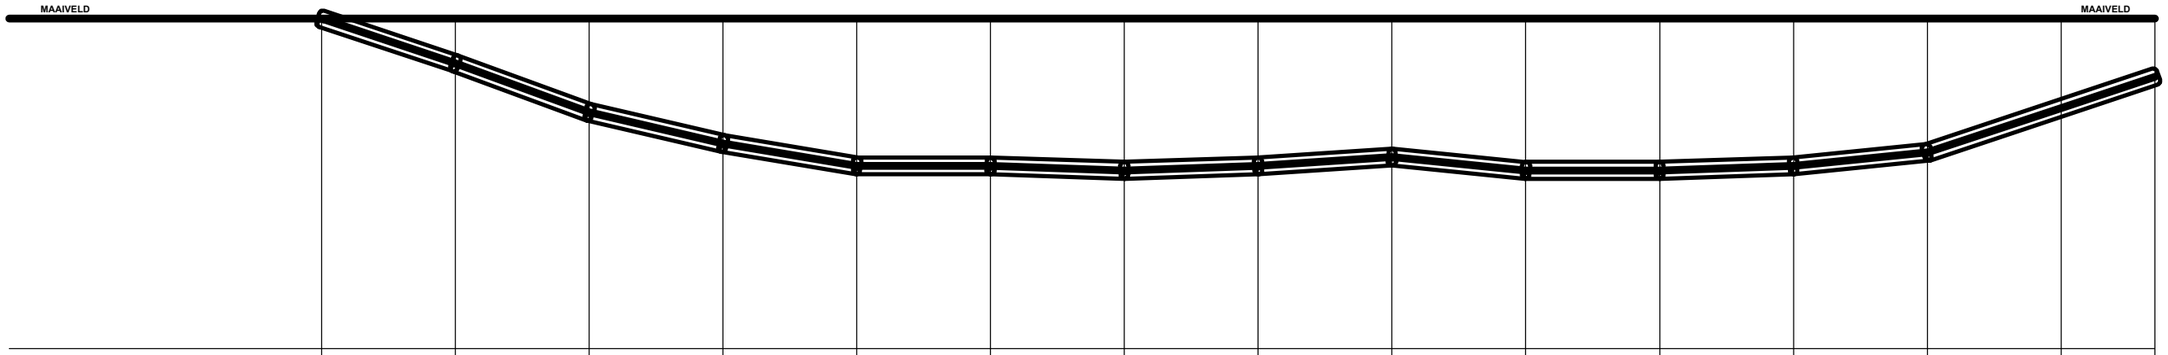

BODEM T.O.V. MAAIVELD	0.00	0.00	0.00	0.00	0.00	0.00	0.00	0.00	0.00	0.00	0.00	0.00	0.00	0.00	0.00
KABEL T.O.V. MAAIVELD	0.00	1.00	2.10	2.80	3.30	3.30	3.40	3.30	3.10	3.40	3.40	3.30	3.00	2.00	1.30
AFSTAND UIT HET NULPUNT	0.00	3.00	6.00	9.00	12.00	15.00	18.00	21.00	24.00	27.00	30.00	33.00	36.00	39.00	41.10

TELECOM NETVLAK

WEGKRUISING (GB)

ASN

Komt voor in

1655.42200

CGB NAAM: OS-C

W168310

Copyright © KPN B.V. All Rights Reserved.

Tekening Type	Waterkruising
Formaat	A3
Naam	W168310
Meldnummer	21O131803
Datum	20 dec 2021
Geprint door	KPN Klic-WION
Detailnaam	MERWEDESTRAAT
Peildatum	22 mei 2008