

W168402

GEPEILD 21-08-2008


LENGTE SCHAAAL 1:250

DIEPTE SCHAAL 1:250

WAALKADE

WATERSTAND +0.00 FICTIEF

W

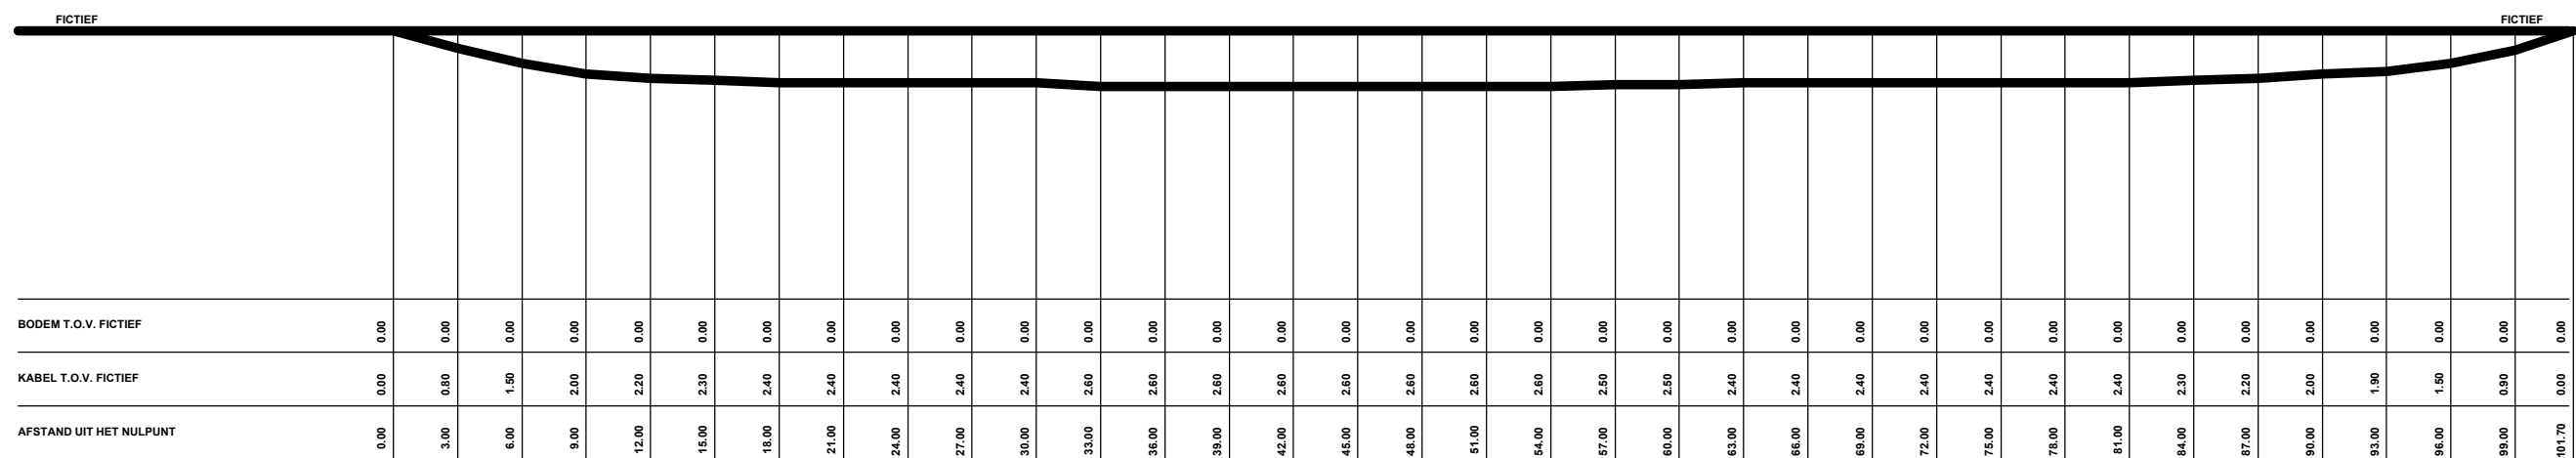

TELECOM NETVLAK ASN

PILOTBORING

Komt voor in

CGB: OS-C

GBKN: 1655.42150

W168402



Copyright © KPN B.V. All Rights Reserved.

Tekening Type	Waterkruising
---------------	---------------

Formaat	A3
---------	----

Naam	W168402
------	---------

Meldnummer	210131803
------------	-----------

Datum	20 dec 2021
-------	-------------

Geprint door	KPN Klic-WION
--------------	---------------

Detailnaam	WAALKADE
------------	----------

Peildatum	21 aug 2008
-----------	-------------