


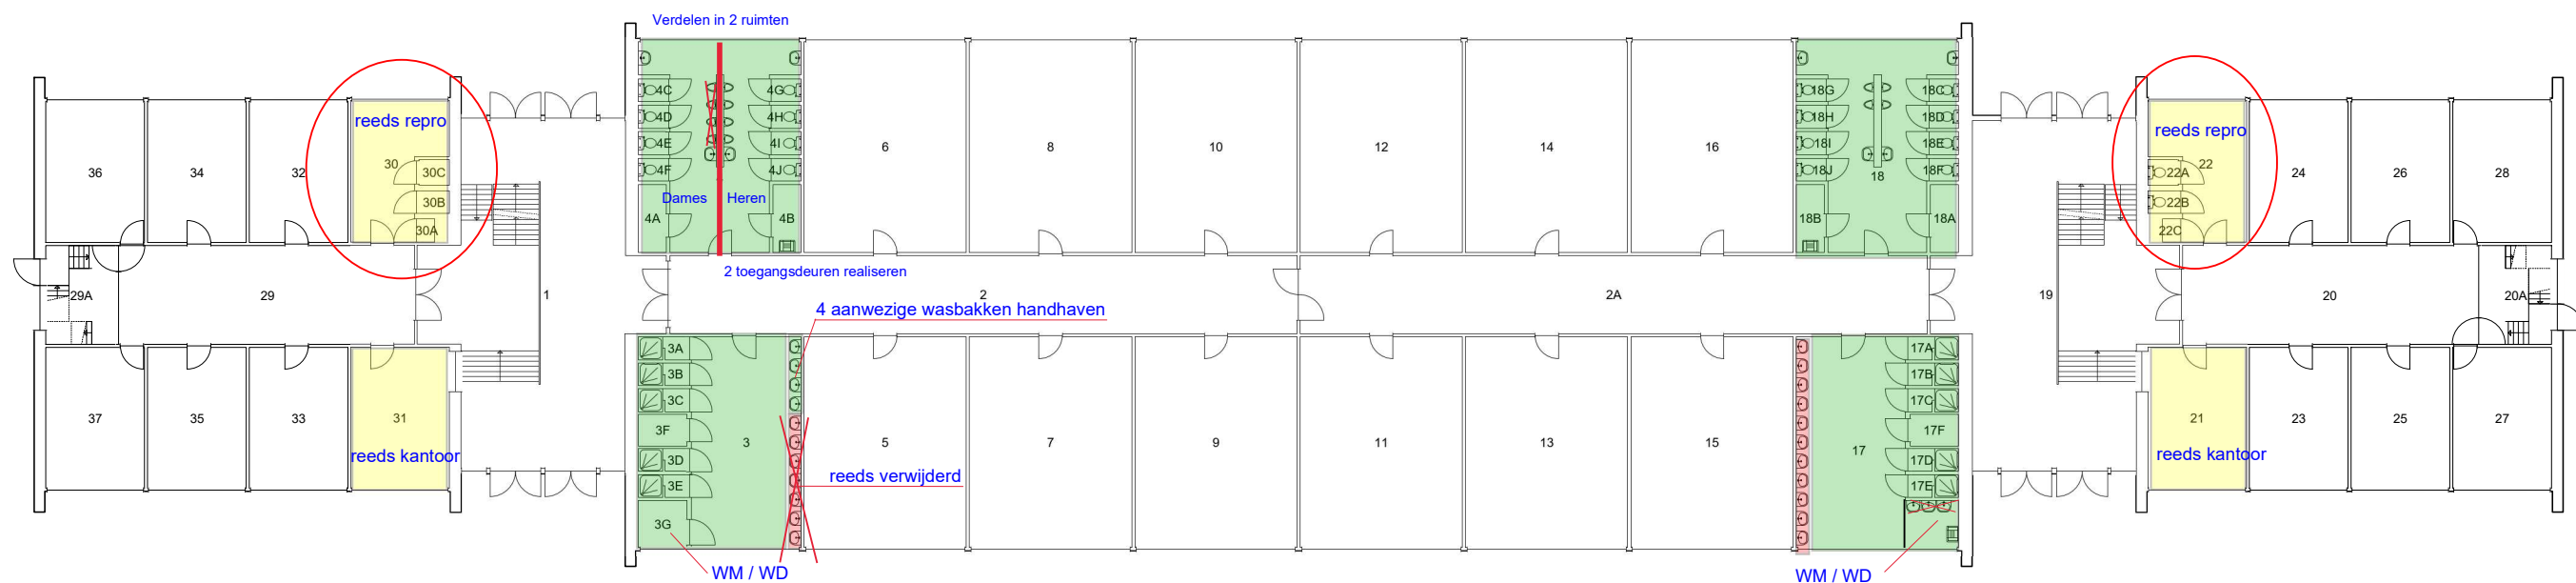

Ruimte	Funcctie	Opp.	Ruimte	Funcctie	Opp.	Ruimte	Funcctie	Opp.	Ruimte	Funcctie	Opp.	Ruimte	Funcctie	Opp.
1	Hal	99.57	4E	WC Heren	0.99	15	Vergaderruimte	52.73	18G	WC Heren	0.99	27	Bureauruimte	21.50
2	Gang	75.95	4F	WC Heren	0.99	16	Bureauruimte	52.73	18H	WC Heren	0.99	28	Bureauruimte	21.50
2A	Gang	75.95	4G	WC Heren	0.99	17	Wasruimte Heren	39.38	18I	WC Heren	0.99	29	Gang	44.93
3	Berging PGU	35.54	4H	WC Heren	0.99	17A	Doucheruimte Heren	1.67	18J	WC Heren	0.99	29A	Trappenhuis	10.86
3A	Doucheruimte Heren	1.66	4I	WC Heren	0.99	17B	Doucheruimte Heren	1.66	19	Hal	99.50	30	Plotterruimte	16.89
3B	Doucheruimte Heren	1.66	4J	WC Heren	0.99	17C	Doucheruimte Heren	1.67	20	Gang	44.93	30A	Berging Algemeen	0.56
3C	Doucheruimte Heren	1.66	5	Berging Algemeen	52.73	17D	Doucheruimte Heren	1.66	20A	Trappenhuis	10.86	30B	Berging Algemeen	1.08
3D	Doucheruimte Heren	1.66	6	Berging Kleding	52.77	17E	Doucheruimte Heren	1.66	21	Bureauruimte	21.50	30C	Berging Algemeen	1.21
3E	Doucheruimte Heren	1.66	7	Berging Kleding	52.73	17F	Technische Ruimte	2.34	22	Toiletruimte Heren	16.89	31	Bureauruimte	21.50
3F	Technische Ruimte	2.34	8	Berging Kleding	52.73	18	Toiletruimte Heren	34.37	22A	WC Heren	1.20	32	Bureauruimte	21.50
3G	Wasruimte Textiel	3.50	9	Berging Kleding	52.73	18A	Technische Ruimte	2.90	22B	WC Heren	1.08	33	Bureauruimte	21.50
4	Toiletruimte Heren	34.37	10	Berging PGU	52.73	18B	Kast Schoonmaakdienst	2.91	22C	Technische Ruimte	0.56	34	Bureauruimte	21.50
4A	Technische Ruimte	2.90	11	Bureauruimte	52.73	18C	WC Heren	0.99	23	Bureauruimte	21.50	35	Bureauruimte	21.50
4B	Kast Schoonmaakdienst	2.90	12	Bureauruimte	52.73	18D	WC Heren	0.99	24	Bureauruimte	21.50	36	Bureauruimte	21.50
4C	WC Heren	0.99	13	Bureauruimte	52.73	18E	WC Heren	0.99	25	Bureauruimte	21.50	37	Bureauruimte	21.50
4D	WC Heren	0.99	14	Bureauruimte	52.73	18F	WC Heren	0.99	26	Bureauruimte	21.50			

RENVOOI			
DOEL			
	ruimte / toestellen OPHEFFEN		
	ruimte / toestellen HANDHAVEN		
	ruimte / toestellen ANDERE FUNCTIE		

GEBOUW D

INDELING SANITAIRE


RUIMTEN NIVO 0

22-04-2022

Basisplattegrond

0 Begane grond
D Bureelgebouw
40A06 ORANJEKAZERNE

Schaal 1 : 200
Datum 27-09-2016
BVO: 1,767.76 m2 NVO: 1,631.71 m2

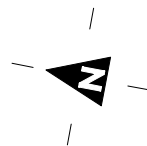

0 2 4 6 8 10 12m.



Rijksvastgoedbedrijf
Hoewel aan de totstandkoming van deze vastgoedgegevens de uiterste zorg is besteed, aanvaardt het
Rijksvastgoedbedrijf geen enkele aansprakelijkheid voor eventuele fouten, onduidelijkheden of onvol-
komenheden, noch voor de gevolgen hiervan. Aan deze gegevens kunnen geen rechten worden ontleend.
© Ministerie van Binnenlandse Zaken en Koninkrijksrelaties