


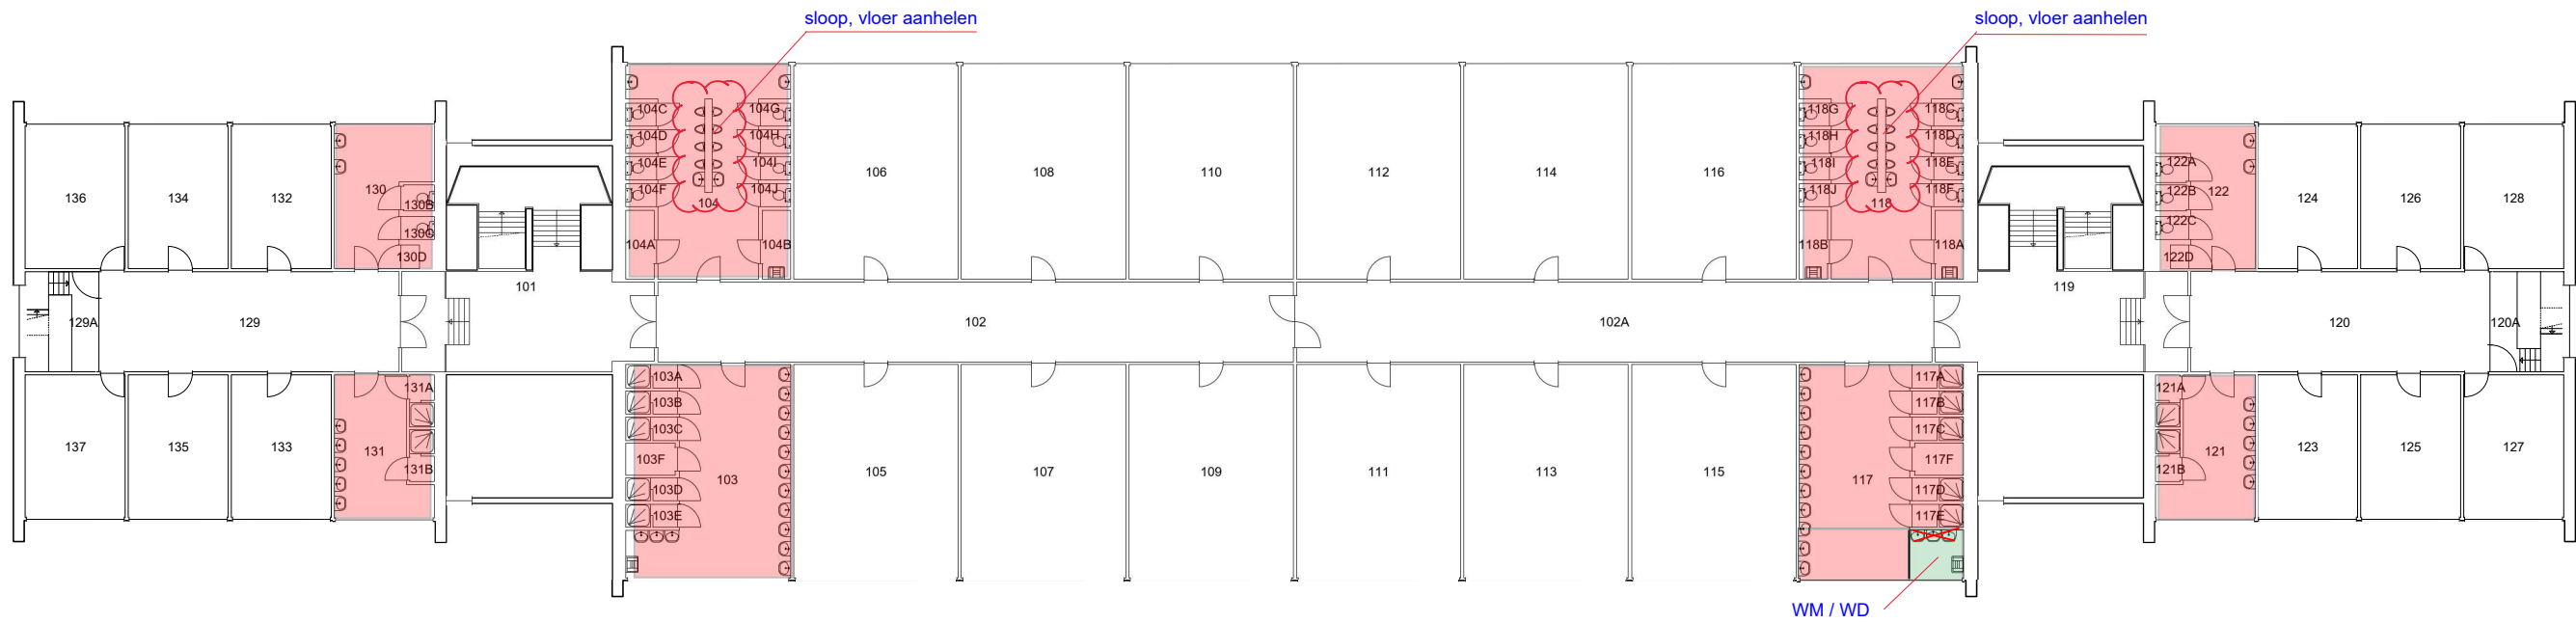

Ruimte	Functie	Opp.	Ruimte	Functie	Opp.	Ruimte	Functie	Opp.	Ruimte	Functie	Opp.	Ruimte	Functie	Opp.
101	Hal	54.16	104G	WC Heren	0.99	117A	Douchoruimte Heren	1.66	119	Hal	54.18	129	Gang	44.93
102	Gang	76.20	104H	WC Heren	1.00	117B	Douchoruimte Heren	1.66	120	Gang	44.93	129A	Trappenhuis	10.86
102A	Gang	76.20	104I	WC Heren	0.99	117C	Douchoruimte Heren	1.66	120A	Trappenhuis	10.86	130	Toiletruimte Heren	16.89
103	Wasruimte Heren	39.38	104J	WC Heren	0.99	117D	Douchoruimte Heren	1.66	121	Wasruimte Heren	16.86	130B	WC Heren	1.20
103A	Douchoruimte Heren	1.67	105	Berging Kleding	52.73	117E	Douchoruimte Heren	1.66	121A	Douchoruimte Heren	1.90	130C	WC Heren	1.08
103B	Douchoruimte Heren	1.67	106	Berging Kleding	52.77	117F	Technische Ruimte	2.34	121B	Douchoruimte Heren	1.90	130D	Kast Schoonmaakdienst	0.56
103C	Douchoruimte Heren	1.67	107	Berging Kleding	52.73	118	Toiletruimte Heren	34.37	122	Toiletruimte Dames	15.37	131	Wasruimte Heren	16.92
103D	Douchoruimte Heren	1.67	108	Berging Kleding	52.73	118A	Kast Schoonmaakdienst	2.90	122A	WC Heren	1.20	131A	Douchoruimte Heren	1.90
103E	Douchoruimte Heren	1.66	109	Berging Kleding	52.73	118B	Technische Ruimte	2.90	122B	WC Heren	1.20	131B	Douchoruimte Heren	1.90
103F	Technische Ruimte	2.34	110	Berging Kleding	52.73	118C	WC Heren	0.99	122C	WC Heren	1.08	132	Bureau ruimte	21.50
104	Toiletruimte Heren	34.37	111	Bureau ruimte	52.73	118D	WC Heren	0.99	122D	Kast Schoonmaakdienst	0.56	133	Bureau ruimte	21.50
104A	Technische Ruimte	2.90	112	Bureau ruimte	52.73	118E	WC Heren	0.99	123	Bureau ruimte	21.50	134	Bureau ruimte	21.50
104B	Kast Schoonmaakdienst	2.90	113	Bureau ruimte	52.73	118F	WC Heren	0.99	124	Bureau ruimte	21.50	135	Bureau ruimte	21.50
104C	WC Heren	0.98	114	Bureau ruimte	52.73	118G	WC Heren	0.99	125	Bureau ruimte	21.50	136	Bureau ruimte	21.50
104D	WC Heren	0.98	115	Vergader ruimte	52.73	118H	WC Heren	0.99	126	Bureau ruimte	21.50	137	Bureau ruimte	21.50
104E	WC Heren	0.99	116	Verblijfsruimte	52.73	118I	WC Heren	0.99	127	Bureau ruimte	21.50			
104F	WC Heren	0.99	117	Wasruimte Heren	39.38	118J	WC Heren	0.99	128	Bureau ruimte	21.50			

RENVOOI

DOEL

ruimte / toestellen OPHEFFEN

ruimte / toestellen HANDHAVEN

ruimte / toestellen ANDERE FUNCTIE

GEBOUW D

INDELING SANITAIRE

RUIMTEN NIVO 1

14-04-2022

Basisplattegrond

11e Verdieping

D Bureelgebouw

40A06 ORANJEKAZERNE

Schaal 1 : 200

Datum 27-09-2016

BVO: 1,681.43 m2

NVO: 1,539.83 m2

