


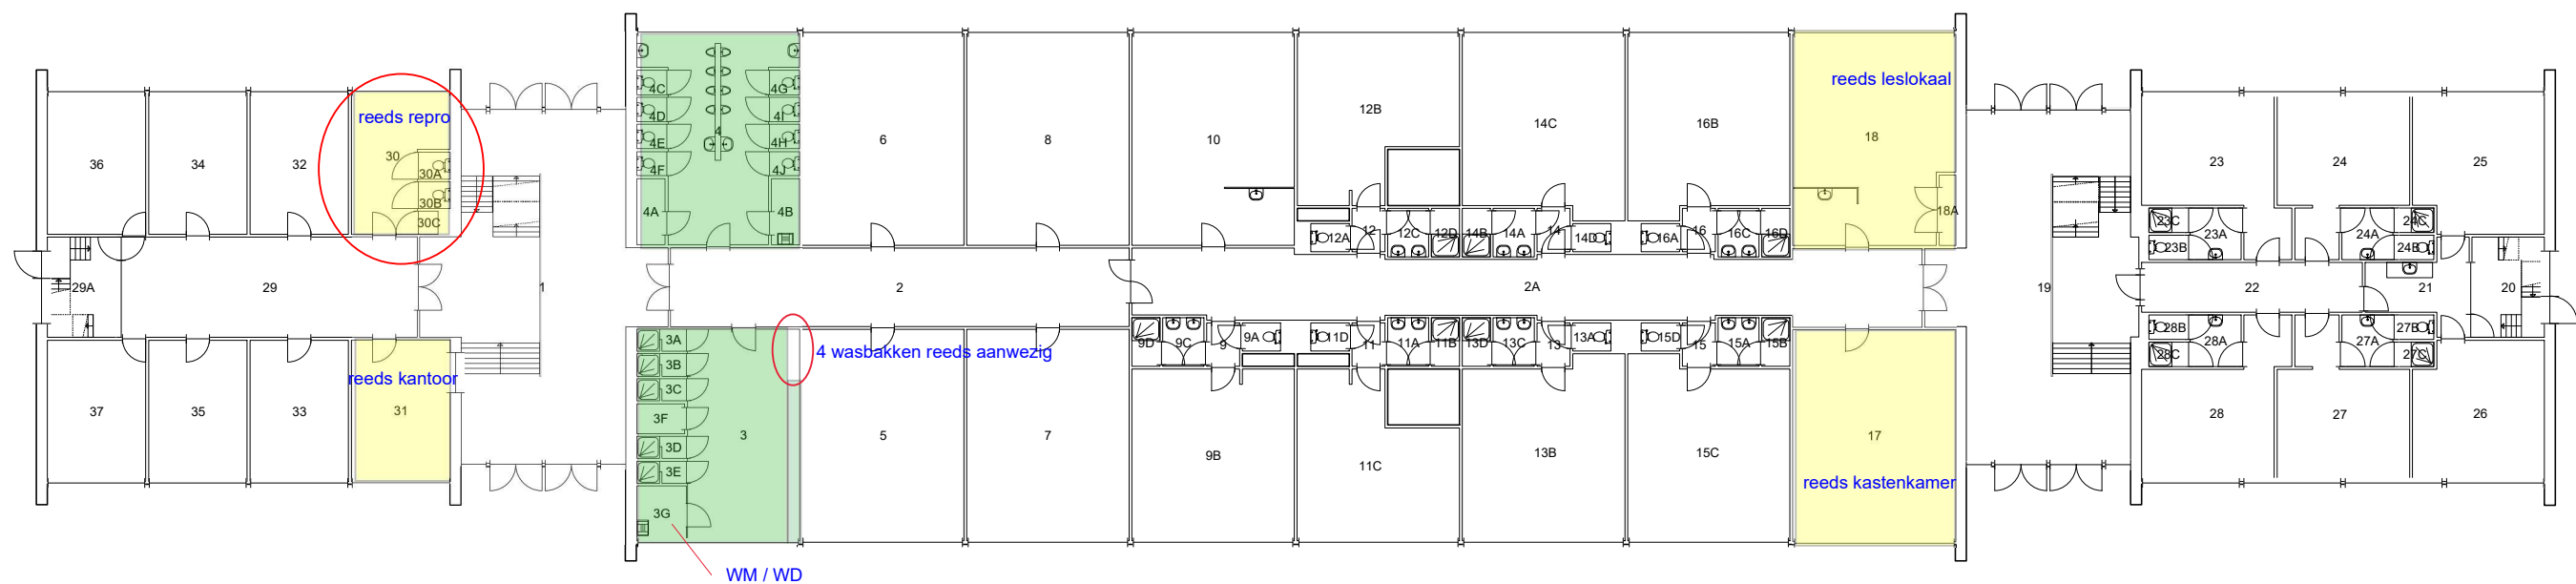

RENVOOI DOEL

- ruimte / toestellen OPHEFFEN
- ruimte / toestellen HANDHAVEN
- ruimte / toestellen ANDERE FUNCTIE


Ruimte	Functie	Opp.	Ruimte	Functie	Opp.	Ruimte	Functie	Opp.
1	Hal	100.16	11B	Doucheruimte Heren	2.09	22	Gang	16.80
2	Gang	55.46	11C	Kleedruimte	36.08	23	Bureauruimte	26.84
2A	Gang	79.85	11D	Toiletruimte Heren	1.65	23A	Wasruimte Heren	4.05
3	Wasruimte Heren	36.32	12	Hal	2.20	23B	Toiletruimte Heren	1.44
3A	Doucheruimte Heren	1.57	12A	Toiletruimte Heren	1.65	23C	Doucheruimte Heren	1.44
3B	Doucheruimte Heren	1.57	12B	Berging Algemeen	36.03	24	Bureauruimte	26.52
3C	Doucheruimte Heren	1.57	12C	Wasruimte Heren	3.06	24A	Wasruimte Heren	4.05
3D	Doucheruimte Heren	1.57	12D	Doucheruimte Heren	2.09	24B	Toiletruimte Heren	1.44
3E	Doucheruimte Heren	1.57	13	Hal	2.20	24C	Doucheruimte Heren	1.44
3F	Technische Ruimte	2.22	13A	Toiletruimte Heren	1.65	25	Bureauruimte	27.60
3G	Wasruimte Textiel	4.18	13B	Berging Algemeen	44.11	26	Bureauruimte	27.60
4	Toiletruimte Heren	34.83	13C	Wasruimte Heren	3.06	27	Bureauruimte	26.52
4A	Technische Ruimte	2.89	13D	Doucheruimte Heren	2.09	27A	Wasruimte Heren	4.05
4B	Kast Schoonmaakdienst	2.89	14	Hal	2.20	27B	Toiletruimte Heren	1.44
4C	Toiletruimte Heren	1.05	14A	Wasruimte Heren	3.06	27C	Doucheruimte Heren	1.44
4D	Toiletruimte Heren	1.05	14B	Doucheruimte Heren	2.09	28	Bureauruimte	26.84
4E	Toiletruimte Heren	1.05	14C	Berging Algemeen	43.98	28A	Wasruimte Heren	4.05
4F	Toiletruimte Heren	1.05	14D	Toiletruimte Heren	1.65	28B	Toiletruimte Heren	1.44
4G	Toiletruimte Heren	1.05	15	Hal	2.20	28C	Doucheruimte Heren	1.44
4H	Toiletruimte Heren	1.05	15A	Wasruimte Heren	3.06	29	Gang	45.43
4I	Toiletruimte Heren	1.05	15B	Doucheruimte Heren	2.09	29A	Trappenhuis	11.16
4J	Toiletruimte Heren	1.05	15C	Leslokaal	44.11	30	Reproductieruimte	17.11
5	Kleedruimte	52.81	15D	Toiletruimte Heren	1.65	30A	Toiletruimte Heren	1.23
6	Berging PGU	52.77	16	Hal	2.20	30B	Toiletruimte Heren	1.23
7	Berging PGU	52.81	16A	Toiletruimte Heren	1.65	30C	Technische Ruimte	0.63
8	Berging PGU	52.77	16B	Berging Algemeen	44.08	31	Bureauruimte	21.37
9	Hal	2.20	16C	Wasruimte Heren	3.06	32	Bureauruimte	21.38
9A	Toiletruimte Heren	1.65	16D	Doucheruimte Heren	2.09	33	Trappenhuis	21.37
9B	Bureauruimte	42.82	17	Berging PGU	52.77	34	Bureauruimte	21.38
9C	Wasruimte Heren	3.06	18	Leslokaal	50.40	35	Bureauruimte	21.38
9D	Doucheruimte Heren	2.09	18A	Technische Ruimte	1.82	36	Bureauruimte	21.38
10	Leslokaal	52.63	19	Hal	95.09	37	Bureauruimte	21.38
11	Hal	2.20	20	Trappenhuis	11.16			
11A	Wasruimte Heren	3.06	21	Hal	10.44			

GEBOUW E INDELING SANITAIRE RUITEN NIVO 0 14-04-2022

Basisplattegrond

0 Begane grond
E Bureelgebouw
40A06 ORANJEKAZERNE

Schaal 1 : 200
Datum 03-10-2019
BVO: 1,744.63 m2 NVO: 1,607.61 m2

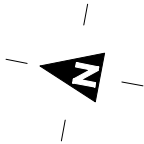

0 2 4 6 8 10 12m.



Rijksvastgoedbedrijf
Hoewel aan de totstandkoming van deze vastgoedgegevens de uiterste zorg is besteed, aanvaardt het
Rijksvastgoedbedrijf geen enkele aansprakelijkheid voor eventuele fouten, onduidelijkheden of onvol-
komenheden, noch voor de gevolgen hiervan. Aan deze gegevens kunnen geen rechten worden ontleend.
© Ministerie van Binnenlandse Zaken en Koninkrijksrelaties