


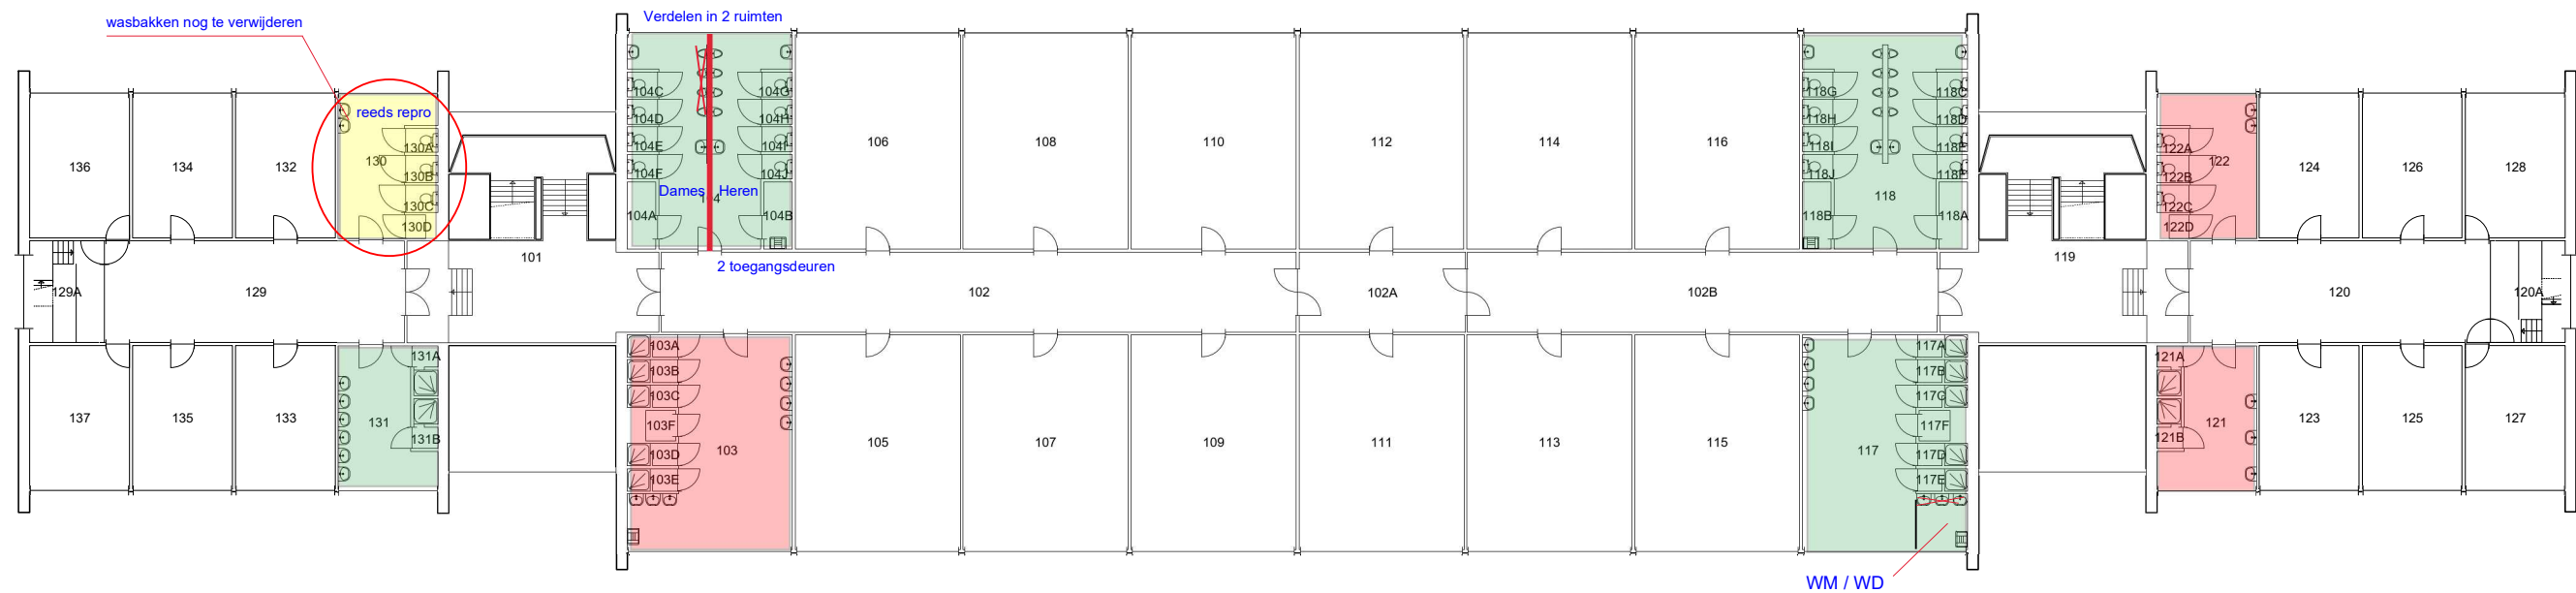

**RENVOOI
DOEL**


- ruimte / toestellen OPHEFFEN
- ruimte / toestellen HANDHAVEN
- ruimte / toestellen ANDERE FUNCTIE

Ruimte	Functie	Opp.	Ruimte	Functie	Opp.	Ruimte	Functie	Opp.
101	Hal	53.93	112	Berging Algemeen	52.71	122	Toilettruimte Heren	15.77
102	Gang	75.43	113	Berging Algemeen	52.76	122A	Toilettruimte Heren	1.10
102A	Gang	19.79	114	Berging Algemeen	52.77	122B	Toilettruimte Heren	1.23
102B	Gang	55.83	115	Berging PGU	52.77	122C	Toilettruimte Heren	1.23
103	Wasruimte Heren	40.55	116	Berging PGU	52.77	122D	Technische Ruimte	0.63
103A	Doucheruimte Heren	1.57	117	Wasruimte Heren	40.55	123	Bureau ruimte	21.38
103B	Doucheruimte Heren	1.57	117A	Doucheruimte Heren	1.57	124	Bureau ruimte	21.38
103C	Doucheruimte Heren	1.57	117B	Doucheruimte Heren	1.57	125	Bureau ruimte	21.38
103D	Doucheruimte Heren	1.57	117C	Doucheruimte Heren	1.57	126	Bureau ruimte	21.38
103E	Doucheruimte Heren	1.57	117D	Doucheruimte Heren	1.57	127	Bureau ruimte	21.38
103F	Technische Ruimte	1.37	117E	Doucheruimte Heren	1.57	128	Bureau ruimte	21.38
104	Toilettruimte Heren	34.83	117F	Technische Ruimte	1.43	129	Gang	45.43
104A	Technische Ruimte	2.89	118	Toilettruimte Heren	34.82	129A	Trappenhuis	11.16
104B	Kast Schoonmaakdienst	2.89	118A	Kast Schoonmaakdienst	2.85	130	Toilettruimte Heren	15.77
104C	Toilettruimte Heren	1.05	118B	Technische Ruimte	2.89	130A	Toilettruimte Heren	1.10
104D	Toilettruimte Heren	1.05	118C	Toilettruimte Heren	1.05	130B	Toilettruimte Heren	1.23
104E	Toilettruimte Heren	1.05	118D	Toilettruimte Heren	1.04	130C	Toilettruimte Heren	1.23
104F	Toilettruimte Heren	1.05	118E	Toilettruimte Heren	1.04	130D	Technische Ruimte	0.63
104G	Toilettruimte Heren	1.05	118F	Toilettruimte Heren	1.05	131	Wasruimte Heren	17.11
104H	Toilettruimte Heren	1.05	118G	Toilettruimte Heren	1.05	131A	Doucheruimte Heren	1.75
104I	Toilettruimte Invalide	1.05	118H	Toilettruimte Heren	1.05	131B	Doucheruimte Heren	1.75
104J	Toilettruimte Heren	1.05	118I	Toilettruimte Heren	1.05	132	Bureau ruimte	21.38
105	Leslokaal	52.77	118J	Toilettruimte Heren	1.05	133	Bureau ruimte	21.38
106	Bureau ruimte	52.77	119	Hal	53.45	134	Bureau ruimte	21.38
107	Bureau ruimte	52.77	120	Gang	45.43	135	Bureau ruimte	21.38
108	Bureau ruimte	52.77	120A	Trappenhuis	11.16	136	Bureau ruimte	21.38
109	Bureau ruimte	52.77	121	Wasruimte Heren	17.11	137	Bureau ruimte	21.38
110	Verblijfsruimte	52.77	121A	Doucheruimte Heren	1.75			
111	Berging Algemeen	52.83	121B	Doucheruimte Heren	1.75			

**GEBOUW E
INDELING SANITAIRE
RUIMTEN NIVO 1
14-04-2022
Basisplattegrond**

1 1e Verdieping
E Bureelgebouw
40A06 ORANJEKAZERNE

Schaal 1 : 200
Datum 03-10-2019
BVO: 1,671.35 m2 NVO: 1,540.15 m2

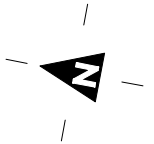

0 2 4 6 8 10 12m.

