


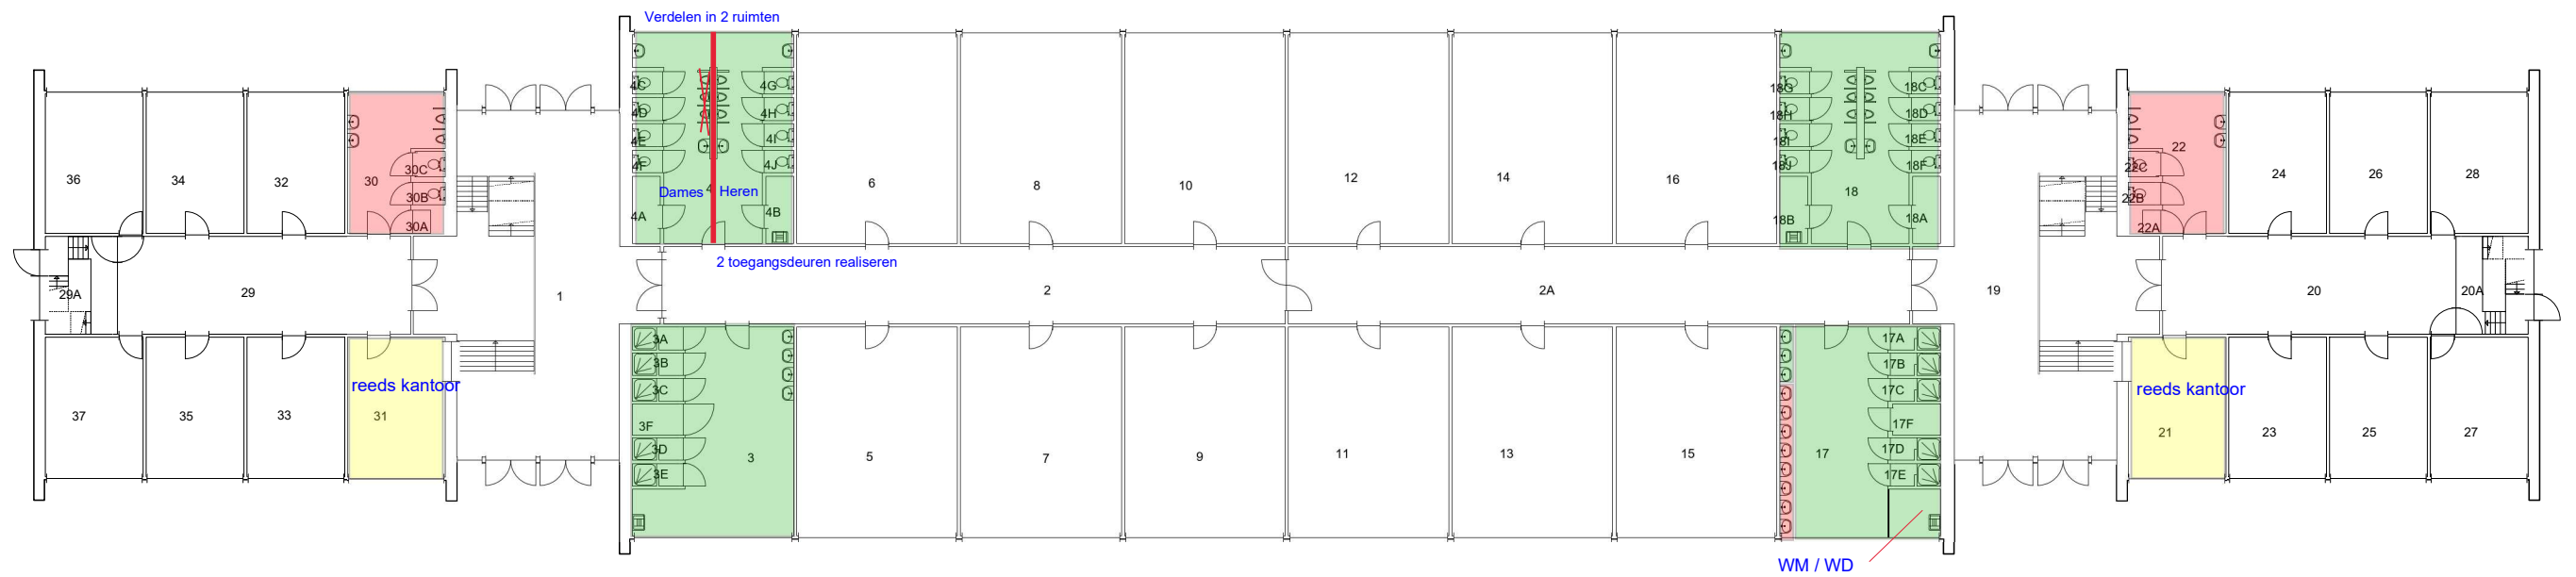

Ruimte	Functie	Opp.	Ruimte	Functie	Opp.	Ruimte	Functie	Opp.	Ruimte	Functie	Opp.	Ruimte	Functie	Opp.
1	Hal	99.57	4F	WC Heren	0.99	16	Berging Algemeen	52.73	18H	WC Heren	0.99	28	Bureauruimte	21.50
2	Gang	75.95	4G	WC Heren	0.99	17	Wasruimte Heren	39.38	18I	WC Heren	0.99	29	Gang	44.93
2A	Gang	75.95	4H	Toiletruimte Heren	0.99	17A	Doucheruimte Heren	1.67	18J	WC Heren	0.99	29A	Trappenhuis	10.86
3	Wasruimte Heren	39.38	4I	WC Heren	0.99	17B	Doucheruimte Heren	1.67	19	Hal	99.50	30	Toiletruimte Heren	16.89
3A	Doucheruimte Heren	1.67	4J	WC Heren	0.99	17C	Doucheruimte Heren	1.67	20	Gang	44.93	30A	Technische Ruimte	0.56
3B	Doucheruimte Heren	1.66	5	Berging Archief	52.73	17D	Doucheruimte Heren	1.67	20A	Trappenhuis	10.86	30B	WC Heren	1.08
3C	Doucheruimte Heren	1.66	6	Berging PGU	52.77	17E	Doucheruimte Heren	1.67	21	Bureauruimte	21.50	30C	WC Heren	1.21
3D	Doucheruimte Heren	1.66	7	Berging PGU	52.73	17F	Technische Ruimte	2.34	22	Toiletruimte Heren	16.89	31	Bureauruimte	21.50
3E	Doucheruimte Heren	1.66	8	Leslokaal	52.73	18	Toiletruimte Heren	34.37	22A	Technische Ruimte	0.56	32	Bureauruimte	21.50
3F	Technische Ruimte	2.34	9	Berging PGU	52.73	18A	Technische Ruimte	2.90	22B	WC Heren	1.08	33	Bureauruimte	21.50
4	Toiletruimte Heren	34.37	10	Berging PGU	52.73	18B	Kast Schoonmaakdienst	2.91	22C	WC Heren	1.20	34	Bureauruimte	21.50
4A	Technische Ruimte	2.90	11	Vergaderruimte	52.73	18C	WC Heren	0.99	23	Bureauruimte	21.50	35	Bureauruimte	21.50
4B	Kast Schoonmaakdienst	2.90	12	Bureauruimte	52.73	18D	WC Heren	0.99	24	Bureauruimte	21.50	36	Bureauruimte	21.50
4C	WC Heren	0.99	13	Berging Algemeen	52.73	18E	WC Heren	0.99	25	Bureauruimte	21.50	37	Bureauruimte	21.50
4D	Toiletruimte Heren	0.99	14	Leslokaal	52.73	18F	WC Heren	0.99	26	Bureauruimte	21.50			
4E	WC Heren	0.99	15	Berging Algemeen	52.73	18G	WC Heren	0.99	27	Bureauruimte	21.50			

RENVOOI
DOEL

ruimte / toestellen OPHEFFEN

ruimte / toestellen HANDHAVEN

ruimte / toestellen ANDERE FUNCTIE

GEBOUW F

INDELING SANITAIRE

RUIMTEN NIVO 0

22-04-2022

Basisplattegrond

0 Begane grond
F Bureelgebouw
40A06 ORANJEKAZERNE

Schaal 1 : 200
Datum 07-08-2017
BVO: 1,767.76 m2 NVO: 1,632.04 m2

