


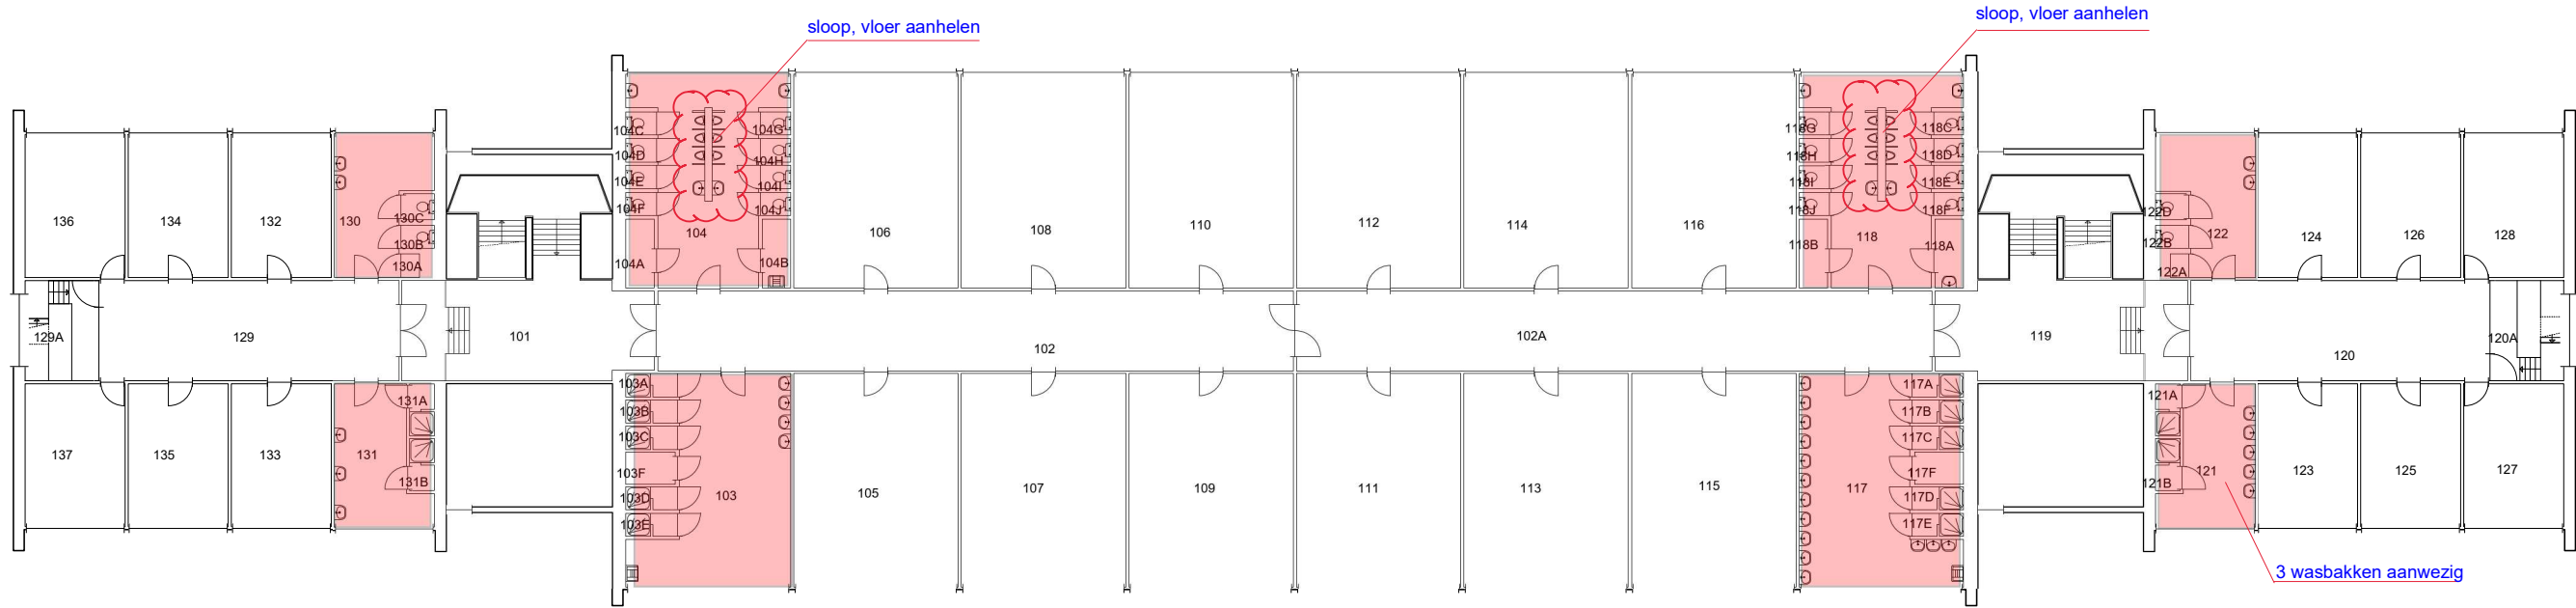

Ruimte	Functie	Opp.	Ruimte	Functie	Opp.	Ruimte	Functie	Opp.	Ruimte	Functie	Opp.	Ruimte	Functie	Opp.
101	Hal	54.16	104G	WC Heren	0.99	117A	Doucheruimte Heren	1.67	119	Hal	54.18	129A	Trappenhuis	10.86
102	Gang	76.20	104H	WC Heren	1.00	117B	Doucheruimte Heren	1.67	120	Gang	44.93	130	Toiletruimte Heren	16.89
102A	Gang	76.20	104I	WC Heren	0.99	117C	Doucheruimte Heren	1.67	120A	Trappenhuis	10.86	130A	Technische Ruimte	0.56
103	Wasruimte Heren	39.38	104J	Toiletruimte Heren	0.99	117D	Doucheruimte Heren	1.67	121	Wasruimte Heren	16.86	130B	WC Heren	1.08
103A	Doucheruimte Heren	1.67	105	Berging Linnen	52.73	117E	Doucheruimte Heren	1.67	121A	Doucheruimte Heren	1.90	130C	WC Heren	1.20
103B	Doucheruimte Heren	1.66	106	Berging PGU	52.77	117F	Straalruimte	2.34	121B	Doucheruimte Heren	1.90	131	Wasruimte Dames	16.92
103C	Doucheruimte Heren	1.67	107	Berging PGU	52.73	118	Toiletruimte Heren	34.37	122	Toiletruimte Dames	16.90	131A	Doucheruimte Dames	1.90
103D	Doucheruimte Heren	1.67	108	Leslokaal	52.73	118A	Technische Ruimte	2.90	122A	Kast Schoonmaakdienst	0.56	131B	Doucheruimte Dames	1.90
103E	Doucheruimte Heren	1.67	109	Berging PGU	52.73	118B	Straalruimte	2.90	122B	WC Dames	1.08	132	Bureauruimte	21.50
103F	Technische Ruimte	2.34	110	Berging PGU	52.73	118C	WC Heren	0.99	122D	WC Dames	1.20	133	Bureauruimte	21.50
104	Toiletruimte Heren	34.37	111	Berging PGU	52.73	118D	WC Heren	0.99	123	Bureauruimte	21.50	134	Bureauruimte	21.50
104A	Straalruimte	2.90	112	Berging PGU	52.73	118E	WC Heren	0.99	124	Bureauruimte	21.50	135	Bureauruimte	21.50
104B	Kast Schoonmaakdienst	2.90	113	Berging PGU	52.73	118F	WC Heren	0.99	125	Bureauruimte	21.50	136	Bureauruimte	21.50
104C	WC Heren	0.98	114	Berging PGU	52.73	118G	WC Heren	0.99	126	Bureauruimte	21.50	137	Bureauruimte	21.50
104D	WC Heren	0.98	115	Bureauruimte	52.73	118H	WC Heren	0.99	127	Bureauruimte	21.50			
104E	WC Heren	0.99	116	Berging PGU	52.73	118I	WC Heren	0.99	128	Bureauruimte	21.50			
104F	WC Heren	0.99	117	Wasruimte Heren	39.38	118J	WC Heren	0.99	129	Gang	44.93			

RENVOOI

DOEL

ruimte / toestellen OPHEFFEN

ruimte / toestellen HANDHAVEN

ruimte / toestellen ANDERE FUNCTIE

GEBOUW F

INDELING SANITAIRE

RUIMTEN NIVO 1

14-04-2022

Basisplattegrond

11e Verdieping

F Bureelgebouw



40A06 ORANJEKAZERNE

Schaal 1 : 200

Datum 07-08-2017

BVO: 1,681.43 m2

NVO: 1,540.16 m2

 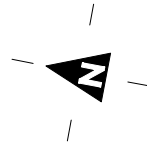

Rijksvastgoedbedrijf
Hoewel aan de totstandkoming van deze vastgoedgegevens de uiterste zorg is besteed, aanvaardt het
Rijksvastgoedbedrijf geen enkele aansprakelijkheid voor eventuele fouten, onduidelijkheden of onvol-
komenheden, noch voor de gevolgen hiervan. Aan deze gegevens kunnen geen rechten worden ontleend.
© Ministerie van Binnenlandse Zaken en Koninkrijksrelaties