


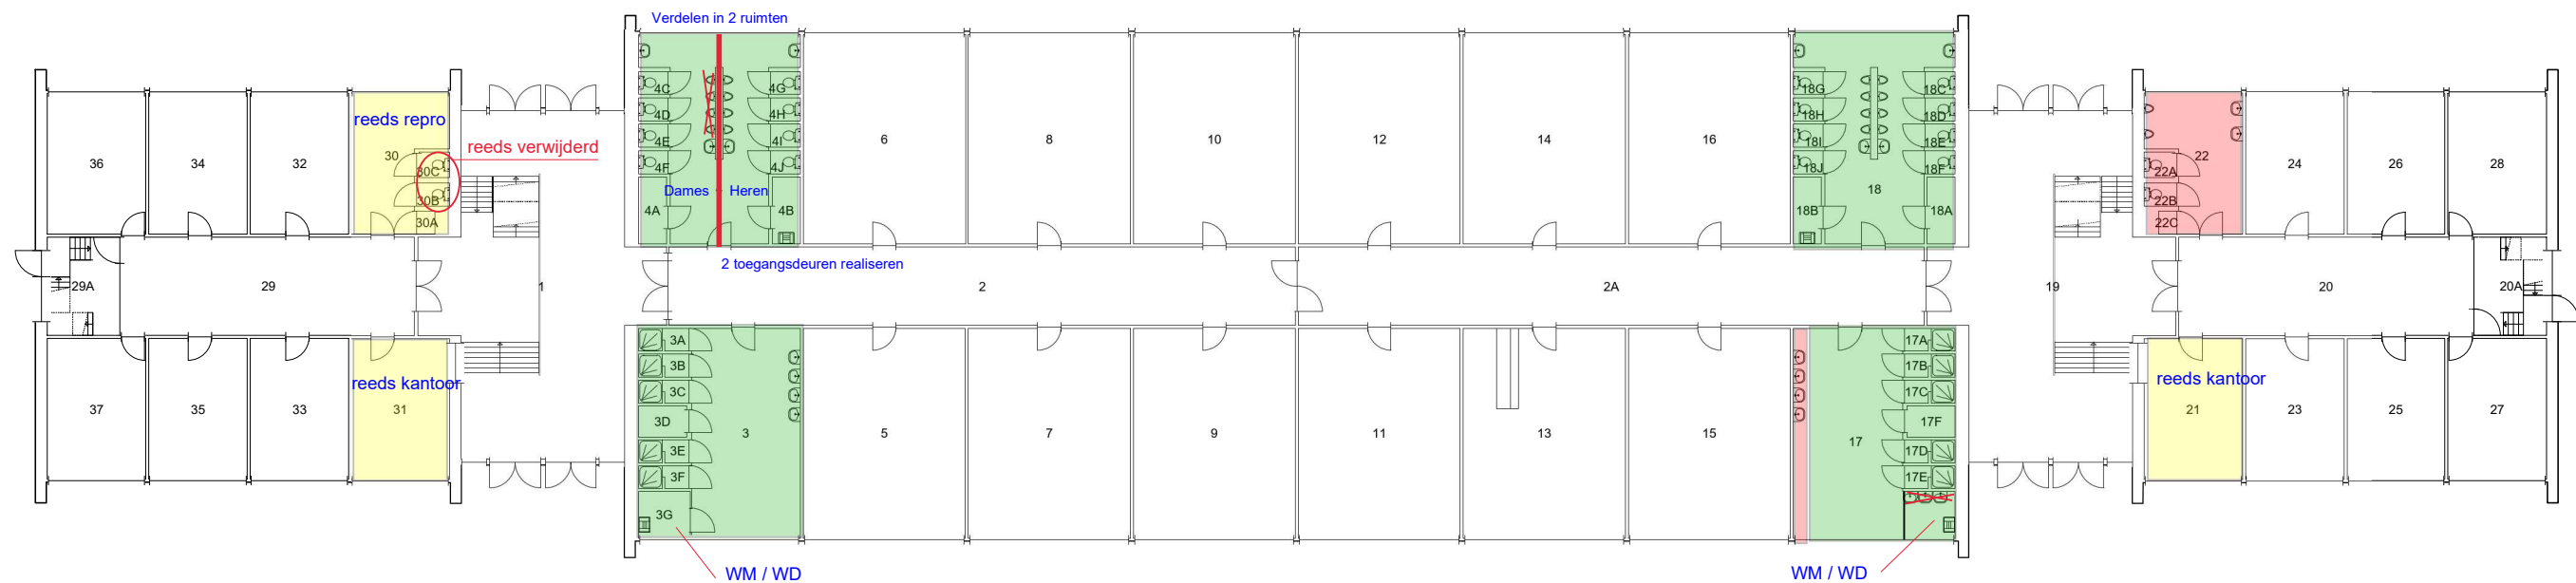

RENVOOI DOEL

- ruimte / toestellen OPHEFFEN
- ruimte / toestellen HANDHAVEN
- ruimte / toestellen ANDERE FUNCTIE



Ruimte	Functie	Opp.	Ruimte	Functie	Opp.	Ruimte	Functie	Opp.
1	Hal	99.57	10	Bureau ruimte	52.73	20A	Trappenhuis	10.86
2	Gang	75.95	11	Bureau ruimte	52.73	21	Bureau ruimte	21.50
2A	Gang	75.95	12	Bureau ruimte	52.73	22	Toilet ruimte Heren	16.89
3	Wasruimte Heren	35.54	13	Verblijfsruimte	52.73	22A	Technische Ruimte	1.20
3A	Doucheruimte Heren	1.66	14	Bureau ruimte	52.73	22B	Toilet ruimte Heren	1.08
3B	Doucheruimte Heren	1.66	15	Kleedruimte	52.73	22C	Toilet ruimte Heren	0.56
3C	Doucheruimte Heren	1.66	16	Bureau ruimte	52.73	23	Bureau ruimte	21.50
3D	Technische Ruimte	2.34	17	Wasruimte Heren	39.38	24	Bureau ruimte	21.50
3E	Doucheruimte Heren	1.66	17A	Doucheruimte Heren	1.67	25	Bureau ruimte	21.50
3F	Doucheruimte Heren	1.66	17B	Doucheruimte Heren	1.66	26	Bureau ruimte	21.50
3G	Wasruimte Textiel	3.76	17C	Doucheruimte Heren	1.66	27	Bureau ruimte	21.50
4	Toilet ruimte Heren	34.37	17D	Doucheruimte Heren	1.66	28	Bureau ruimte	21.50
4A	Technische Ruimte	2.90	17E	Doucheruimte Heren	1.66	29	Gang	44.93
4B	Kast Schoonmaakdienst	2.90	17F	Technische Ruimte	2.34	29A	Trappenhuis	10.86
4C	Toilet ruimte Heren	0.99	18	Toilet ruimte Heren	34.37	30	Reproductieruimte	16.89
4D	Toilet ruimte Heren	0.99	18A	Technische Ruimte	2.90	30A	Technische Ruimte	0.56
4E	Toilet ruimte Heren	0.99	18B	Kast Schoonmaakdienst	2.91	30B	Toilet ruimte Heren	1.08
4F	Toilet ruimte Heren	0.99	18C	Toilet ruimte Heren	0.99	30C	Toilet ruimte Heren	1.21
4G	Toilet ruimte Heren	0.99	18D	Toilet ruimte Heren	0.99	31	Bureau ruimte	21.50
4H	Toilet ruimte Heren	0.99	18E	Toilet ruimte Heren	0.99	32	Bureau ruimte	21.50
4I	Toilet ruimte Heren	0.99	18F	Toilet ruimte Heren	0.99	33	Bureau ruimte	21.50
4J	Toilet ruimte Heren	0.99	18G	Toilet ruimte Heren	0.99	34	Bureau ruimte	21.50
5	Bureau ruimte	52.73	18H	Toilet ruimte Heren	0.99	35	Bureau ruimte	21.50
6	Bureau ruimte	52.77	18I	Toilet ruimte Heren	0.99	36	Bureau ruimte	21.50
7	Bureau ruimte	52.73	18J	Toilet ruimte Heren	0.99	37	Bureau ruimte	21.50
8	Bureau ruimte	52.73	19	Hal	99.50			
9	Leslokaal	52.73	20	Gang	44.93			

GEBOUW G INDELING SANITAIRE RUIMTEN NIVO 0 22-04-2022

Basisplattegrond

0 Begane grond
G Bureelgebouw
40A06 ORANJEKAZERNE

Schaal 1 : 200
Datum 03-10-2019
BVO: 1,767.76 m2 NVO: 1,631.97 m2

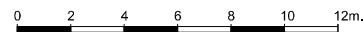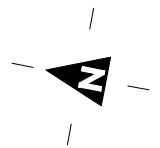

Rijksvastgoedbedrijf
Hoewel aan de totstandkoming van deze vastgoedgegevens de uiterste zorg is besteed, aanvaardt het
Rijksvastgoedbedrijf geen enkele aansprakelijkheid voor eventuele fouten, onduidelijkheden of omvol-
komenheden, noch voor de gevolgen hiervan. Aan deze gegevens kunnen geen rechten worden ontleend.
© Ministerie van Binnenlandse Zaken en Koninkrijksrelaties