


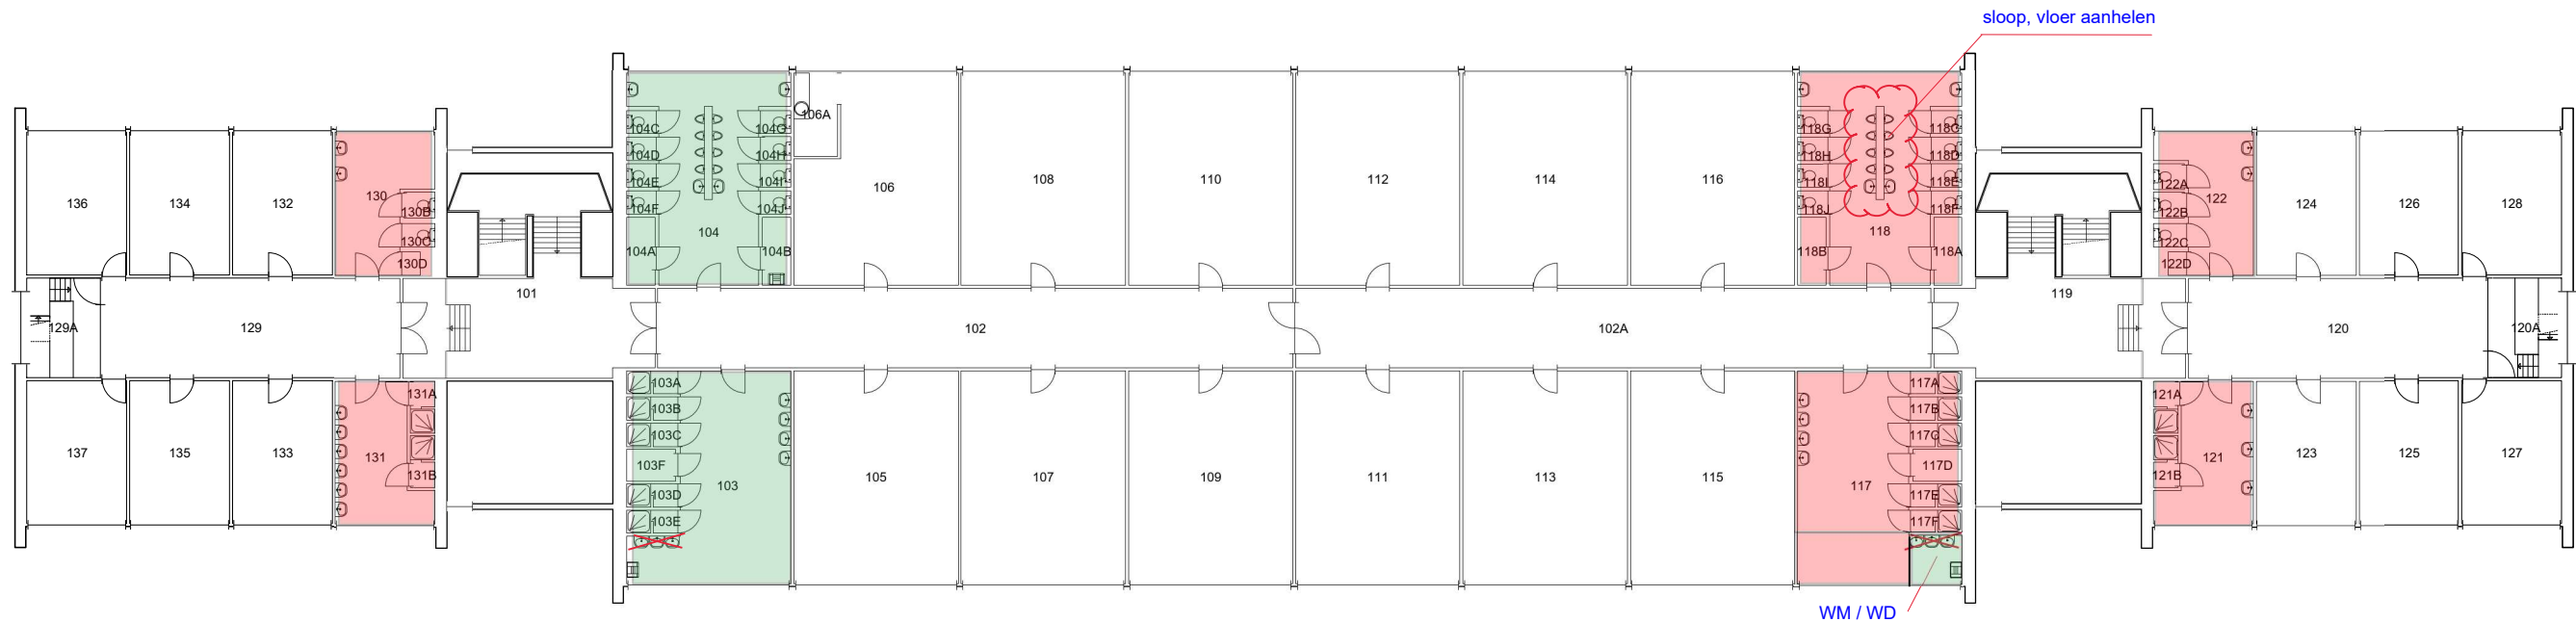

RENVOOI DOEL

- ruimte / toestellen OPHEFFEN
- ruimte / toestellen HANDHAVEN
- ruimte / toestellen ANDERE FUNCTIE


Ruimte	Functie	Opp.	Ruimte	Functie	Opp.	Ruimte	Functie	Opp.
101	Hal	54.16	111	Bureauruimte	52.73	121A	Doucheruimte Heren	1.90
102	Gang	76.20	112	Bureauruimte	52.73	121B	Doucheruimte Heren	1.90
102A	Gang	76.20	113	Bureauruimte	52.73	122	Toiletruimte Dames	15.37
103	Wasruimte Heren	39.38	114	Bureauruimte	52.73	122A	Toiletruimte Dames	1.20
103A	Doucheruimte Heren	1.66	115	Berging Algemeen	52.73	122B	Toiletruimte Heren	1.20
103B	Doucheruimte Heren	1.66	116	Berging PGU	52.73	122C	Toiletruimte Dames	1.08
103C	Doucheruimte Heren	1.66	117	Wasruimte Heren	39.38	122D	Technische Ruimte	0.56
103D	Doucheruimte Heren	1.66	117A	Doucheruimte Heren	1.66	123	Bureauruimte	21.50
103E	Doucheruimte Heren	1.66	117B	Doucheruimte Heren	1.66	124	Bureauruimte	21.50
103F	Technische Ruimte	2.34	117C	Doucheruimte Heren	1.66	125	Bureauruimte	21.50
104	Toiletruimte Heren	34.37	117D	Doucheruimte Heren	2.34	126	Bureauruimte	21.50
104A	Straalruimte	2.90	117E	Doucheruimte Heren	1.66	127	Bureauruimte	21.50
104B	Kast Schoonmaakdienst	2.90	117F	Doucheruimte Heren	1.66	128	Bureauruimte	21.50
104C	Toiletruimte Heren	0.98	118	Toiletruimte Heren	34.37	129	Gang	44.93
104D	Toiletruimte Heren	0.98	118A	Technische Ruimte	2.90	129A	Trappenhuis	10.86
104E	Toiletruimte Heren	0.99	118B	Straalruimte	2.90	130	Toiletruimte Heren	16.89
104F	Toiletruimte Heren	0.99	118C	Toiletruimte Heren	0.99	130B	Toiletruimte Heren	1.20
104G	Toiletruimte Heren	0.99	118D	Toiletruimte Heren	0.99	130C	Toiletruimte Heren	1.08
104H	Toiletruimte Heren	1.00	118E	Toiletruimte Heren	0.99	130D	Technische Ruimte	0.56
104I	Toiletruimte Invalide	0.99	118F	Toiletruimte Heren	0.99	131	Wasruimte Dames	16.92
104J	Toiletruimte Heren	0.99	118G	Toiletruimte Heren	0.99	131A	Doucheruimte Heren	1.90
105	Bureauruimte	52.73	118H	Toiletruimte Heren	0.99	131B	Doucheruimte Heren	1.90
106	Verblifruimte	46.70	118I	Toiletruimte Heren	0.99	132	Bureauruimte	21.50
106A	Pantry	5.51	118J	Toiletruimte Heren	0.99	133	Bureauruimte	21.50
107	Vergaderruimte	52.73	119	Hal	54.18	134	Bureauruimte	21.50
108	Bureauruimte	52.73	120	Gang	44.93	135	Bureauruimte	21.50
109	Kleedruimte	52.73	120A	Trappenhuis	10.86	136	Bureauruimte	21.50
110	Bureauruimte	52.73	121	Wasruimte Heren	16.86	137	Bureauruimte	21.50

GEBOUW G INDELING SANITAIRE RUITEN NIVO 1 14-04-2022

Basisplattegrond

1 1e Verdieping
G Bureelgebouw
40A06 ORANJEKAZERNE

Schaal 1 : 200
Datum 03-10-2019
BVO: 1,681.43 m2 NVO: 1,539.27 m2

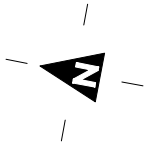

0 2 4 6 8 10 12m.



Rijksvastgoedbedrijf
Ministerie van Binnenlandse Zaken en
Koninkrijksrelaties

Hoewel aan de totstandkoming van deze vastgoedgegevens de uiterste zorg is besteed, aanvaardt het
Rijksvastgoedbedrijf geen enkele aansprakelijkheid voor eventuele fouten, onduidelijkheden of onvol-
komenheden, noch voor de gevolgen hiervan. Aan deze gegevens kunnen geen rechten worden ontleend.
© Ministerie van Binnenlandse Zaken en Koninkrijksrelaties