


Brandslanghaspel					
Ruimtecode	Bl_code	Bouwjaar	Fabrikant	Nadere_locatie	Slanglengte
102	1	2001	Smeba	104	30
102A	1	2012	Saval	118	30
120	1		Ajax	122	30
129	1		Ajax	130	30



- Aanwezige sanitaire toestellen en brandslanghaspels:
- 4x BSH (brandslanghaspel opbouw)
 - 1x A2 (spoelbak met koudwater + afvoer)
 - 22x C (closet met drukspoeler met koudwater + afvoer)
 - 2x UG1 (uitstortgootsteen met koudwater + afvoer)
 - 2x UG2 (uitstortgootsteen met koud en warmwater + afvoer)
 - 7x TK (tapkraan met koudwater)
 - 16x UR (urinoir met drukspoeler met koudwater + afvoer)
 - 14x D (douche met koud en warmwater + afvoer)
 - 12x W1 (wastafel met koudwater + afvoer)
 - 19x W2 (wastafel met koud en warmwater + afvoer)
 - 2x Wm (tapkraan t.b.v. wasmachine + afvoer)
 - 2x Dr (droger + afvoer)
 - 10x VP (vloerput + afvoer)
 - Totaal 113 stuks

Legenda

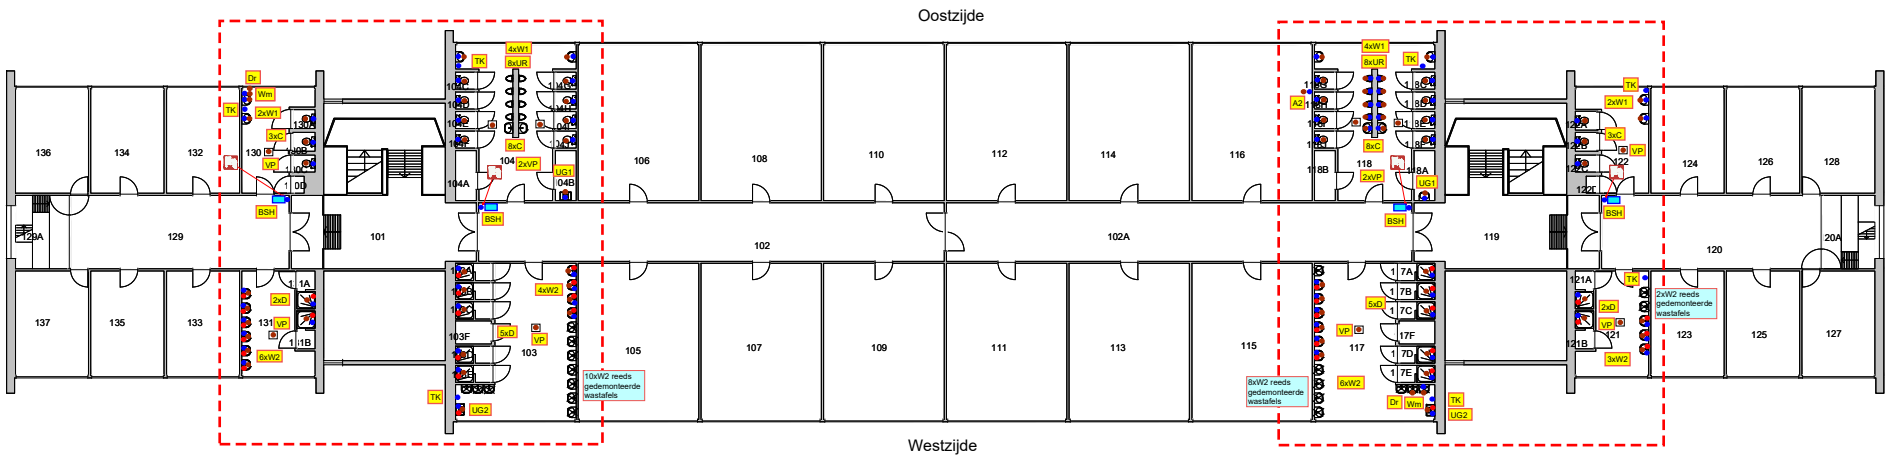

Tekeningnummer: W003

Bestaande situatie - 1e verd.

Sanitaire toestellen en bsh's

Gebouw C, d.d. 13-05-2022

1 - 1e Verdieping
C - Bureelgebouw
40A06 - ORANJEKAZERNE

Schaal: 1:200 (A1)
Datum: 3 juli 2019



Rijksoverheid
Ministerie van Binnenlandse Zaken en
Koninkrijksrelaties

Rijksoverheid
Hoewel aan de totstandkoming van deze vastgoedgegevens de uiterste zorg is besteed, aanvaardt het
Rijksoverheid geen aansprakelijkheid voor overname fouten, onvolledigheden of on-
juistheden, noch voor de gevolgen hiervan. Aan deze gegevens kunnen geen rechten worden ontleend.
© Ministerie van Binnenlandse Zaken en Koninkrijksrelaties