
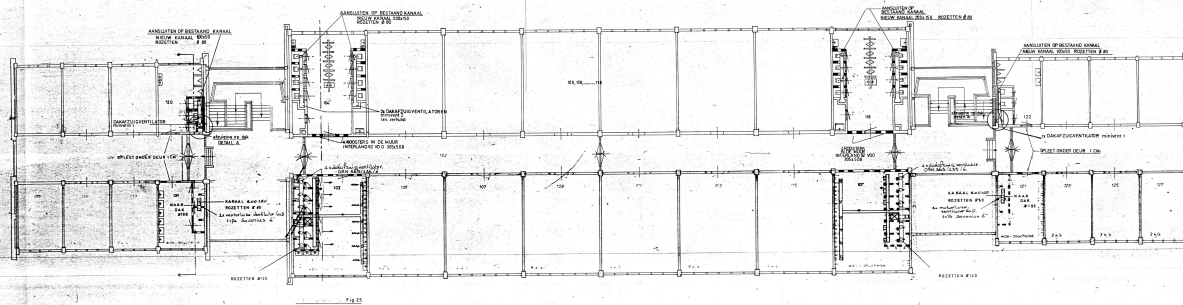
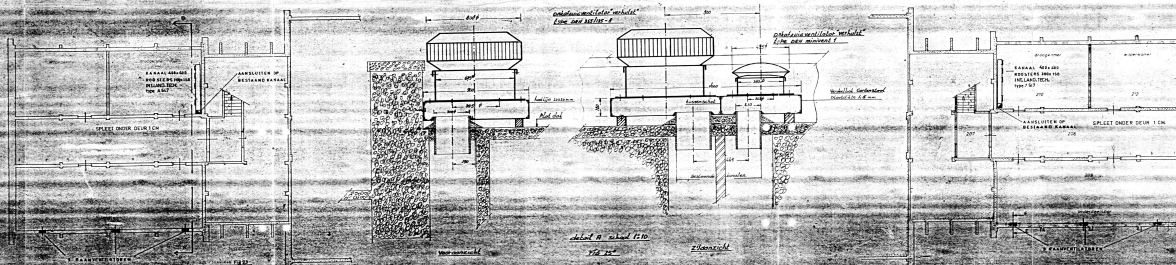



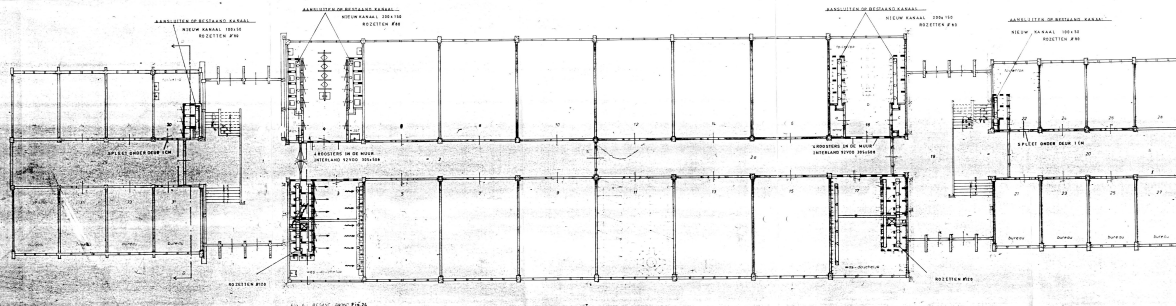

BOVENINDE C-DECTAL RAAMVENTILATOR LK 20/25

Tekeningnummer: W004
d.d. 13-05-2002

40 A06 1975 174

