




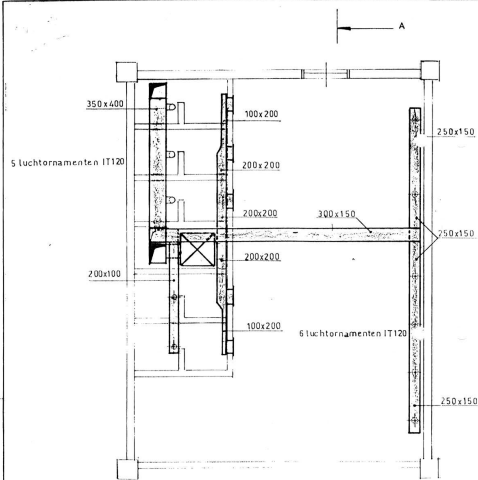


VERDIEPING

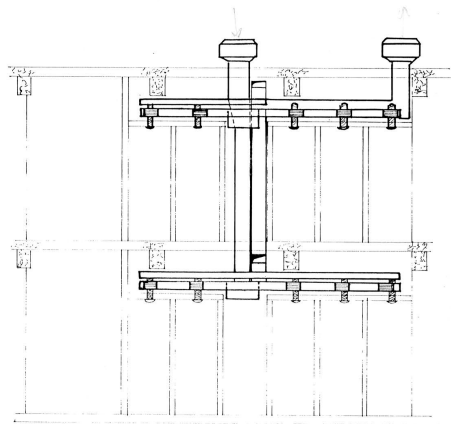


DOORSNEDE A-A

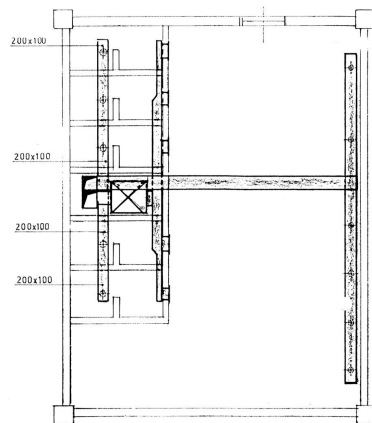

BEGANE GROND

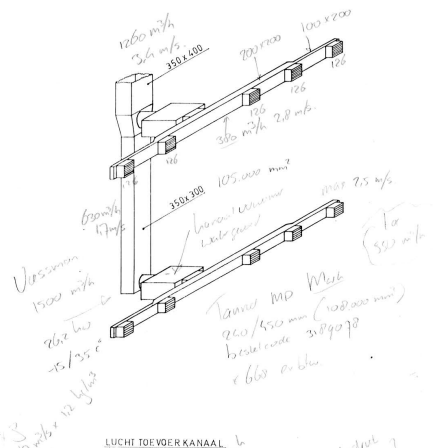

LUCHTTOEVOERKANAAL

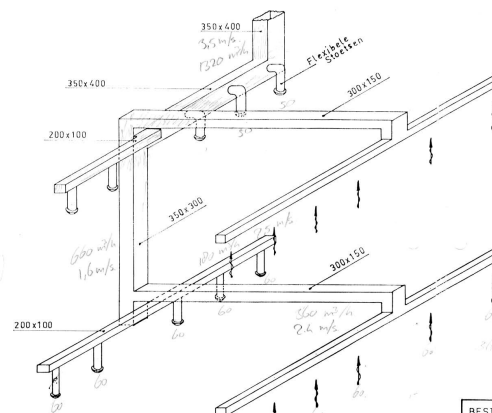

LUCHTAFVOERKANAAL

Tekeningnummer: W005
d.d. 13-05-2022

40 A 0 6 1975 425

BESTEK N° 13-3920	DIENST 1976	INB BLADEN	BLAD 10a
ALDUS VASTGESTELD TE ARNHEM DOOR DE MAJOR EERSTAAANWEZEND INGENIEUR DER GENIE	OPMERKINGEN: Werktekening Ventilatie van de doucheruimtes van de legeringsgebouwen. Deze tekening vervangt tekening blad 10 van okt. '75		
SCHAAL:	DATUM:		
GET: VanHENGEL	28-4-76		
GEZ:			
GEZ:			
AANPASSEN VAN ACHT LEGERINGSGEBOUWEN VAN DE DRANJEKAZERNE TE SCHAARSBERGEN (CV).			
DIRECTORAAT GEBOUWEN WERKEN EN TERREINEN		Formaat:	Project nr.
EERSTAAANWEZEND INGENIEUR DER GENIE TE ARNHEM		540x820	3648
R.Nr. 760305		RANG N°	40 A 0 6 1975 425

BETREFT: Revisie	GET: cym	WIJZIGING
	GEZ: B	1
	D.D. 8-12-78	2
	GEZ: B	3
R.Nr. 760305		