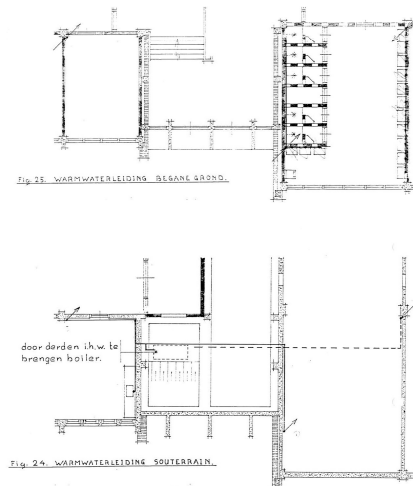
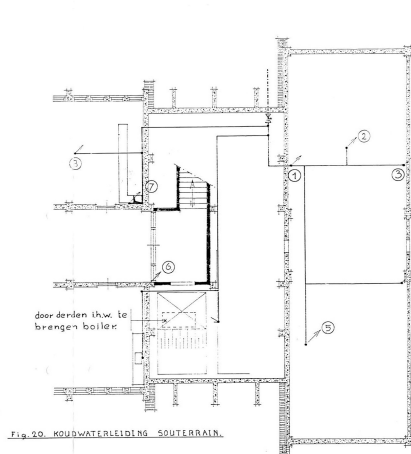
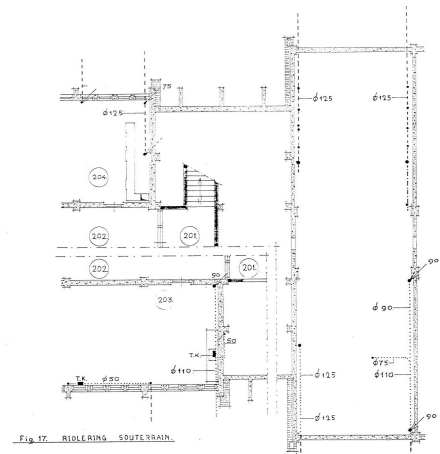
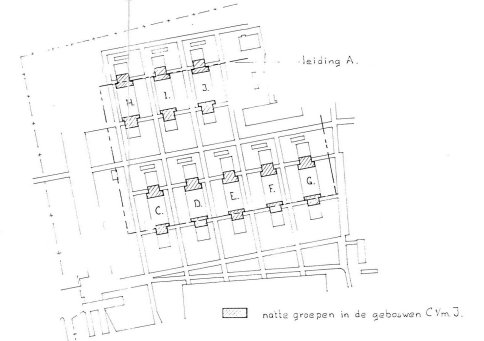
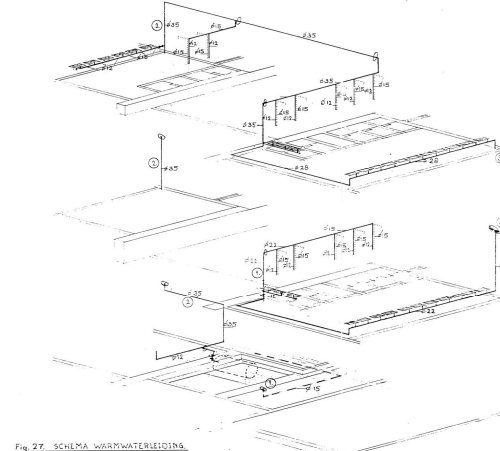
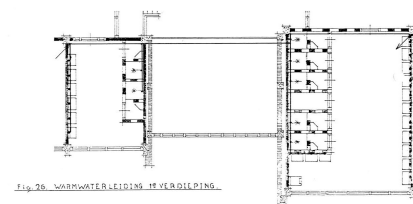
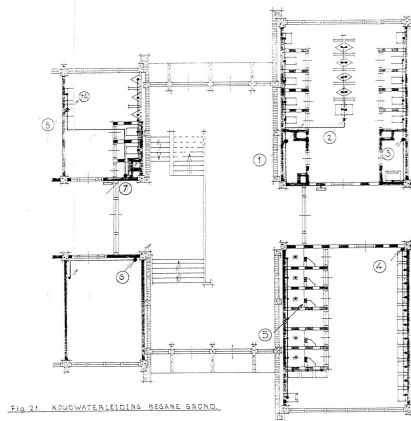
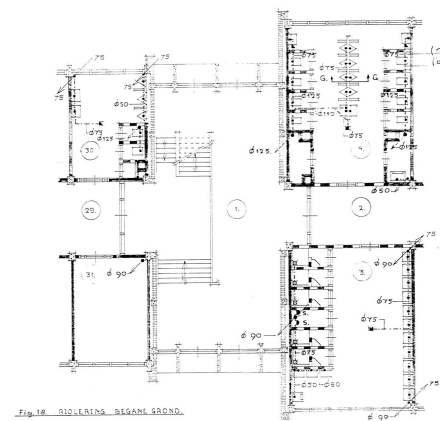
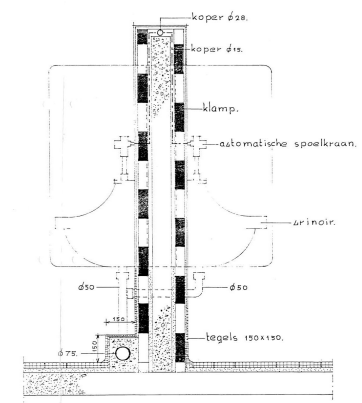
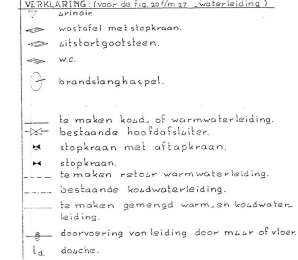
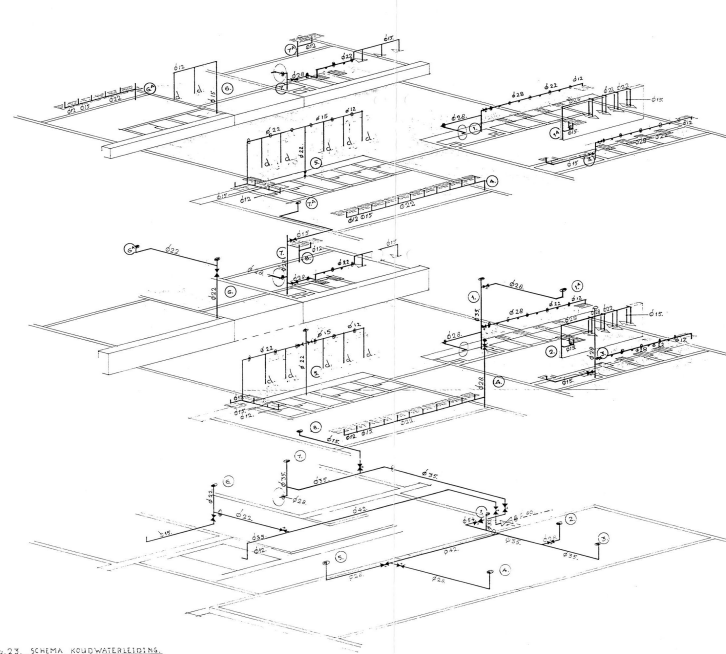
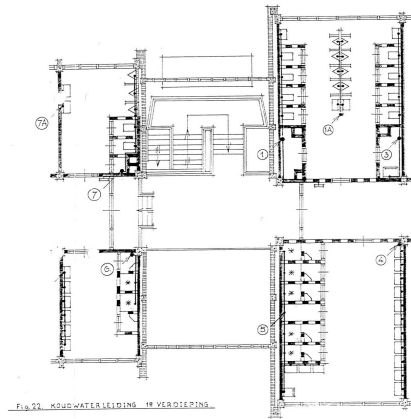
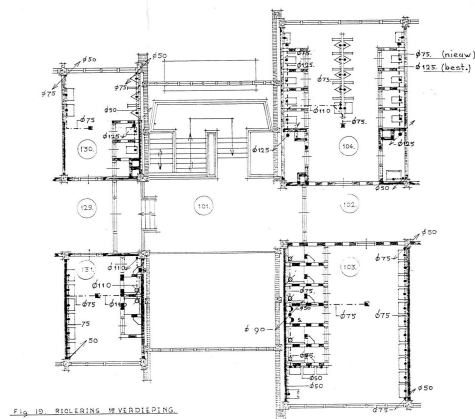


Fig.29. DOUCHEKOPVERBINDING.
bevestigingsplaatjes, zie blad.3. fig. 34.

40A06 1976 5271		Bewijs van dienst 505	
BESTEK NR. 133919	DIENST	1976 IN BLADEN	BLAD 3.
ALDUS VASTGESTELD TEWIJZEN DOOR DE EERSTAAANZENDE INGENIEUR DER GENIE DE LUITENANT-KOLONEL D.D. DEKKER.		OPMERKINGEN:	
SCHAAL 1:2500, 1:100 EN 1:10	DATUM		
GET. T. BOLLERSMA	FEBR. 1975.		
GET. T. BOLLERSMA	15-1-75	WATER- EN AFVOERBEDIENING.	
GET. T. BOLLERSMA	8/11/75		
EERSTAAANZENDE INGENIEUR DER GENIE ARMEEN.		FORMAAT A0/B	PROJECT NR. 3548
		REG. NR.	