



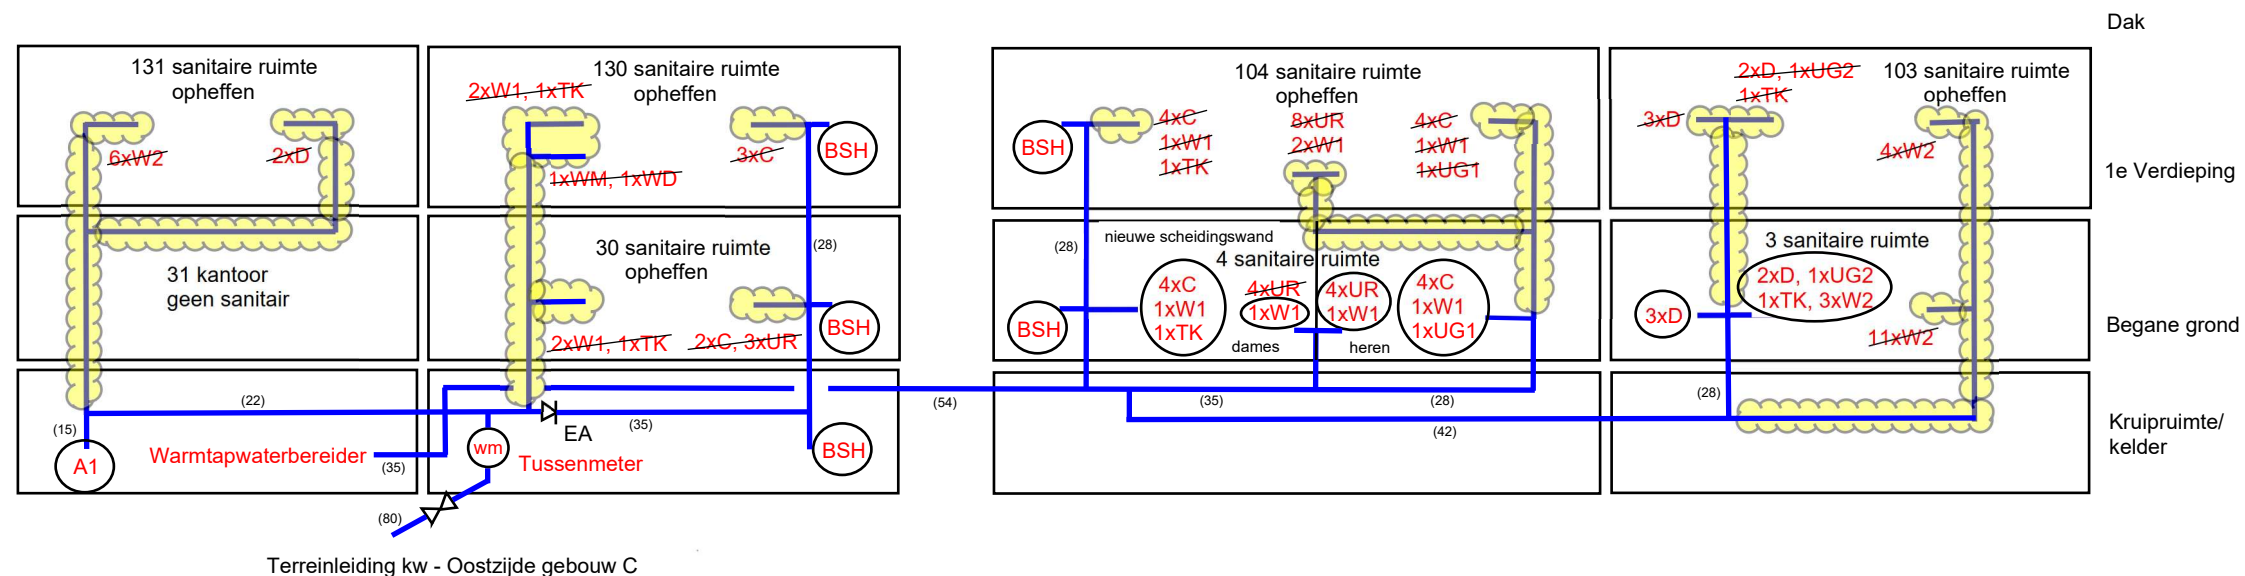

### Koudtapwaterinstallatie linkerdeel

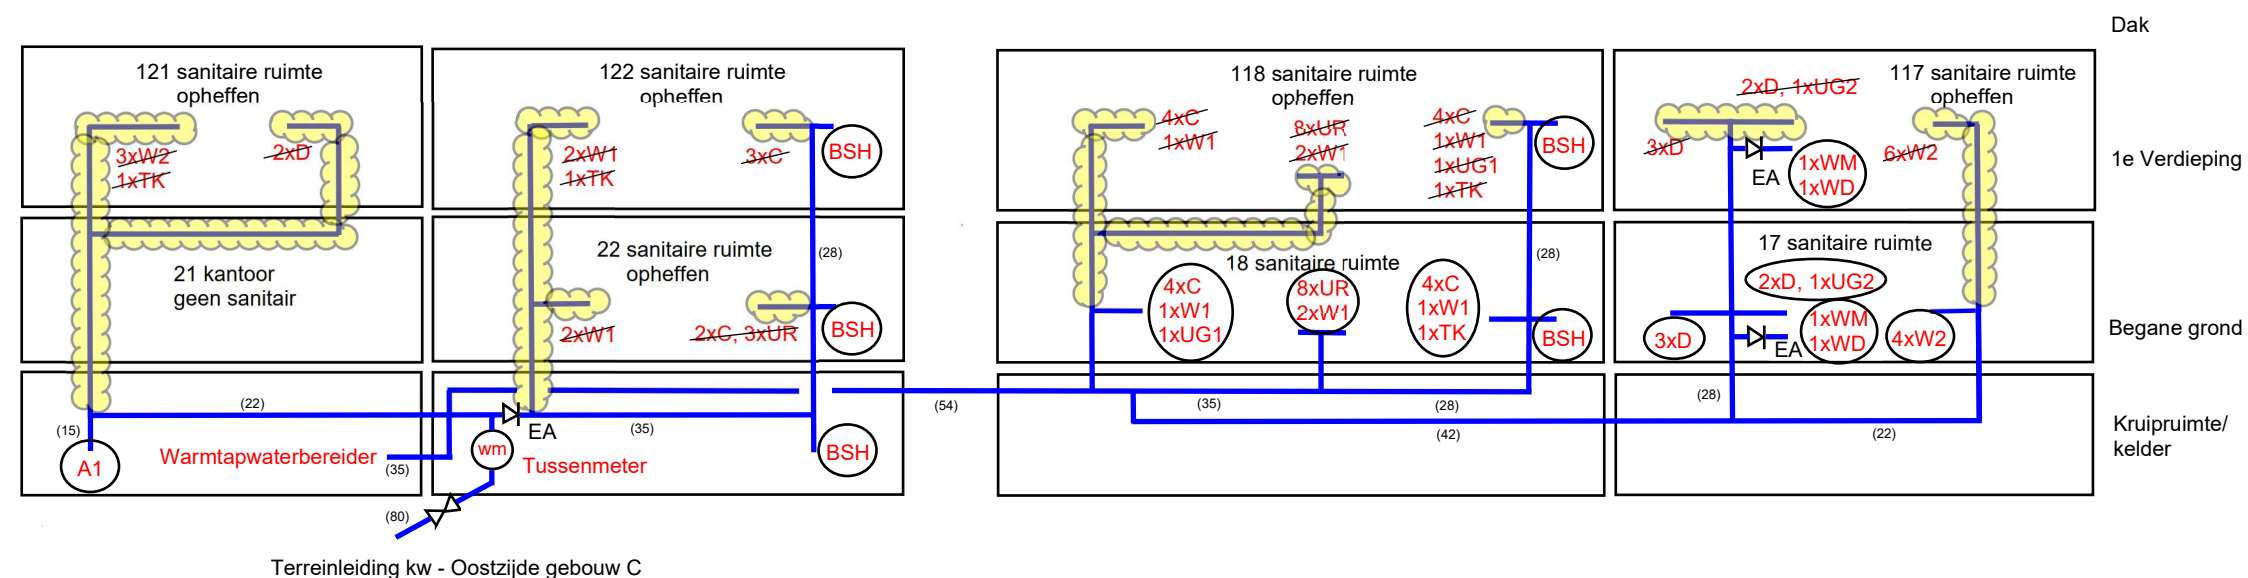

### Koudtapwaterinstallatie rechterdeel

#### Renvooi

— Koudtapwaterleiding

— Af te koppelen en te demonteren koudtapwaterleiding

~~6xW2~~ Vervallen sanitaire toestellen (demonteren en afvoeren)

2xD Huidige kraan en toebehoren vervangen voor nieuwe uitvoering (1 op 1 vervangen)

Code A1 - Spoelbak met keukenmengkraan

Code D - Douchecombinatie

Code UG1 en UG2 - Uitstortgootsteencombinatie

Code W1 en W2 - Wastafelcombinatie

Code C - Closetcombinatie met drukspoeler

(BSH) Bestaand sanitair handhaven

Code UR - Urinoircombinatie met drukspoeler

Code BSH - Brandslanghaspelcombinatie

Code TK - Tapkraan

Code WM - Wasmachine

Code WD - Wasdroger (alleen afvoer)

(54) Maatvoering koperen drinkwater leiding

Rijksvastgoedbedrijf  
Ministerie van Binnenlandse Zaken en Koninkrijksrelaties

Bureelgebouw C - Oranjekazerne

WERKTUIGKUNDIGE INSTALLATIES

Nieuwe situatie prinseschema koudtapwater

| SCHAAL       | INITIALEN  | WIJZ.DATUM |
|--------------|------------|------------|
| nvt          | GET. ▷ HLo | ▷          |
| FORMAAT      | GEC. ▷ HLo | ▷          |
| A3           | GEZ. ▷ HLo | ▷          |
|              | WERKNR.    | DATUM      |
|              |            | 13-05-2022 |
| BESTANDSNAAM | BLADNUMMER |            |
|              | W007       |            |