



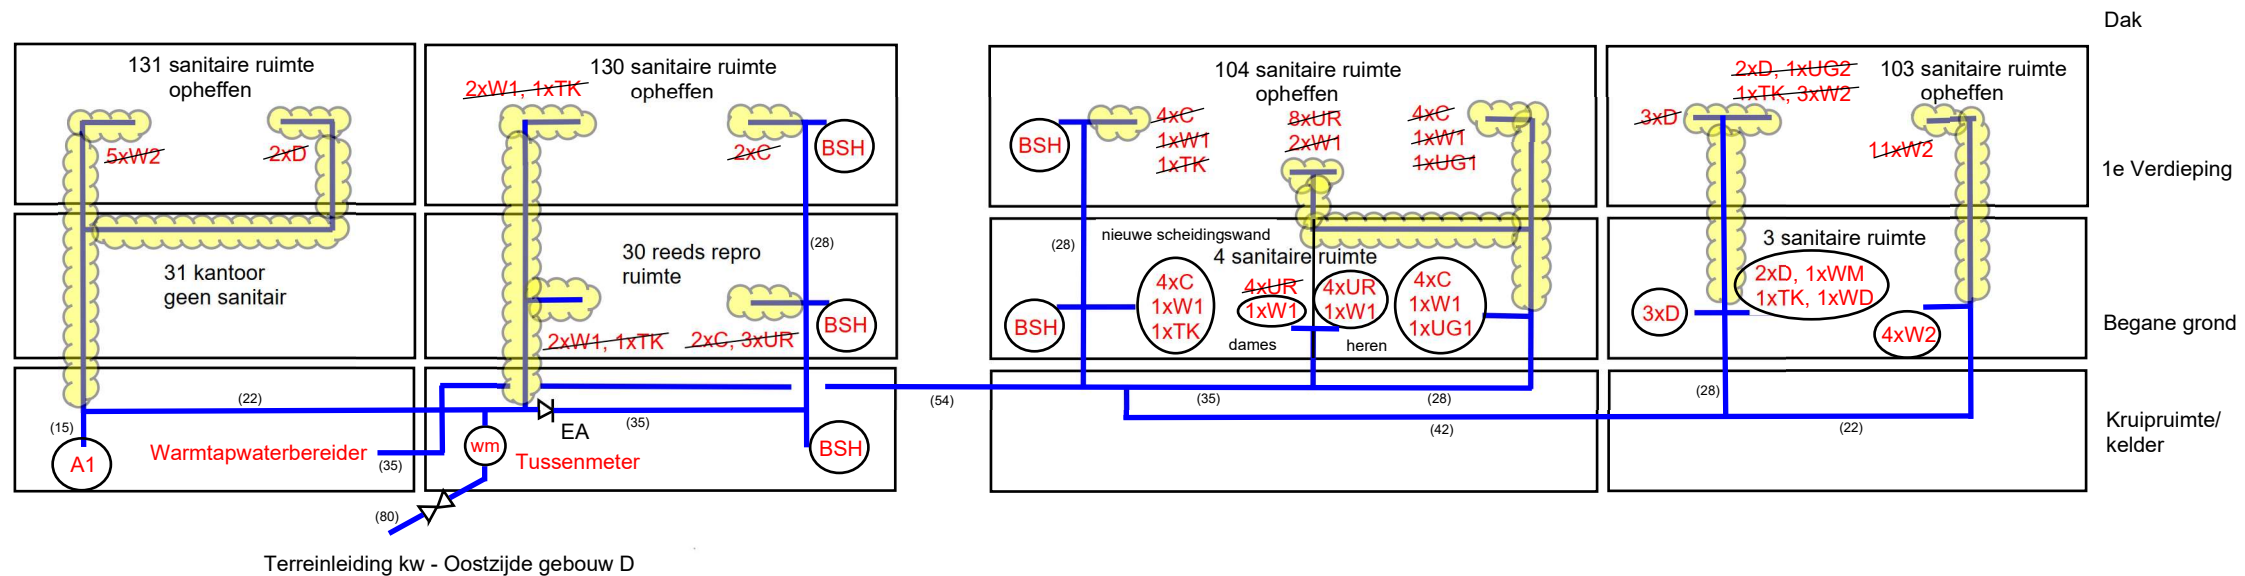

Koudtapwaterinstallatie linkerdeel

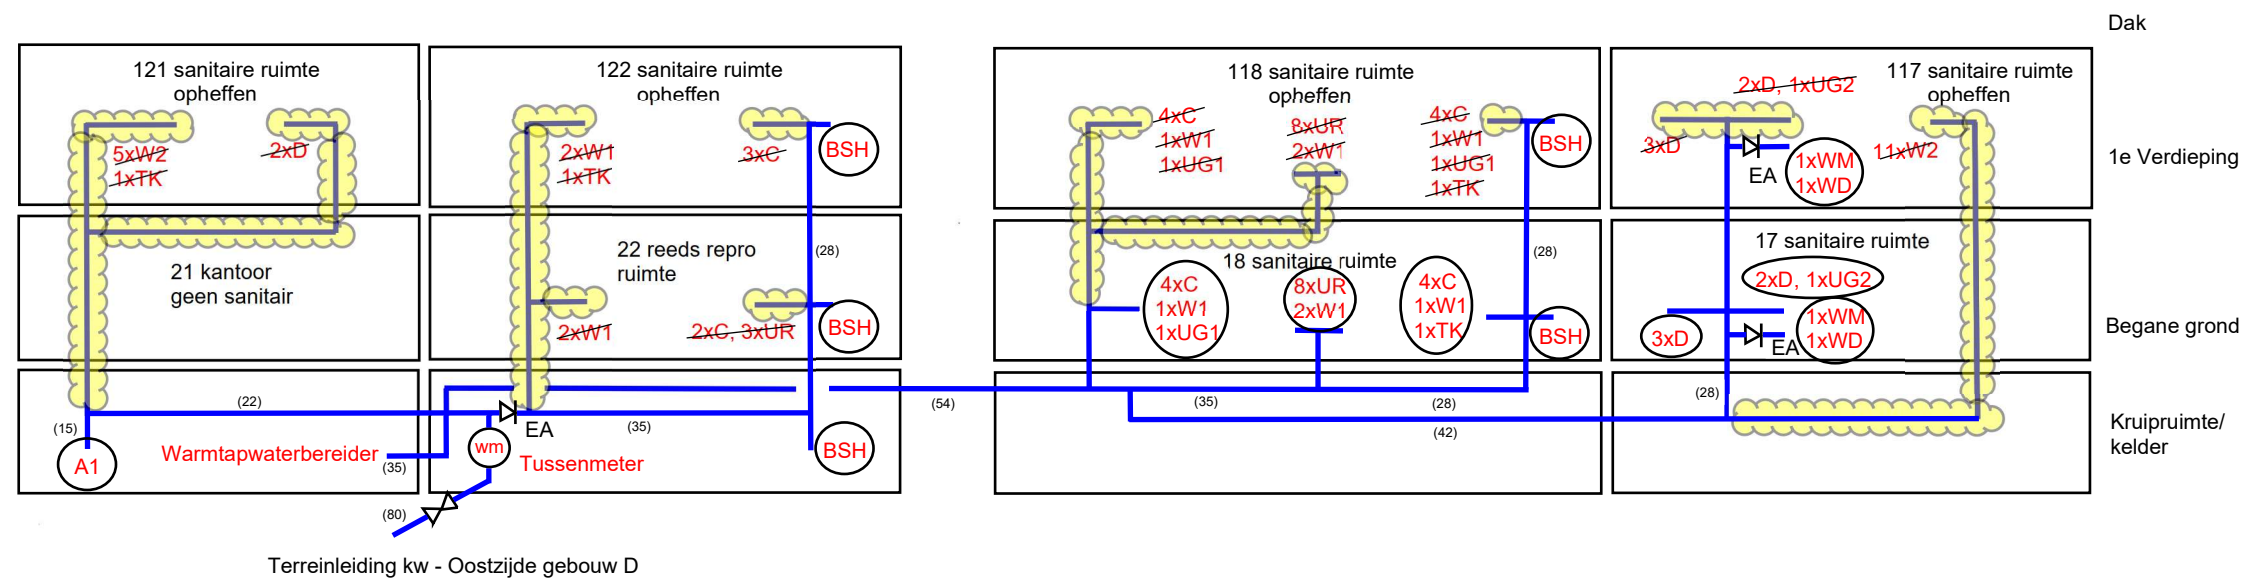

Koudtapwaterinstallatie rechterdeel

Renvooi

Koudtapwaterleiding

Af te koppelen en te demonteren koudtapwaterleiding

Vervallen sanitair toestellen (demonteren en afvoeren)

Huidige kraan en toebehoren vervangen voor nieuwe uitvoering (1 op 1 vervangen)

Code A1 - Spoelbak met keukenmengkraan

Code D - Douchecombinatie

Code UG1 en UG2 - Uitstortgootsteencombinatie

Code W1 en W2 - Wastafelcombinatie

Code C - Closetcombinatie met drukspoeler

Bestaand sanitair handhaven

Code UR - Urinoircombinatie met drukspoeler

Code BSH - Brandslanghaspelcombinatie

Code TK - Tapkraan

Code WM - Wasmachine

Code WD - Wasdroger (alleen afvoer)

Maatvoering koperen drinkwater leiding

Rijksvastgoedbedrijf
Ministerie van Binnenlandse Zaken en Koninkrijksrelaties

Bureelgebouw D - Oranjekazerne

WERKTUIGKUNDIGE INSTALLATIES

Nieuwe situatie prinseschema koudtapwater

SCHAAL	INITIALEN	WIJZ.DATUM
nvt	GET. HLo	
FORMAAT	GEC. HLo	
A3	GEZ. HLo	
	WERKNR.	DATUM
		13-05-2022
BESTANDSNAAM		BLADNUMMER
		W008