



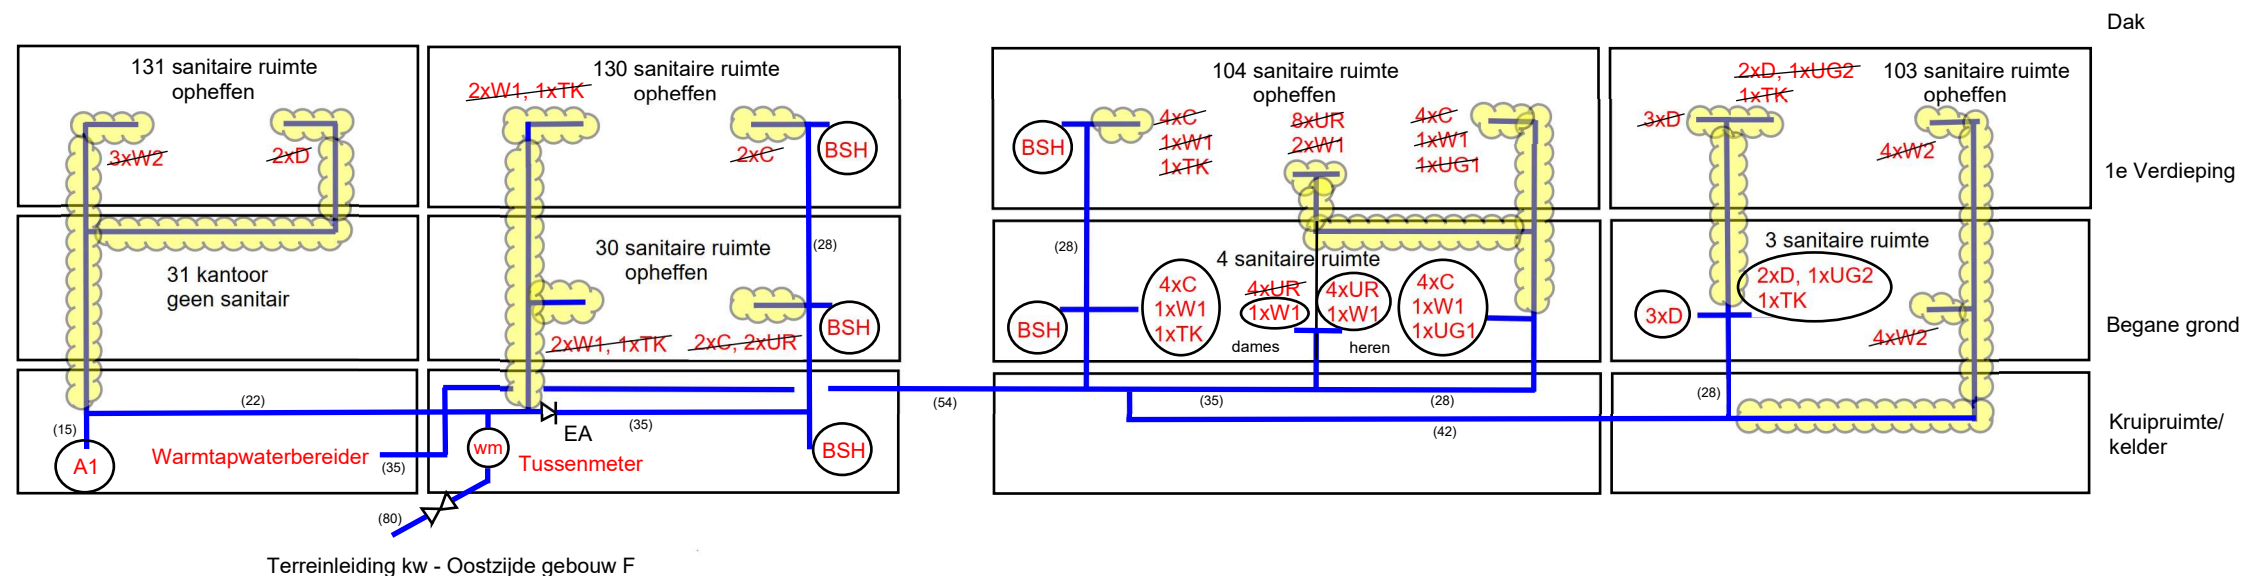

Koudtapwaterinstallatie linkerdeel

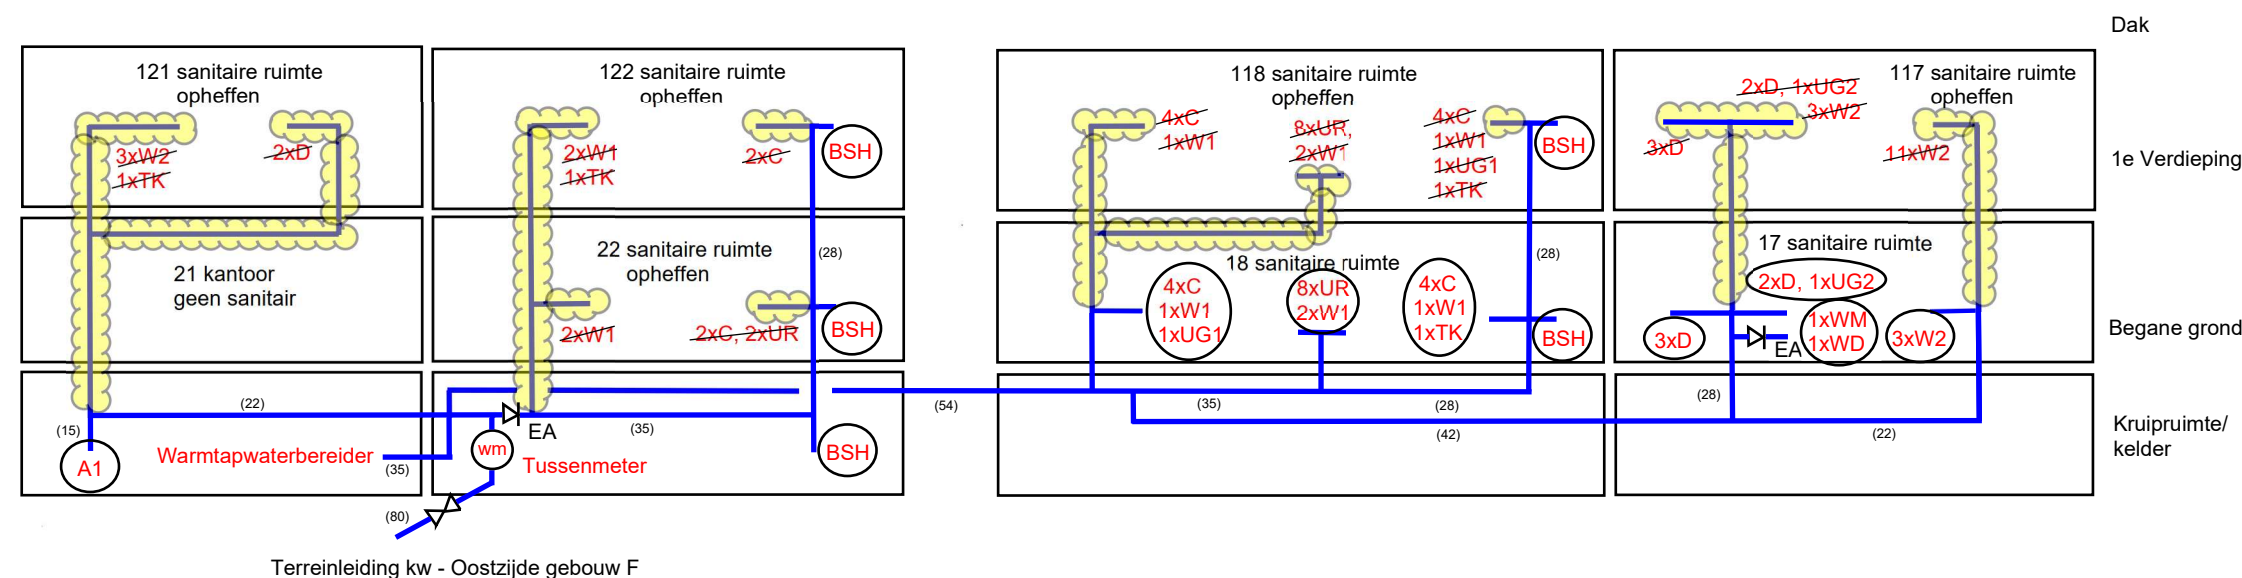

Koudtapwaterinstallatie rechterdeel

Renvooi

Koudtapwaterleiding

Af te koppelen en te demonteren koudtapwaterleiding

~~6xW2~~ Vervallen sanitair toestellen (demonteren en afvoeren)

2xD Huidige kraan en toebehoren vervangen voor nieuwe uitvoering (1 op 1 vervangen)

Code A1 - Spoelbak met keukenmengkraan

Code D - Douchecombinatie

Code UG1 en UG2 - Uitstortgootsteencombinatie

Code W1 en W2 - Wastafelcombinatie

Code C - Closetcombinatie met drukspoeler

BSH Bestaand sanitair handhaven

Code UR - Urinoircombinatie met drukspoeler

Code BSH - Brandslanghaspelcombinatie

Code TK - Tapkraan

Code WM - Wasmachine

Code WD - Wasdroger (alleen afvoer)

(54) Maatvoering koperen drinkwater leiding

Rijksvastgoedbedrijf
Ministerie van Binnenlandse Zaken en Koninkrijksrelaties

Bureelgebouw F - Oranjekazerne

WERKTUIGKUNDIGE INSTALLATIES

Nieuwe situatie prinsipschema koudtapwater

SCHAAL	INITIALEN	WIJZ.DATUM
nvt	GET. ▷ HLo	▷
FORMAAT	GEC. ▷ HLo	▷
A3	GEZ. ▷ HLo	▷
WERKNR.		DATUM
		13-05-2022
BESTANDSNAAM		BLADNUMMER
		W010