



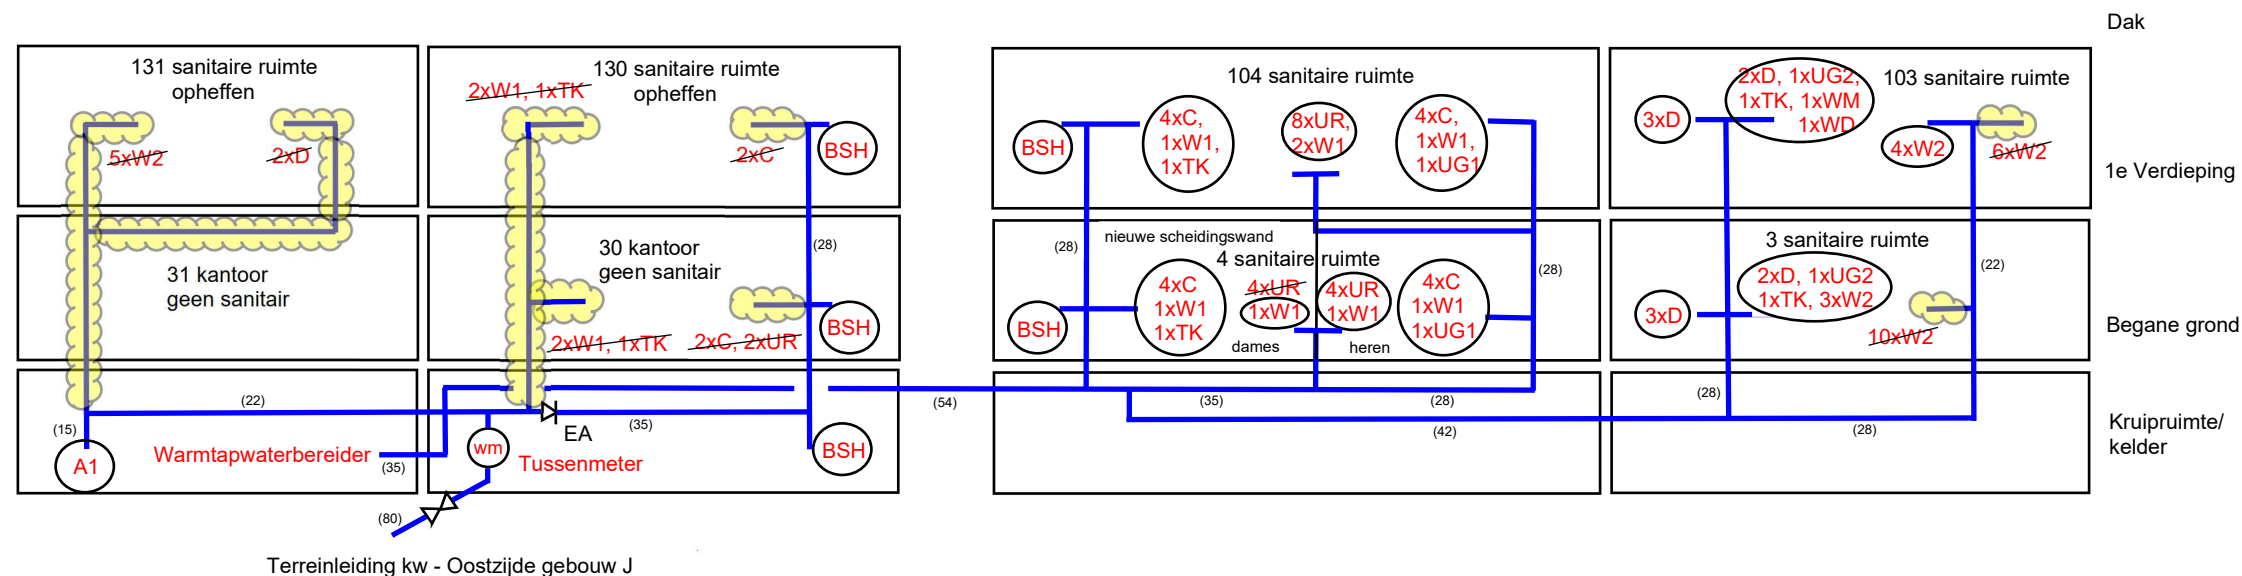

Koudtapwaterinstallatie linkerdeel

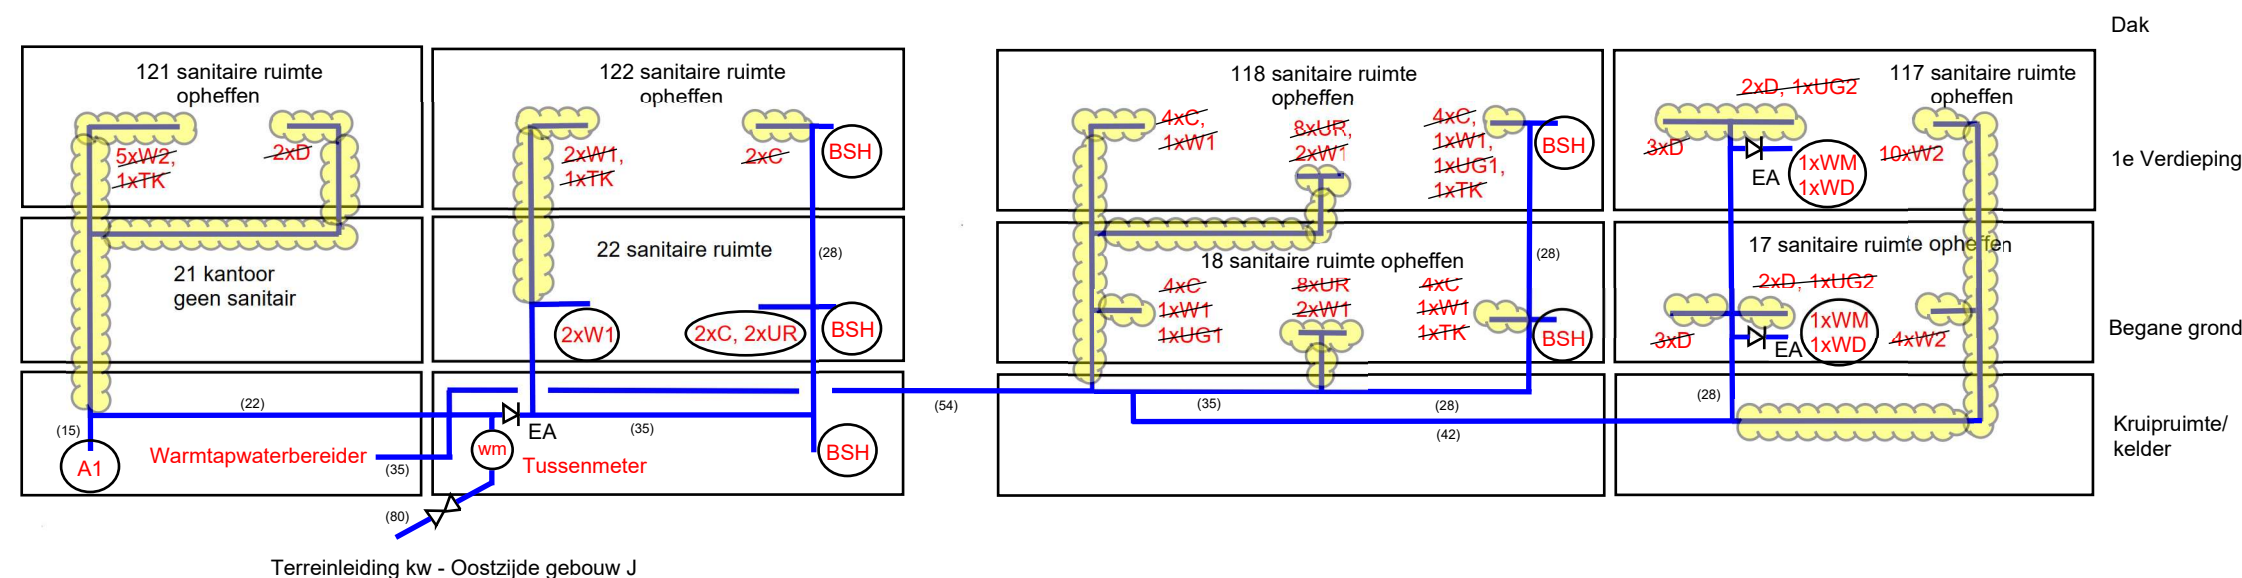

Koudtapwaterinstallatie rechterdeel

Renvooi

- Koudtapwaterleiding
- Af te koppelen en te demonteren koudtapwaterleiding
- ~~6xW2~~ Vervallen sanitair toestellen (demonteren en afvoeren)
- 2xD Huidige kraan en toebehoren vervangen voor nieuwe uitvoering (1 op 1 vervangen)
- Code A1 - Spoelbak met keukenmengkraan
- Code D - Douchecombinatie
- Code UG1 en UG2 - Uitstortgootsteencombinatie
- Code W1 en W2 - Wastafelcombinatie
- Code C - Closetcombinatie met drukspoeler
- Bestaand sanitair handhaven
- Code UR - Urinoircombinatie met drukspoeler
- Code BSH - Brandslanghaspelcombinatie
- Code TK - Tapkraan
- Code WM - Wasmachine
- Code WD - Wasdroger (alleen afvoer)
- (54) Maatvoering koperen drinkwater leiding

Rijksvastgoedbedrijf
Ministerie van Binnenlandse Zaken en Koninkrijksrelaties

Bureelgebouw J - Oranjekazerne

WERKTUIGKUNDIGE INSTALLATIES

Nieuwe situatie prinseschema koudtapwater

SCHAAL	INITIALEN	WIJZ.DATUM
nvt	GET. ▸ HLo	▸
FORMAAT	GEC. ▸ HLo	▸
A3	GEZ. ▸ HLo	▸
	WERKNR.	DATUM
		13-05-2022
BESTANDSNAAM		BLADNUMMER
		W012