
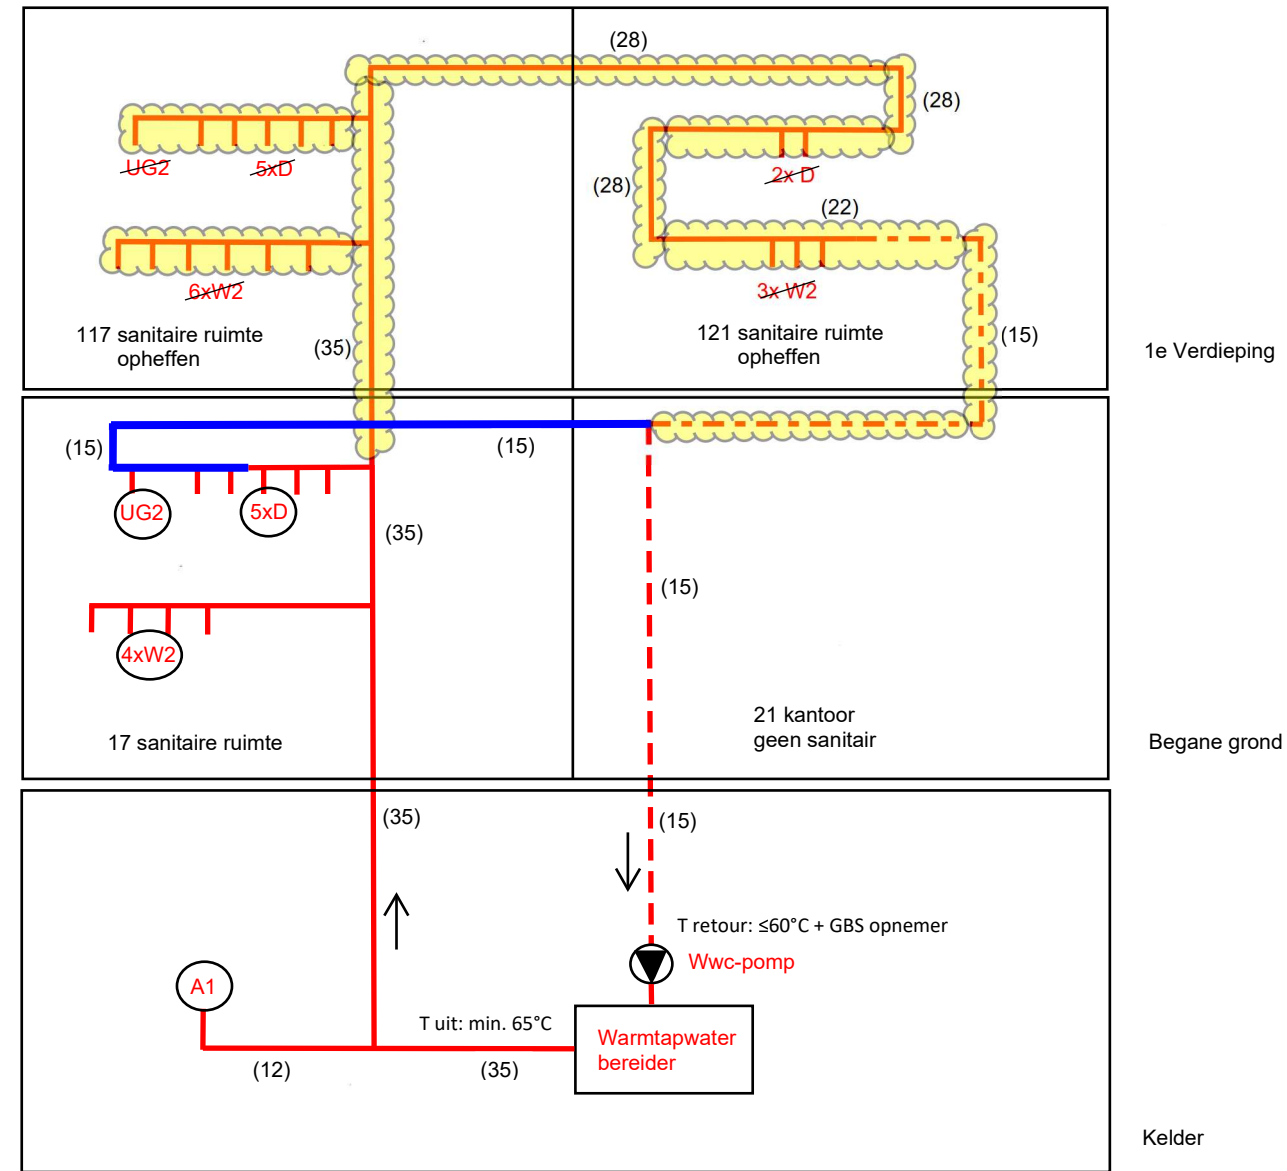


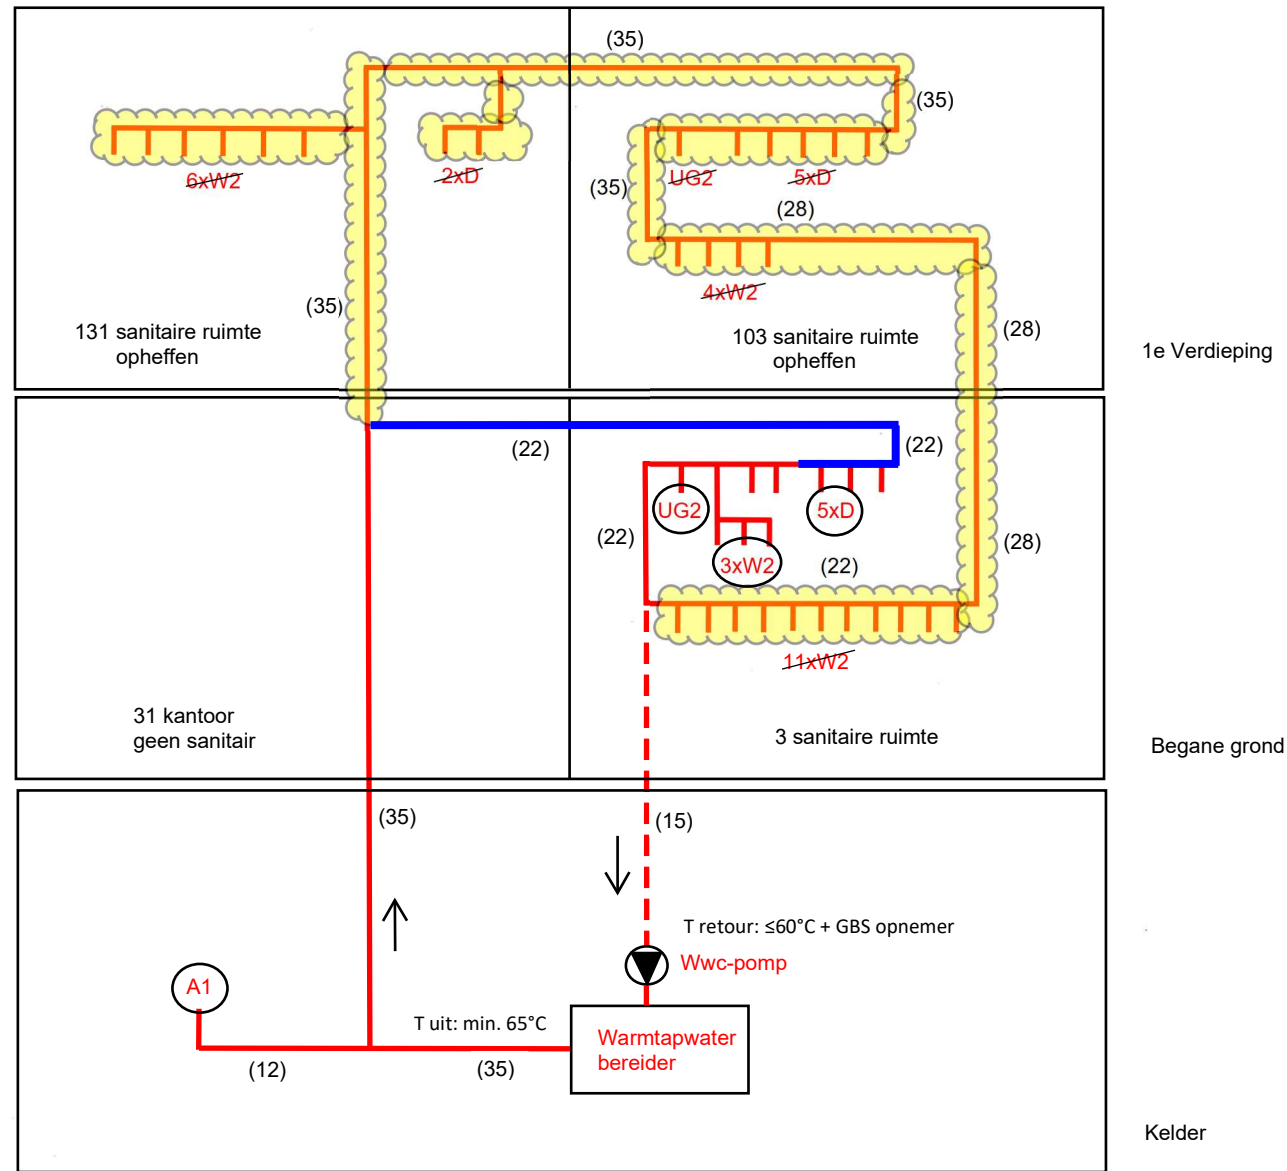

Warmtapwaterinstallatie linkerdeel

Totaal: 1x A1, 5x D, 1x UG2 en 3x W2

Renvooi

- Warmtapwaterleiding (bestaand)
- Warmwatercirculatieleiding (bestaand)
- Af te koppelen en te demonteren warmtapwaterleiding
- Warmtapwaterleiding (nieuw te monteren)
- Vervallen sanitair toestellen
- Bestaand sanitair handhaven

Code A1 - Spoelbak met keukenmengkraan

Code D - Douchecombinatie

Code UG2 - Uitstortgootsteencombinatie

Code W2 - Wastafelcombinatie met wastafelmengkraan

5x D Huidige kraan en toebehoren vervangen voor nieuwe uitvoering (1 op 1 vervangen)

(35) Maatvoering koperen warm tapwater leiding

Warmtapwaterinstallatie rechterdeel

Totaal: 1x A1, 5x D, 1x UG2 en 4x W2

Rijksvastgoedbedrijf Ministerie van Binnenlandse Zaken en Koninkrijksrelaties	SCHAAL nvt	GET. ▶	INITIALEN HLo	WIJZ.DATUM
Bureelgebouw C - Oranjekazerne	FORMAAT A3	GEC. ▶	HLo	
WERKTUIGKUNDIGE INSTALLATIES		GEZ. ▶	HLo	
Nieuwe situatie principeschema warmtapwater			WERKNR.	DATUM 13-05-2022
	BESTANDSNAAM			BLADNUMMER W013