


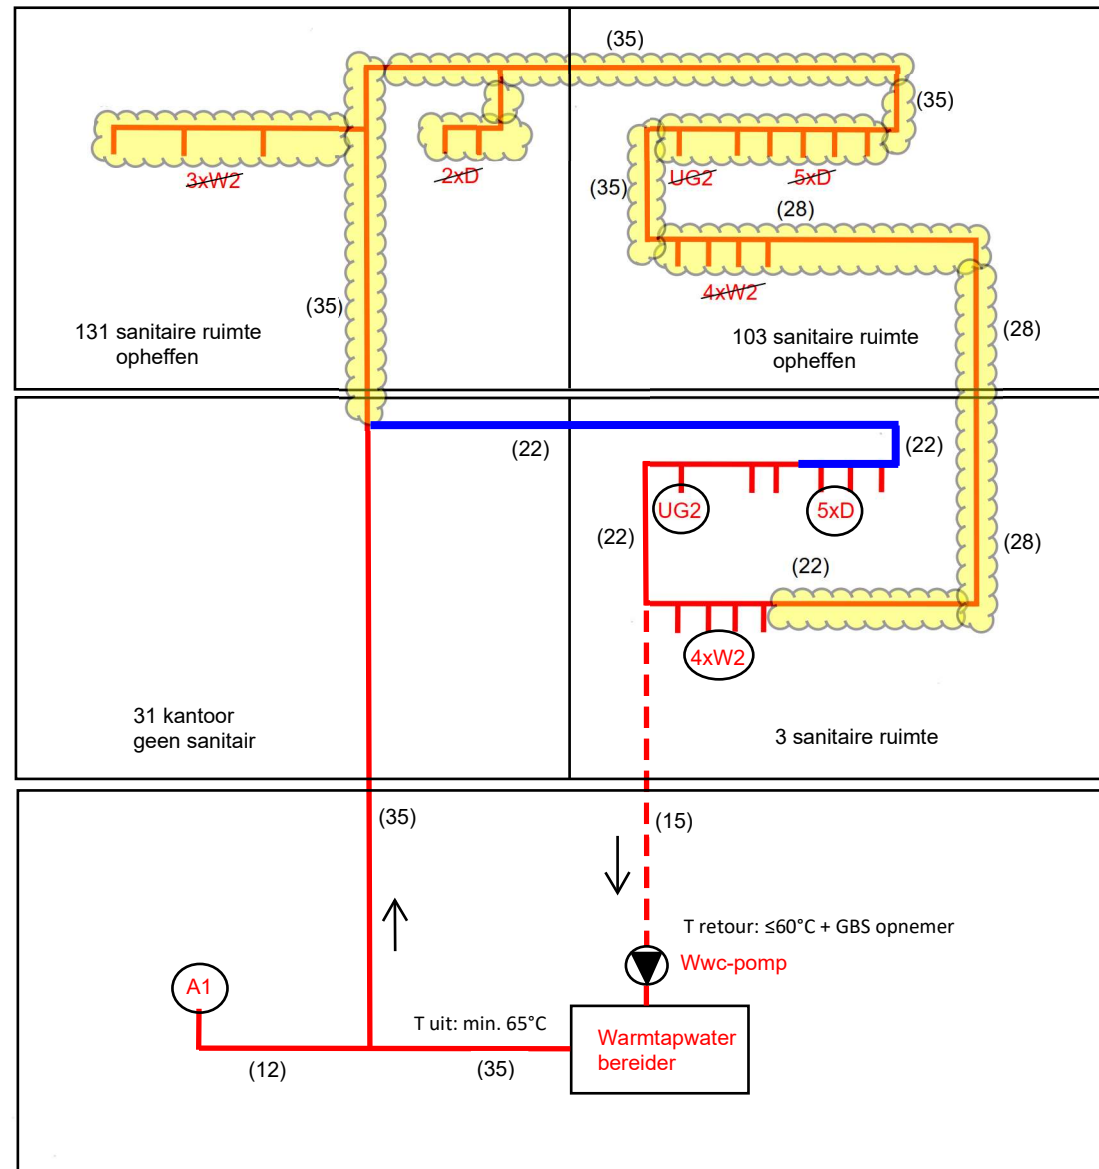

1e Verdieping

Begane grond

Kelder

Warmtapwaterinstallatie linkerdeel

Totaal: 1x A1, 5x D, 1x UG2 en 4x W2

Renvooi

— Warmtapwaterleiding (bestaand)

- - - Warmwatercirculatieleiding (bestaand)

— Af te koppelen en te demonteren warmtapwaterleiding

— Warmtapwaterleiding (nieuw te monteren)

~~11x W2~~ Vervallen sanitair toestellen

(5x D) Bestaand sanitair handhaven

Code A1 - Spoelbak met keukenmengkraan


Code D - Douchecombinatie

Code UG2 - Uitstortgootsteencombinatie

Code W2 - Wastafelcombinatie met wastafelmengkraan

5x D Huidige kraan en toebehoren vervangen voor nieuwe uitvoering (1 op 1 vervangen)

(35) Maatvoering koperen warm tapwater leiding

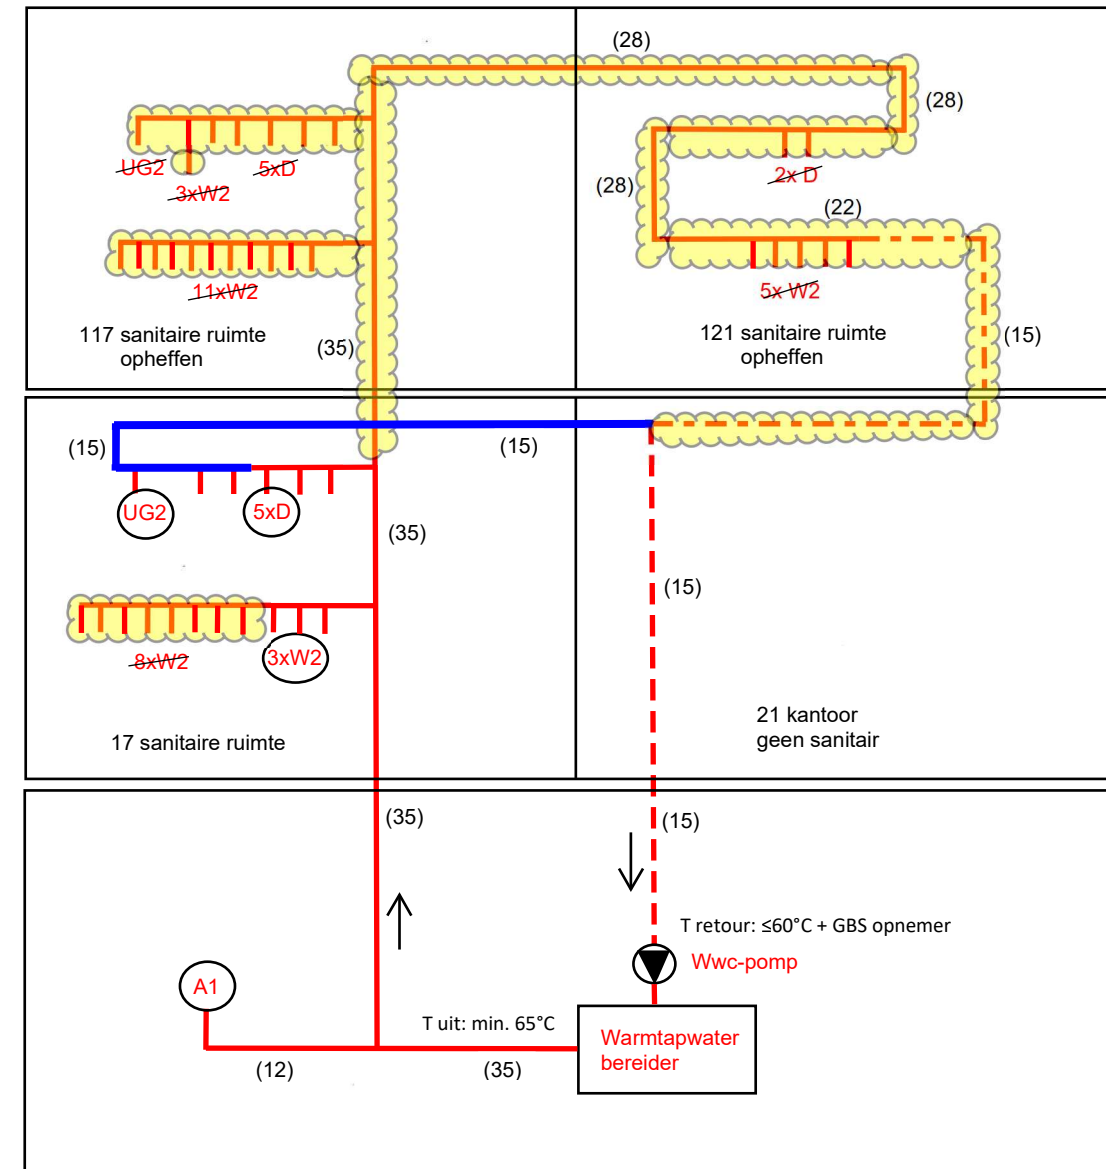

1e Verdieping

Begane grond

Kelder

Warmtapwaterinstallatie rechterdeel

Totaal: 1x A1, 5x D, 1x UG2 en 3x W2

Rijksvastgoedbedrijf
Ministerie van Binnenlandse Zaken en Koninkrijksrelaties

Bureelgebouw F - Oranjekazerne

WERKTUIGKUNDIGE INSTALLATIES

Nieuwe situatie prinseschema warmtapwater

SCHAAL	INITIALEN	WIJZ.DATUM
nvt	GET. ▷ HLo	▷
FORMAAT	GEC. ▷ HLo	▷
A3	GEZ. ▷ HLo	▷
	WERKNR.	DATUM
		13-05-2022
BESTANDSNAAM		BLADNUMMER
		W016