
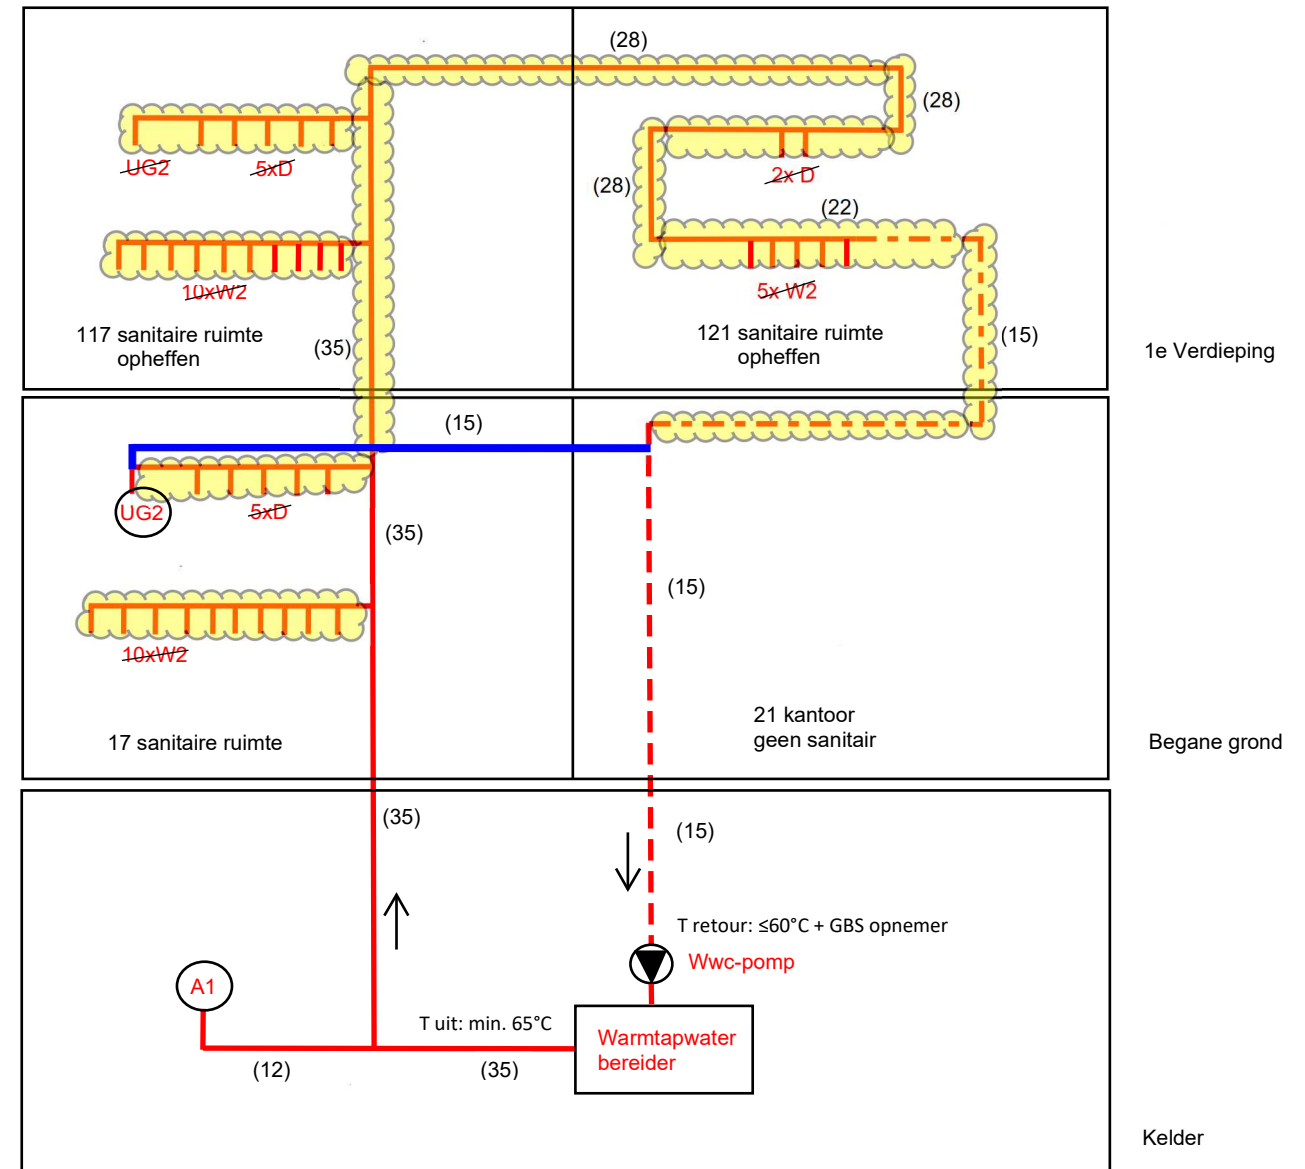


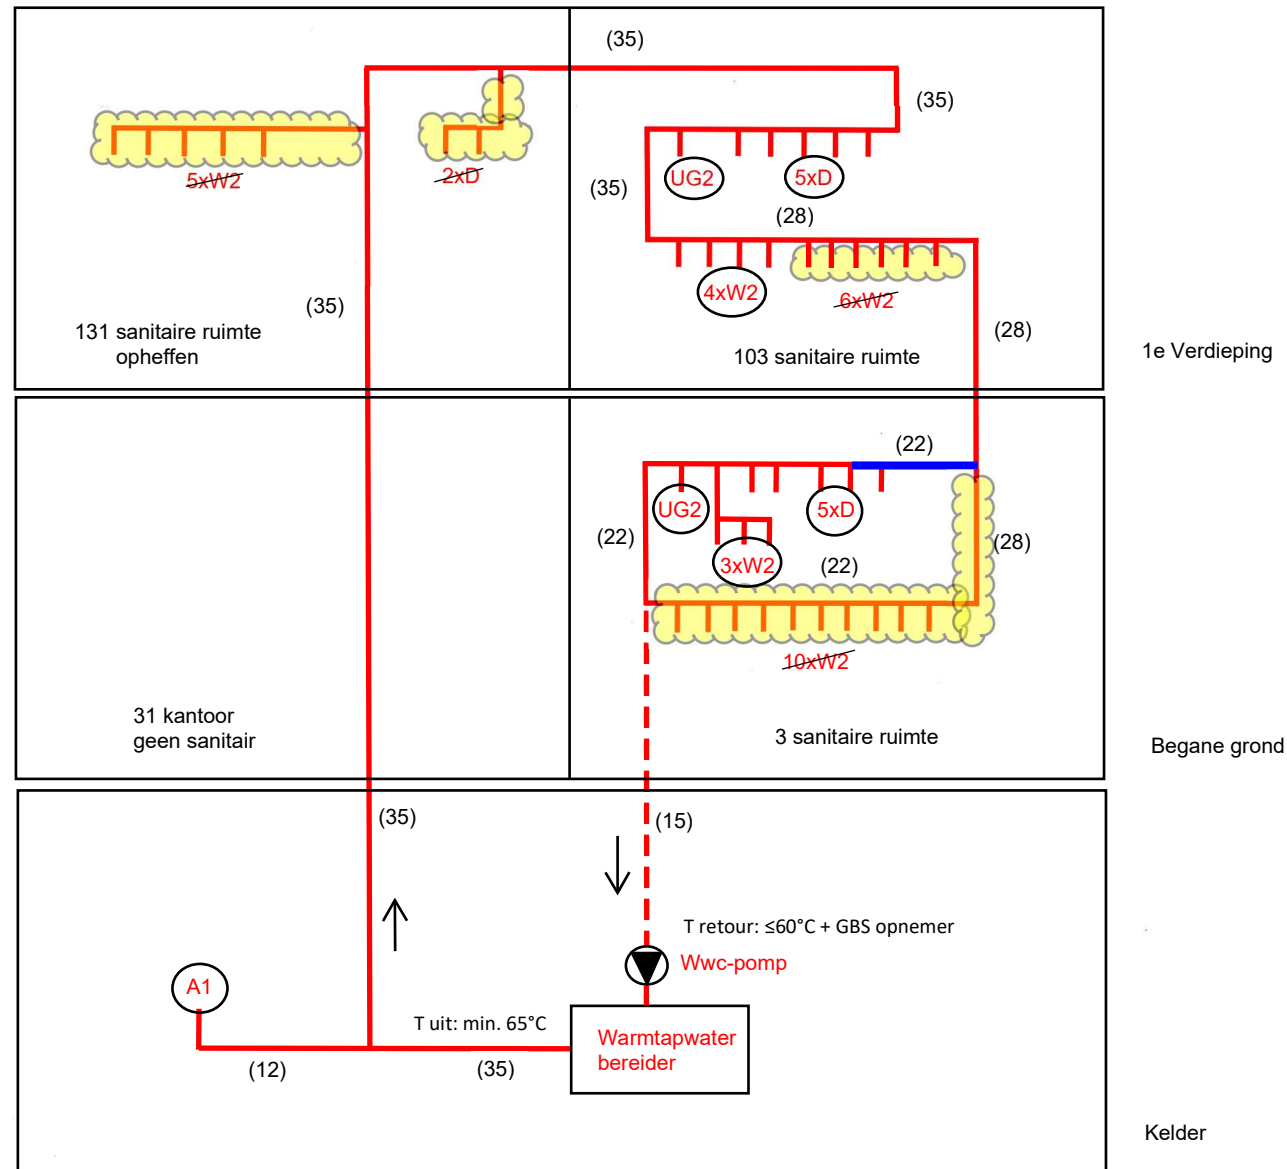

Warmtapwaterinstallatie linkerdeel

Renvooi

- Warmtapwaterleiding (bestaand)
- Warmwatercirculatieleiding (bestaand)

Af te koppelen en te demonteren warmtapwaterleiding

Warmtapwaterleiding (nieuw te monteren)

~~11x W2~~ Vervallen sanitair toestellen

5x D Bestaand sanitair handhaven

- Code A1 - Spoelbak met keukenmengkraan
- Code D - Douchecombinatie
- Code UG2 - Uitstortgootsteencombinatie
- Code W2 - Wastafelcombinatie met wastafelmengkraan
- 5x D Huidige kraan en toebehoren vervangen voor nieuwe uitvoering (1 op 1 vervangen)
- (35) Maatvoering koperen warm tapwater leiding

Warmtapwaterinstallatie rechterdeel

Totaal: 1x A1 en 1x UG2

Rijksvastgoedbedrijf
Ministerie van Binnenlandse Zaken en Koninkrijksrelaties

Bureelgebouw J - Oranjekazerne

WERKTUIGKUNDIGE INSTALLATIES

Nieuwe situatie prinsipschema warmtapwater

SCHAAL	INITIALEN	WIJZ.DATUM
nvt	GET. ▸ HLo	▸
FORMAAT	GEC. ▸ HLo	▸
A3	GEZ. ▸ HLo	▸
	WERKNR.	DATUM
		13-05-2022
BESTANDSNAAM		BLADNUMMER
		W018