


Vuilwaterafvoerinstallatie linkerdeel

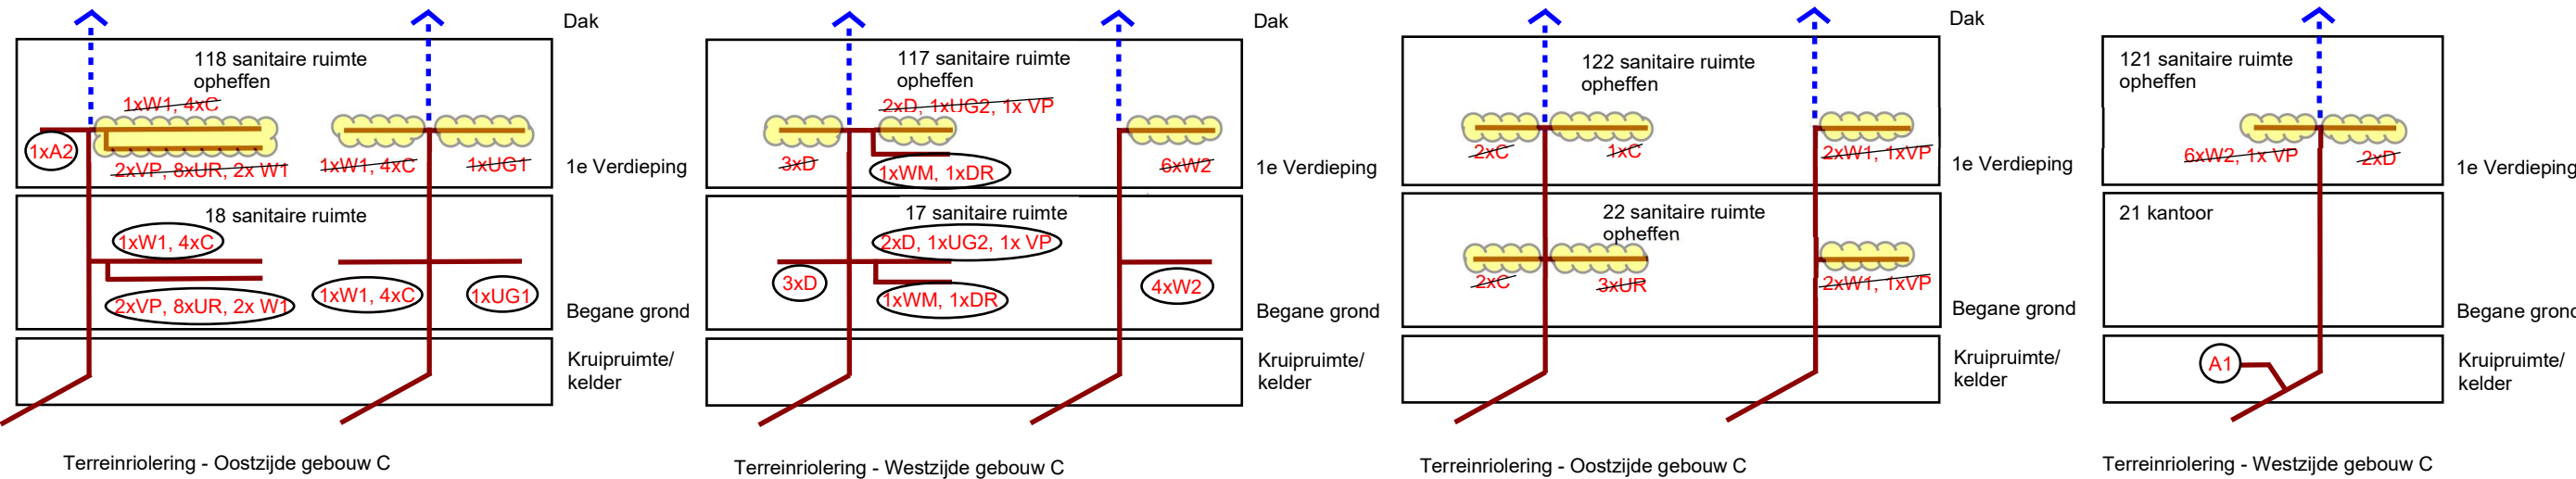

Vuilwaterafvoerinstallatie rechterdeel

- Renvooi**
- Vuilwaterafvoerleiding
 - Ontspanningsleiding, inclusief dakkap
 - Af te koppelen en te demonteren vuilwaterafvoerleiding

Rijksvastgoedbedrijf Ministerie van Binnenlandse Zaken en Koninkrijksrelaties	SCHAAL		INITIALEN		WIJZ.DATUM	
	nvt	GET. ▷	HLo	▷		
	FORMAAT	GEC. ▷	HLo	▷		
	A3	GEZ. ▷	HLo	▷		
Bureelgebouw C - Oranjekazerne			WERKNR.		DATUM	
WERKTUIGKUNDIGE INSTALLATIES					13-05-2022	
Nieuwe situatie prinsipschema vuilwaterafvoeren			BESTANDSNAAM		BLADNUMMER	
					W019	