


Vuilwaterafvoerinstallatie linkerdeel

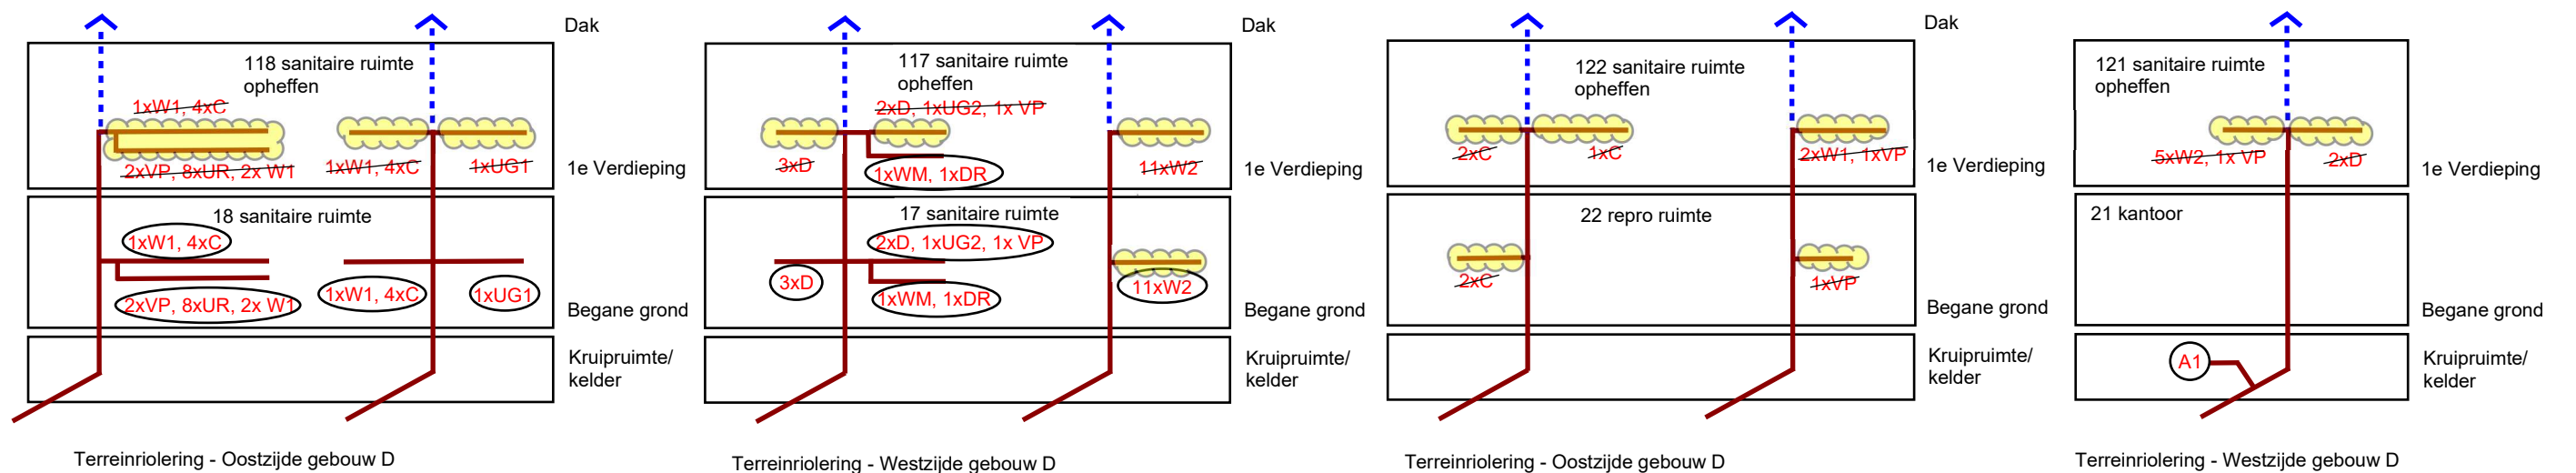

Vuilwaterafvoerinstallatie rechterdeel

Renvooi

- Vuilwaterafvoerleiding
- - - Ontspanningsleiding, inclusief dakkap
- Af te koppelen en te demonteren vuilwaterafvoerleiding

Rijksvastgoedbedrijf
Ministerie van Binnenlandse Zaken en Koninkrijksrelaties

Bureelgebouw D - Oranjekazerne

WERKTUIGKUNDIGE INSTALLATIES

Nieuwe situatie prinseschema vuilwaterafvoeren

SCHAAL	INITIALEN	WIJZ.DATUM
nvt	GET. ▷ HLo	▷
FORMAAT	GEC. ▷ HLo	▷
A3	GEZ. ▷ HLo	▷
	WERKNR.	DATUM
		13-05-2022
BESTANDSNAAM		BLADNUMMER
		W020