


Vuilwaterafvoerinstallatie linkerdeel

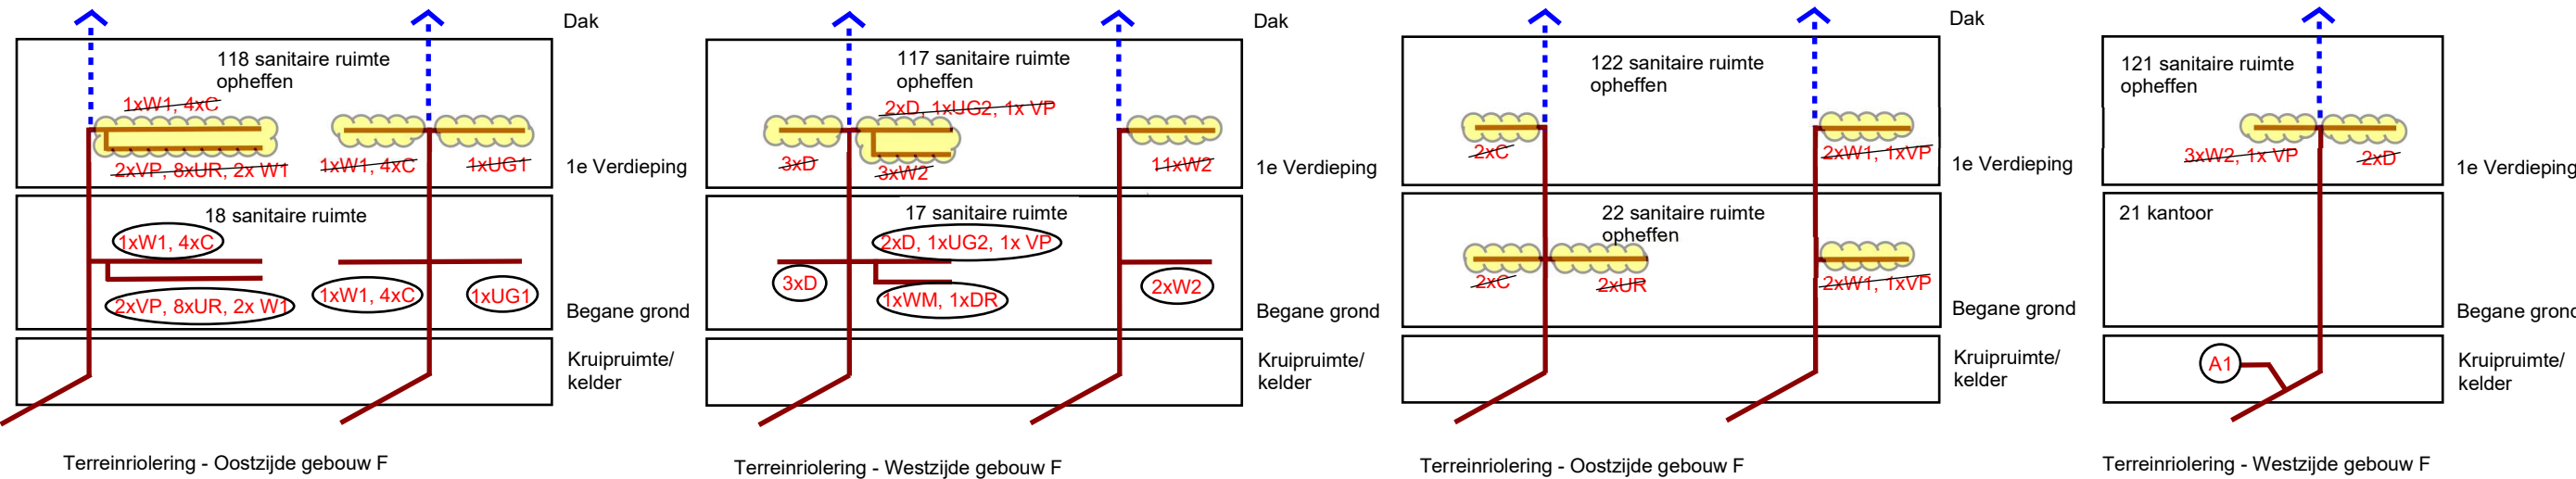

Vuilwaterafvoerinstallatie rechterdeel

- Renvooi**
- Vuilwaterafvoerleiding
 - Ontspanningsleiding, inclusief dakcap
 - Af te koppelen en te demonteren vuilwaterafvoerleiding

Rijksvastgoedbedrijf Ministerie van Binnenlandse Zaken en Koninkrijksrelaties	SCHAAL		INITIALEN		WIJZ.DATUM	
	nvt	GET. ▷	HLo	▷		
	FORMAAT	GEC. ▷	HLo	▷		
	A3	GEZ. ▷	HLo	▷		
Bureelgebouw F - Oranjekazerne						
WERKTUIGKUNDIGE INSTALLATIES						
Nieuwe situatie prinsipeschema vuilwaterafvoeren						
WERKNR.					DATUM	
					13-05-2022	
BESTANDSNAAM					BLADNUMMER	
					W022	