


Vuilwaterafvoerinstallatie linkerdeel

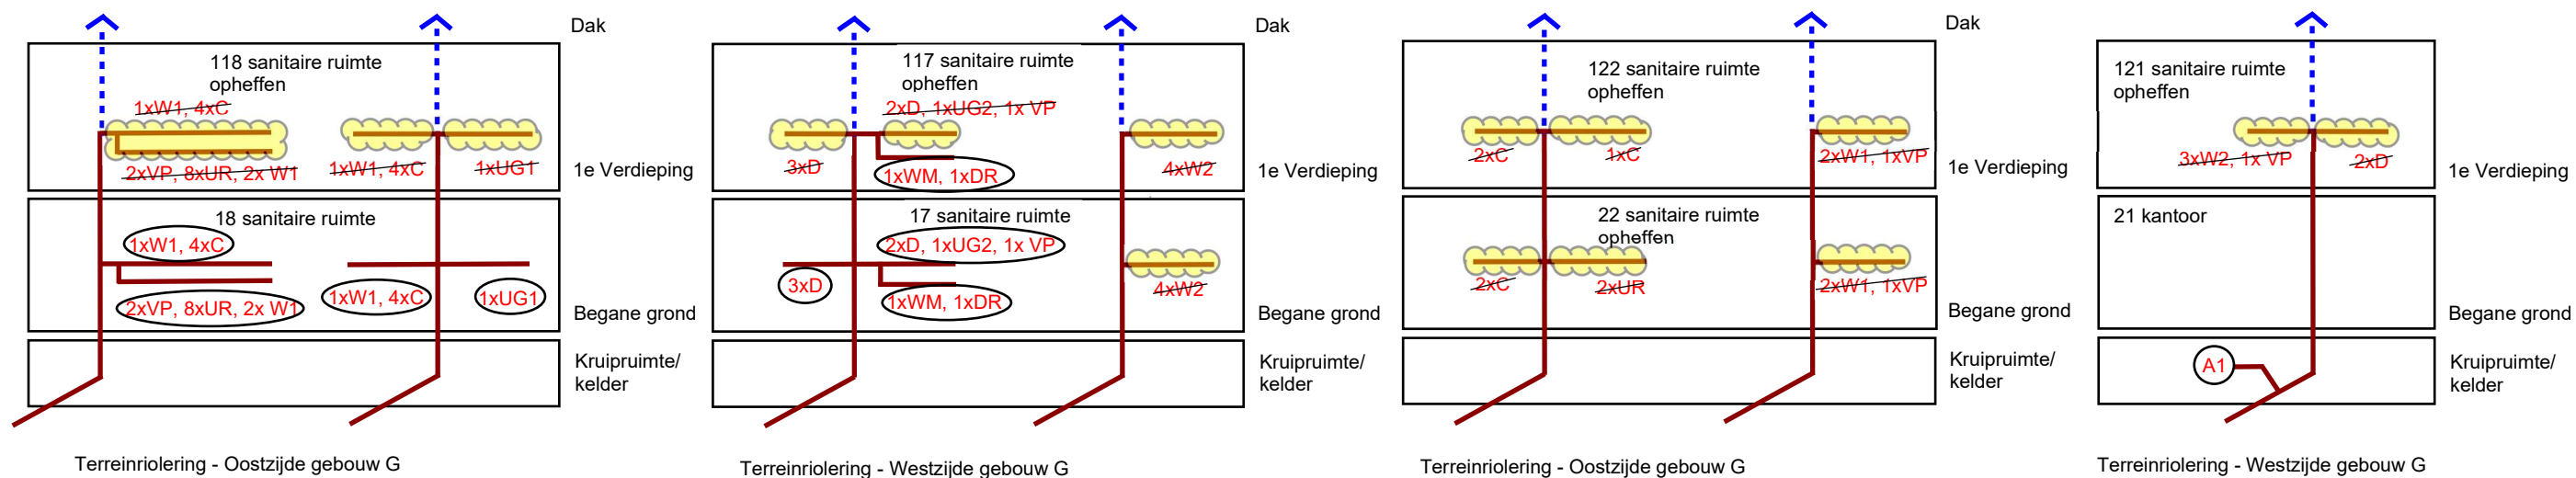

Vuilwaterafvoerinstallatie rechterdeel

- Renvooi**
- Vuilwaterafvoerleiding
 - Ontspanningsleiding, inclusief dakkap
 - Af te koppelen en te demonteren vuilwaterafvoerleiding

Rijksvastgoedbedrijf
Ministerie van Binnenlandse Zaken en Koninkrijksrelaties

Bureelgebouw G - Oranjekazerne

WERKTUIGKUNDIGE INSTALLATIES

Nieuwe situatie principeschema vuilwaterafvoeren

SCHAAL	INITIALEN	WIJZ.DATUM
nvt	GET. ▸ HLo	▸
FORMAAT	GEC. ▸ HLo	▸
A3	GEZ. ▸ HLo	▸
WERKNR.		DATUM
		13-05-2022
BESTANDSNAAM		BLADNUMMER
		W023