


Vuilwaterafvoerinstallatie linkerdeel

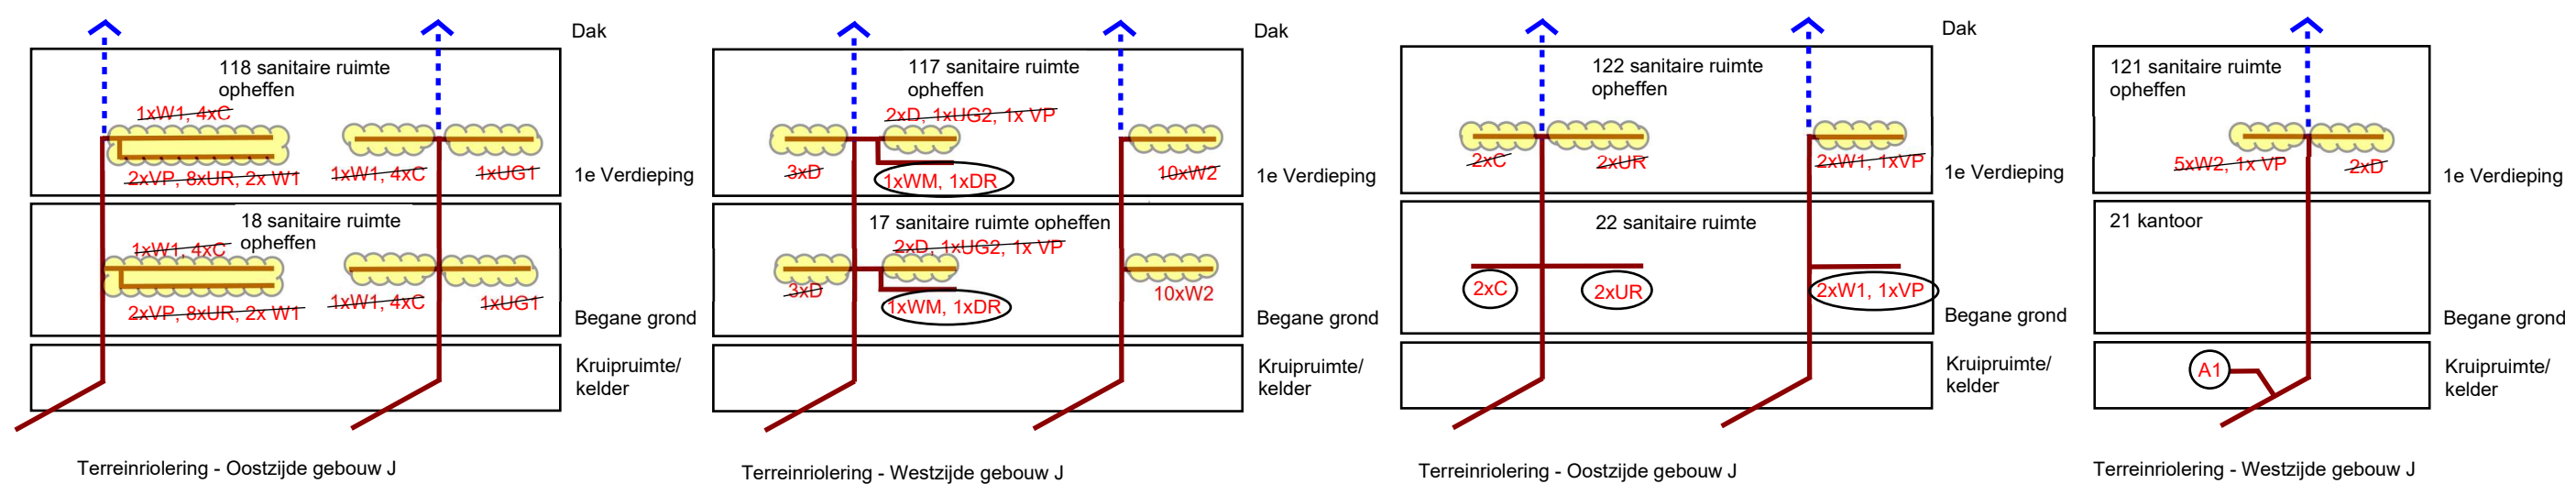

Vuilwaterafvoerinstallatie rechterdeel

- Renvooi**
- Vuilwaterafvoerleiding
  - Ontspanningsleiding, inclusief dakkap
  - Af te koppelen en te demonteren vuilwaterafvoerleiding

|                                                                                  |         |        |           |   |            |  |
|----------------------------------------------------------------------------------|---------|--------|-----------|---|------------|--|
| Rijksvastgoedbedrijf<br>Ministerie van Binnenlandse Zaken en Koninkrijksrelaties | SCHAAL  |        | INITIALEN |   | WIJZ.DATUM |  |
|                                                                                  | nvt     | GET. ▷ | HLo       | ▷ |            |  |
|                                                                                  | FORMAAT | GEC. ▷ | HLo       | ▷ |            |  |
|                                                                                  | A3      | GEZ. ▷ | HLo       | ▷ |            |  |
| Bureelgebouw J - Oranjekazerne                                                   |         |        |           |   |            |  |
| WERKTUIGKUNDIGE INSTALLATIES                                                     |         |        |           |   |            |  |
| Nieuwe situatie prinsipeschema vuilwaterafvoeren                                 |         |        |           |   |            |  |
| WERKNR.                                                                          |         |        |           |   | DATUM      |  |
|                                                                                  |         |        |           |   | 13-05-2022 |  |
| BESTANDSNAAM                                                                     |         |        |           |   | BLADNUMMER |  |
|                                                                                  |         |        |           |   | W024       |  |