



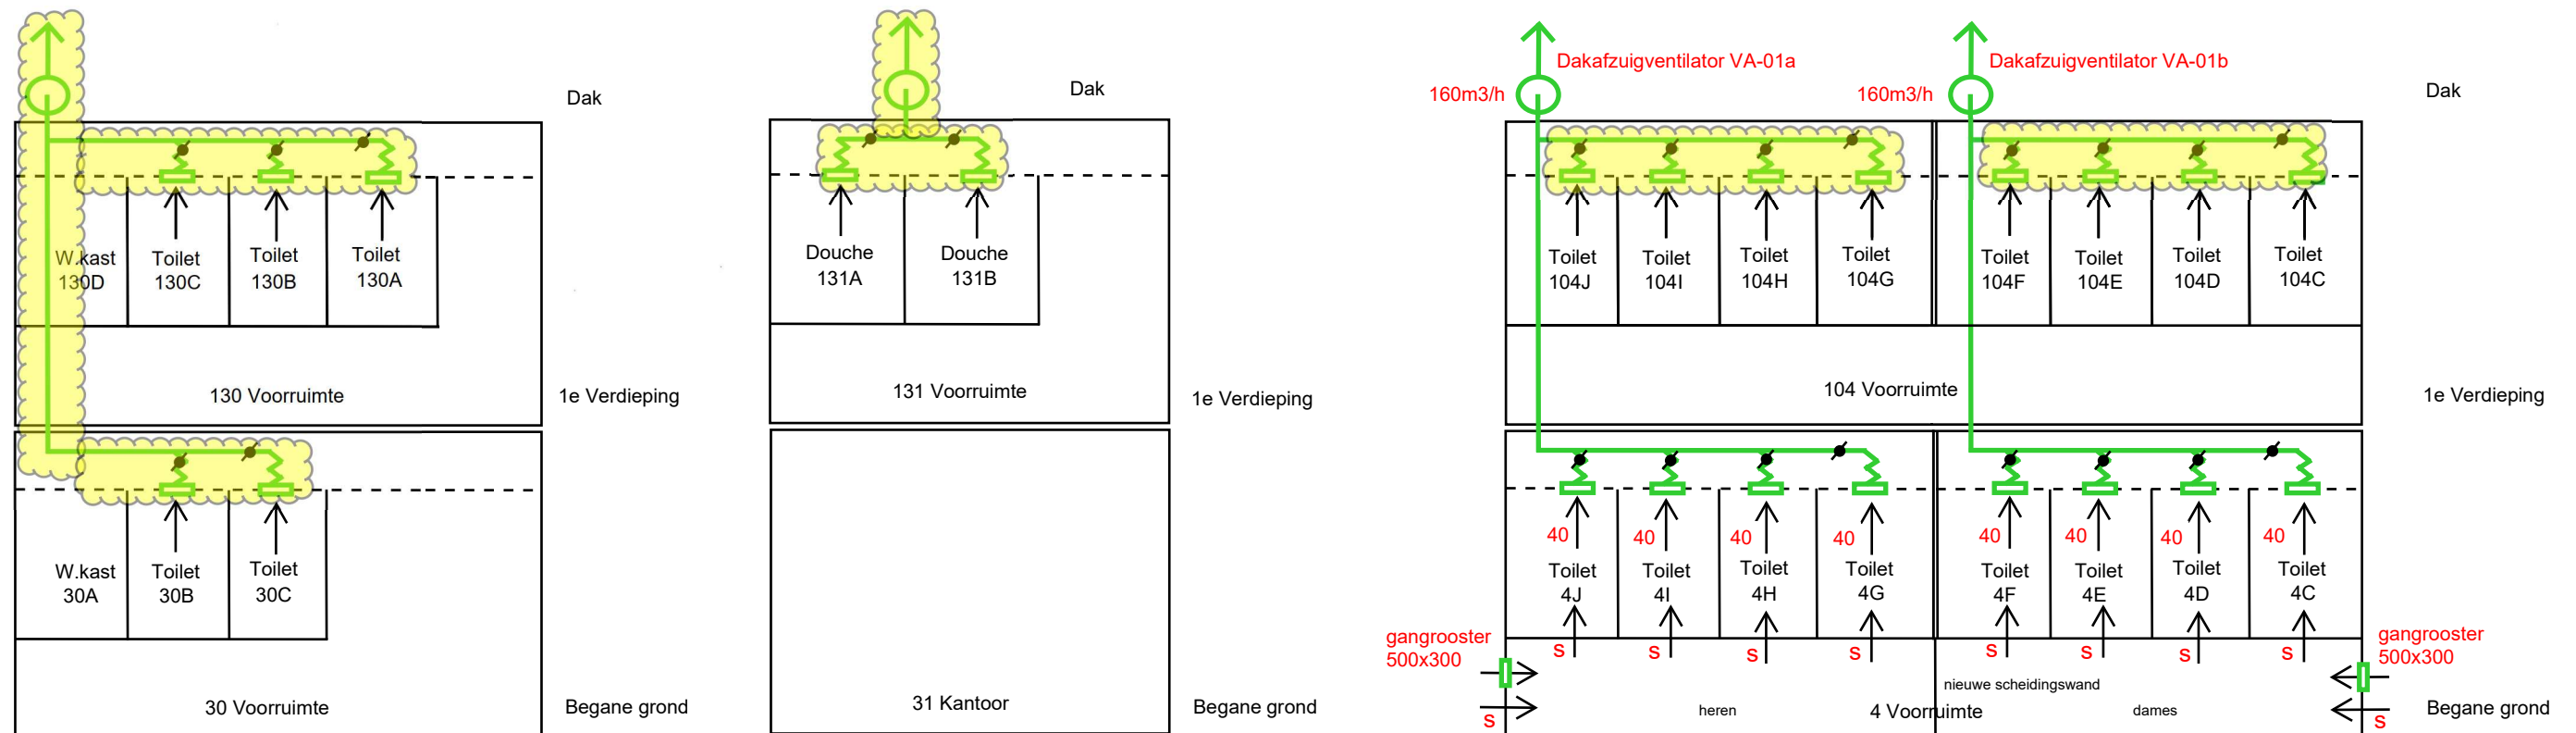

Luchtbehandelingsinstallaties linkerdeel

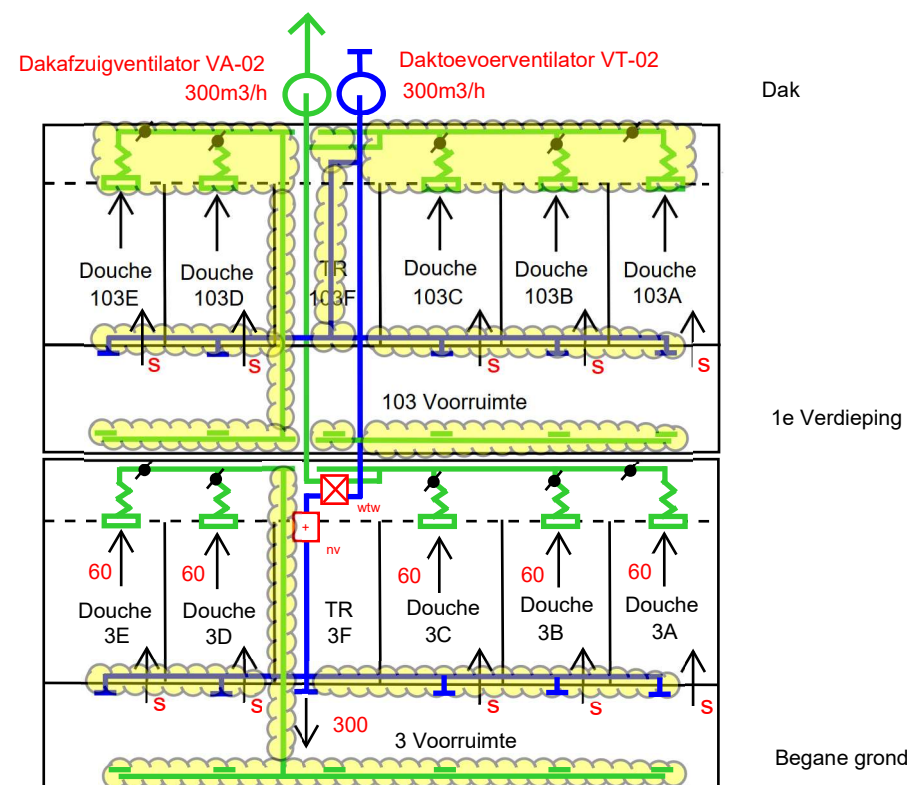

Renvooi

- ← 40 Afvoer in m³/h per toilet
- ← 60 Afvoer in m³/h per douche
- ← s Bouwkundige deurspleet 1 cm
- Luchttoevoerkanaal (ongeisoleerd)
- Luchtafzuigkanaal (ongeisoleerd)
- ~ Flexibel afzuigkanaal
- Luchttoevoerrooster (wand uitvoering)
- Luchtafzuigrooster (rozet)
- + Luchtnaverwarmer (elektrisch)
- ⊠ wtw Warmteterugwinningseenheid
- ⊠ Inregelklep
- Te demonteren luchtkanaal (toe- en afvoer)

Rijksvastgoedbedrijf
Ministerie van Binnenlandse Zaken en Koninkrijksrelaties

Bureelgebouw C - Oranjekazerne

WERKTUIGKUNDIGE INSTALLATIES

Nieuwe situatie prinseschema ventilatie

SCHAAL	INITIALEN	WIJZ.DATUM
nvt	GET. ▷ HLo	▷
FORMAAT	GEC. ▷ HLo	▷
A3	GEZ. ▷ HLo	▷
WERKNR.		DATUM
		13-05-2022
BESTANDSNAAM		BLADNUMMER
		W025a