



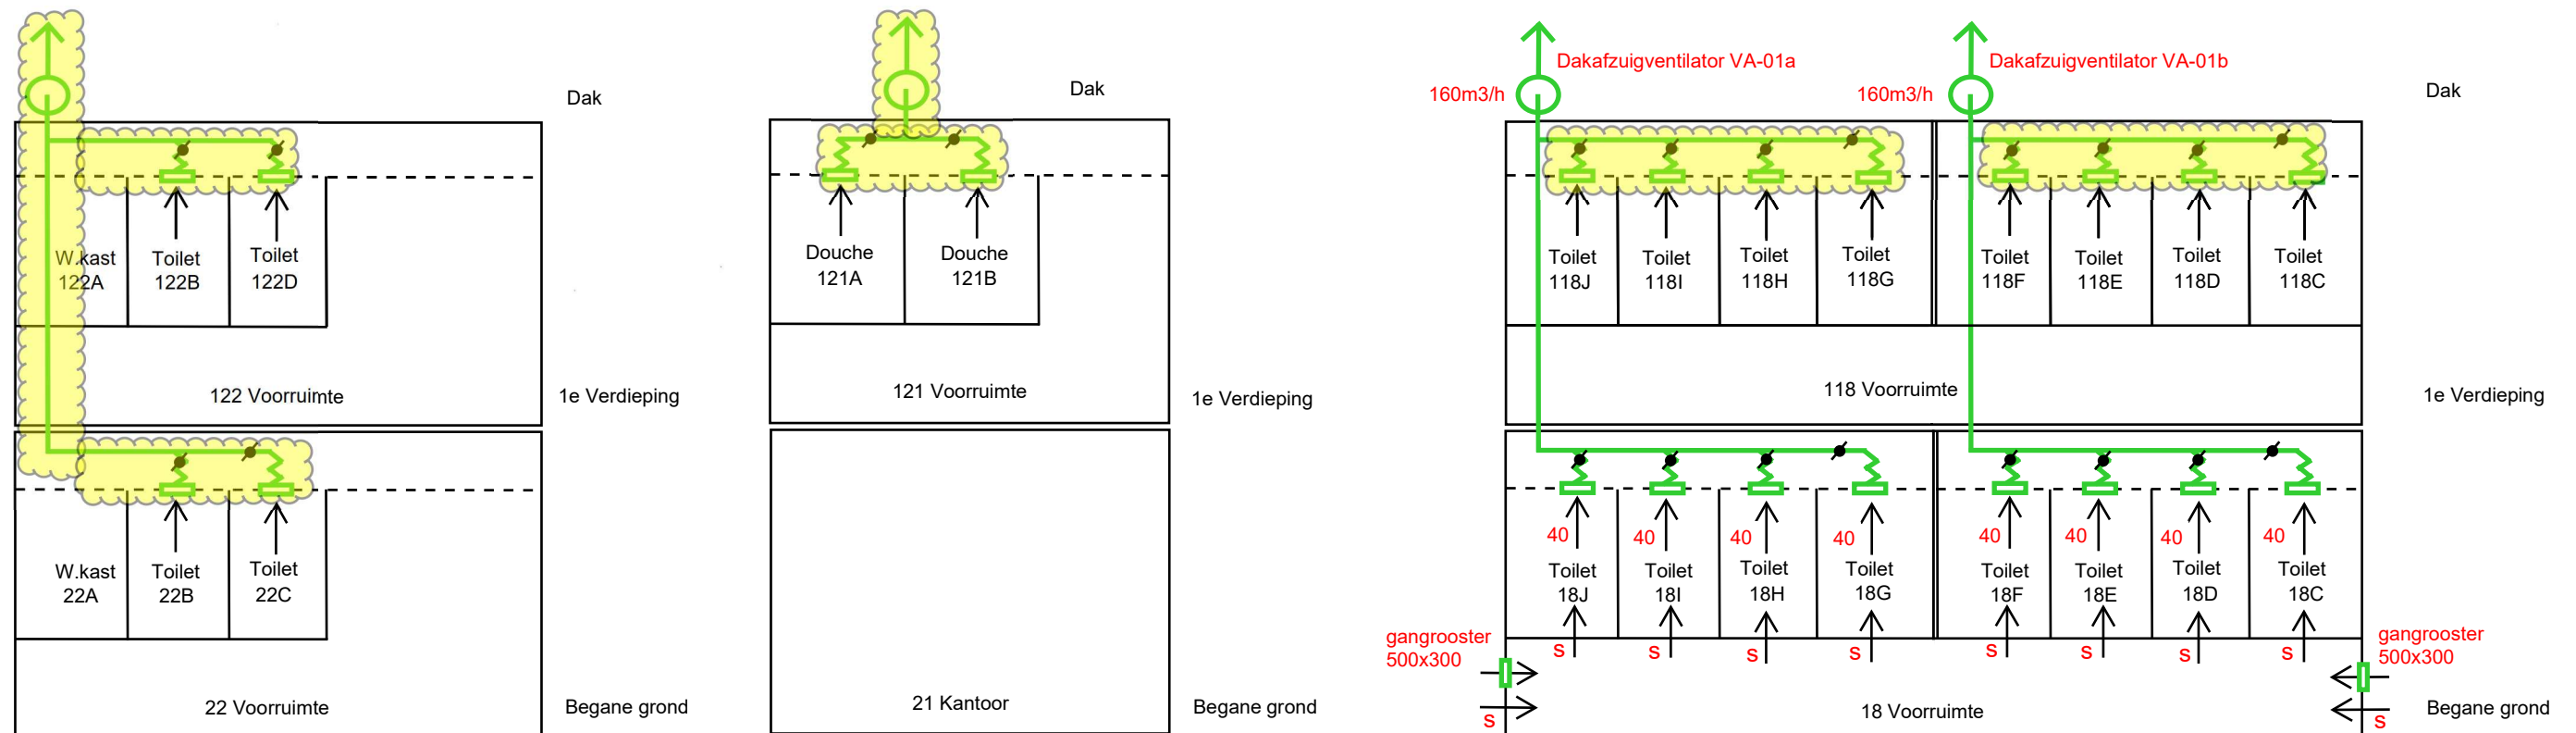

Luchtbehandelingsinstallaties rechterdeel

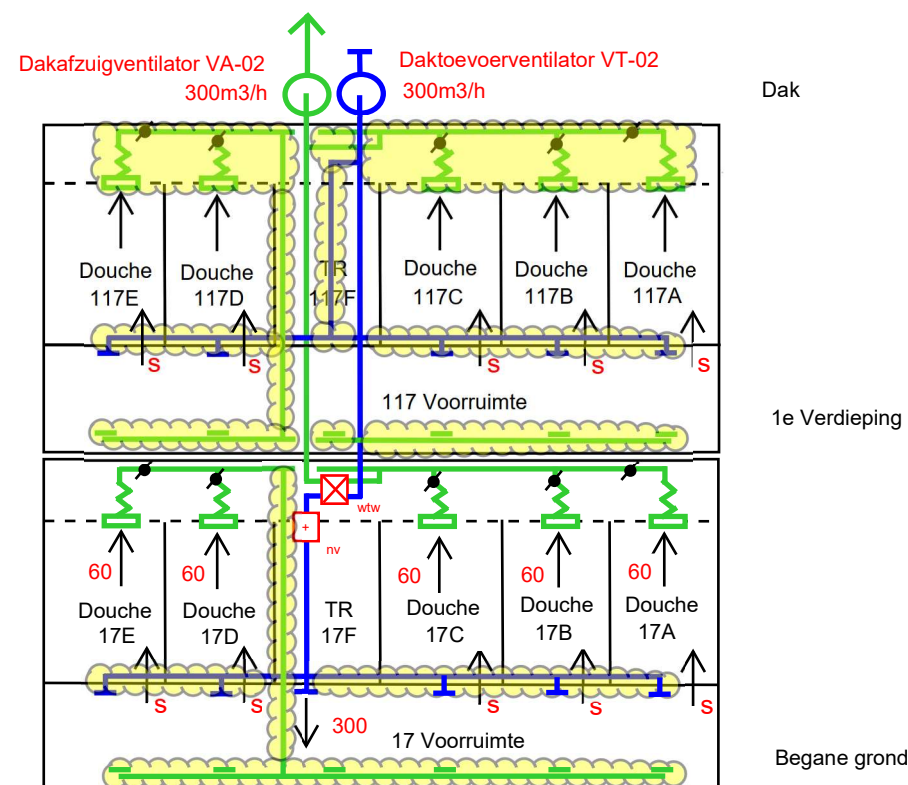

Renvooi

- ← 40 Afvoer in m3/h per toilet
- ← 60 Afvoer in m3/h per douche
- ← s Bouwkundige deurspleet 1 cm
- Luchttoevoerkanaal (ongesoleerd)
- Luchtafzuigkanaal (ongesoleerd)
- ~ Flexibel afzuigkanaal
- ⊥ Luchttoevoerrooster (wand uitvoering)
- ⊥ Luchtafzuigrooster (rozet)
- ⊕ Luchtnaverwarmer (elektrisch)
- ⊗ Warmteterugwinningseenheid
- ⊗ Inregelklep
- ⊗ Te demonteren luchtkanaal (toe- en afvoer)

Rijksvastgoedbedrijf
Ministerie van Binnenlandse Zaken en Koninkrijksrelaties

Bureelgebouw F - Oranjekazerne

WERKTUIGKUNDIGE INSTALLATIES

Nieuwe situatie prinseschema ventilatie

SCHAAL	INITIALEN	WIJZ.DATUM
nvt	GET. ▷ HLo	▷
FORMAAT	GEC. ▷ HLo	▷
A3	GEZ. ▷ HLo	▷
WERKNR.		DATUM
		13-05-2022
BESTANDSNAAM		BLADNUMMER
		W028b