



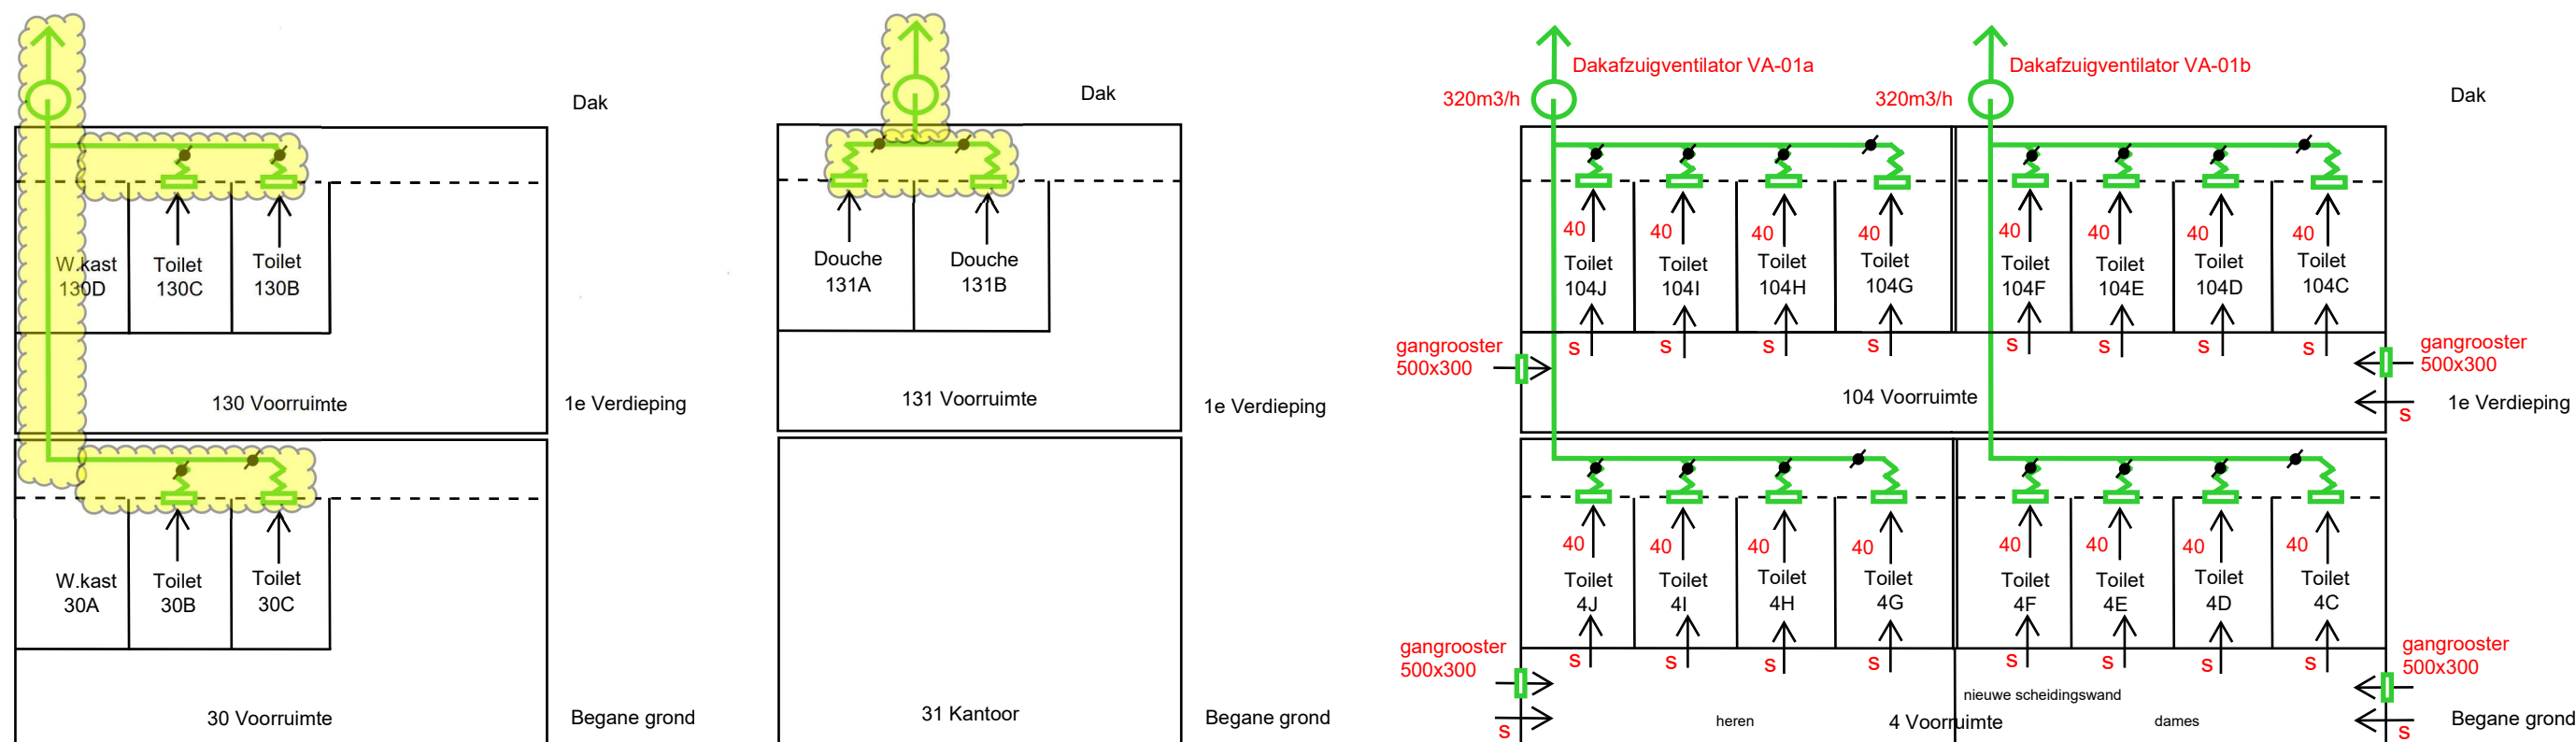

### Luchtbehandelingsinstallaties linkerdeel

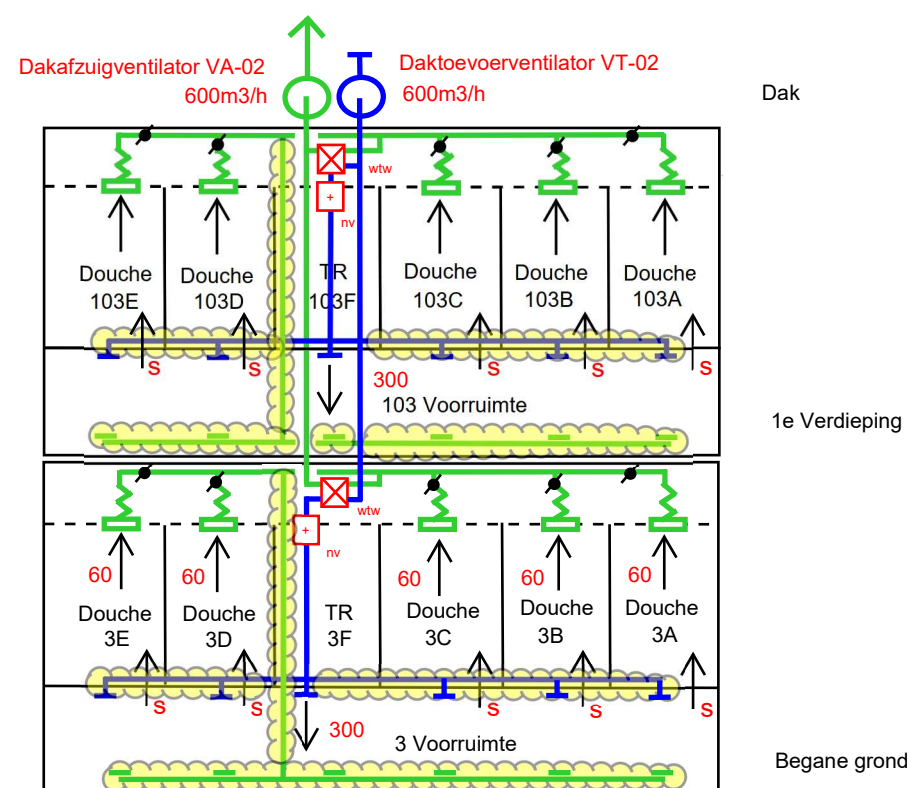

### Renvooi

- ← 40 Afvoer in m3/h per toilet
- ← 60 Afvoer in m3/h per douche
- ← s Bouwkundige deurspleet 1 cm
- Luchttoevoerkanaal (ongeisoleerd)
- Luchtafzuigkanaal (ongeisoleerd)
- ~ Flexibel afzuigkanaal
- Luchttoevoerrooster (wand uitvoering)
- Luchtafzuigrooster (rozet)
- + Luchtnaverwarmer (elektrisch)
- wtw Warmteterugwinningseenheid
- Inregelklep
- Te demonteren luchtkanaal (toe- en afvoer)

Rijksvastgoedbedrijf  
Ministerie van Binnenlandse Zaken en Koninkrijksrelaties

Bureelgebouw G - Oranjekazerne

### WERKTUIGKUNDIGE INSTALLATIES

Nieuwe situatie principeschema ventilatie

| SCHAAL       | INITIALEN  | WIJZ.DATUM |
|--------------|------------|------------|
| nvt          | GET. ▷ HLo | ▷          |
| FORMAAT      | GEC. ▷ HLo | ▷          |
| A3           | GEZ. ▷ HLo | ▷          |
| WERKNR.      |            | DATUM      |
|              |            | 13-05-2022 |
| BESTANDSNAAM |            | BLADNUMMER |
|              |            | W029a      |