



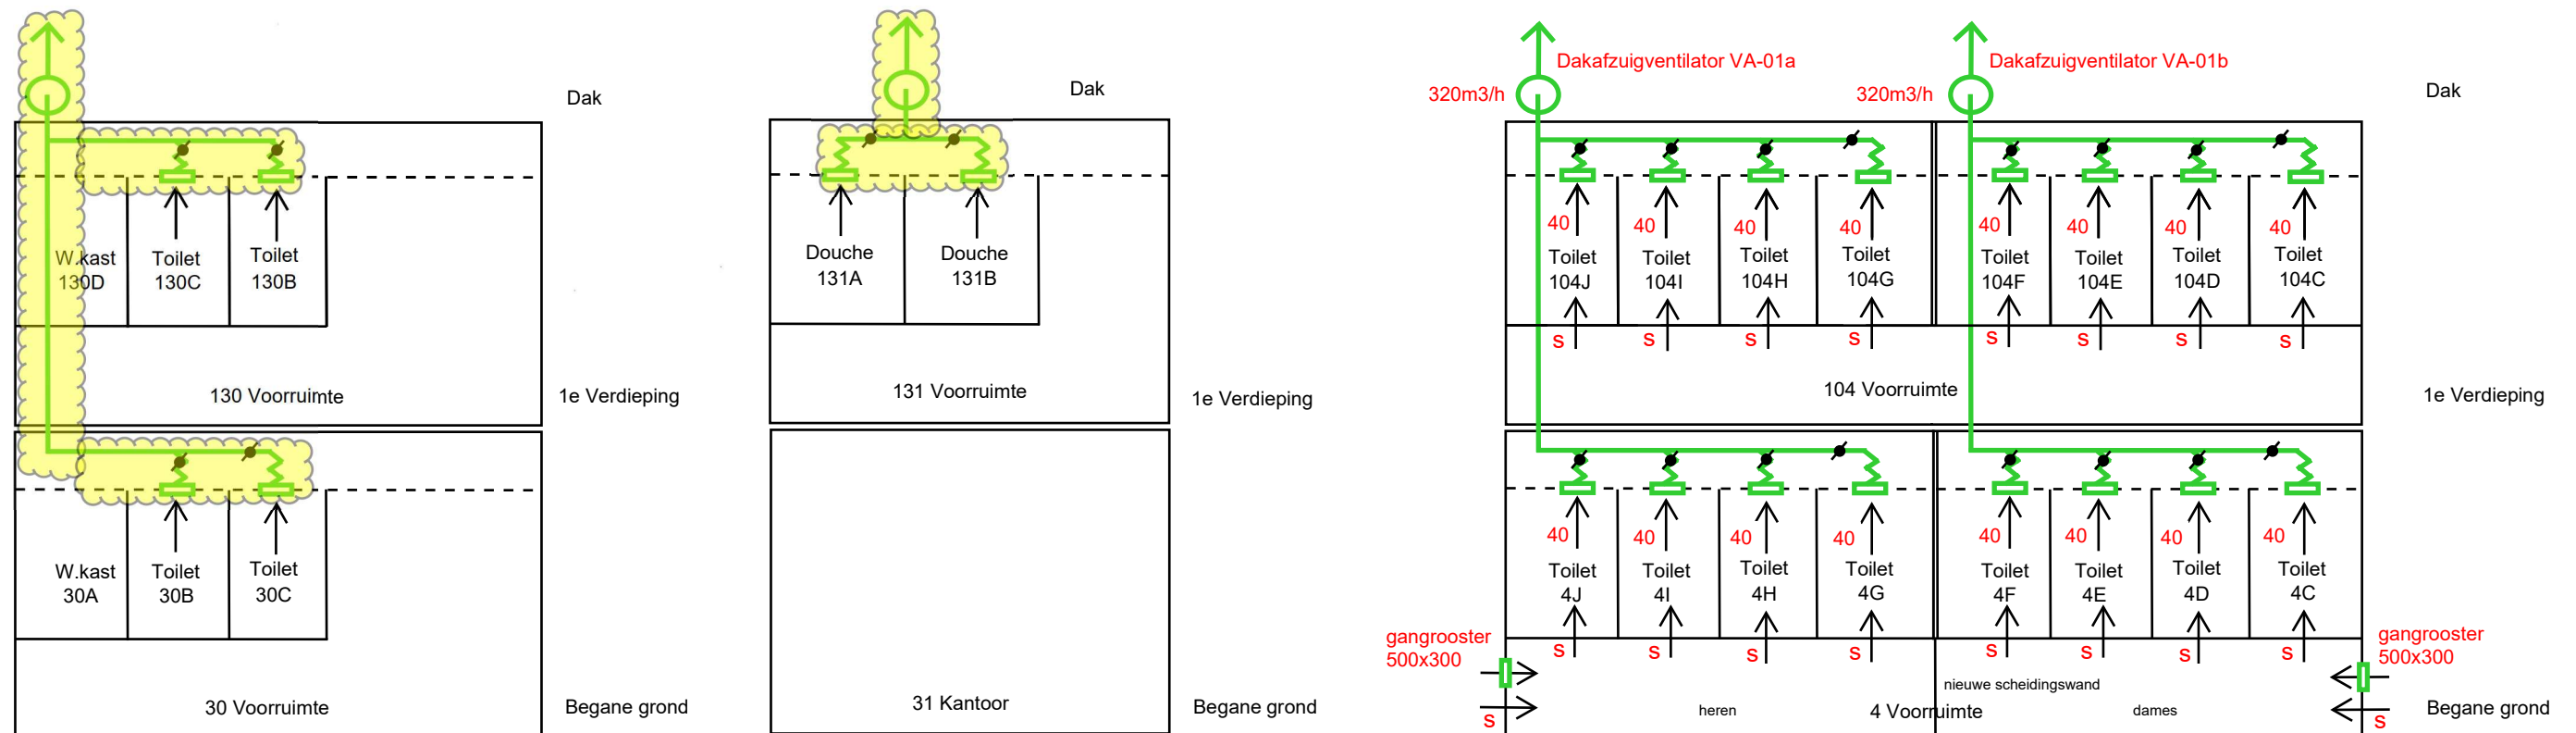

Luchtbehandelingsinstallaties linkerdeel

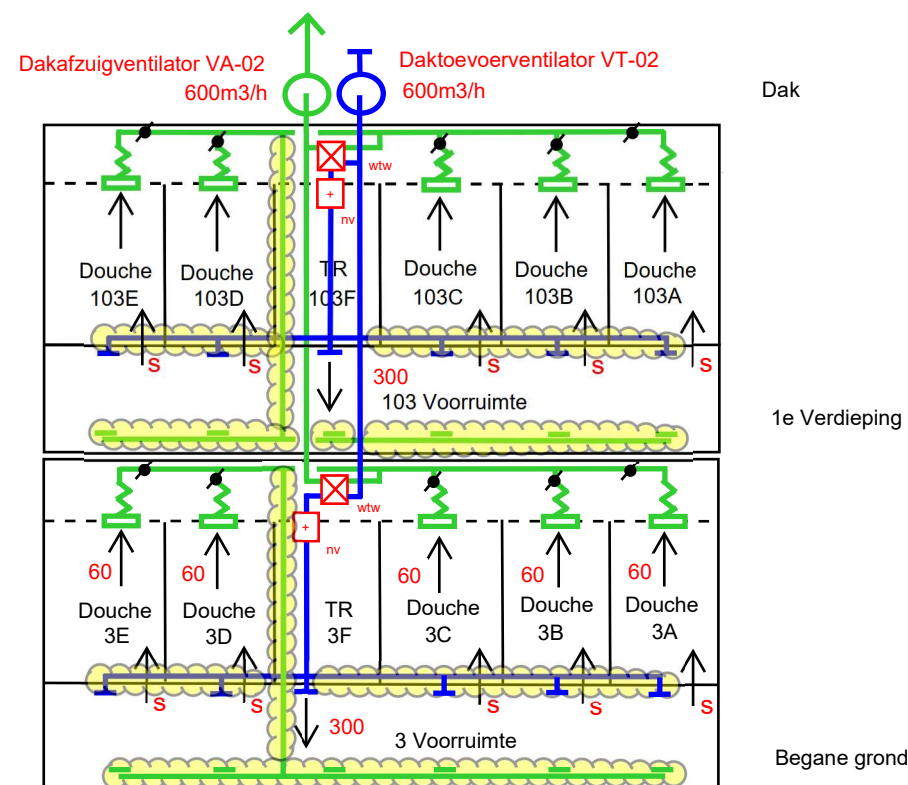

Luchtbehandelingsinstallaties linkerdeel

Renvooi

- ← 40 Afvoer in m³/h per toilet
- ← 60 Afvoer in m³/h per douche
- ← s Bouwkundige deurspleet 1 cm
- Luchttoevoerkanaal (ongeisoleerd)
- Luchtafzuigkanaal (ongeisoleerd)
- ~ Flexibel afzuigkanaal
- Luchttoevoerrooster (wand uitvoering)
- Luchtafzuigrooster (rozet)
- + nv Luchtnaverwarmer (elektrisch)
- ⊠ wtr Warmteterugwinningseenheid
- ⊘ Inregelklep
- Te demonteren luchtkanaal (toe- en afvoer)

Rijksvastgoedbedrijf
Ministerie van Binnenlandse Zaken en Koninkrijksrelaties

Bureelgebouw J - Oranjekazerne

WERKTUIGKUNDIGE INSTALLATIES

Nieuwe situatie principeschema ventilatie

SCHAAL	INITIALEN	WIJZ.DATUM
nvt	GET. ▷ HLo	▷
FORMAAT	GEC. ▷ HLo	▷
A3	GEZ. ▷ HLo	▷
WERKNR.		DATUM
		13-05-2022
BESTANDSNAAM		BLADNUMMER
		W030a