



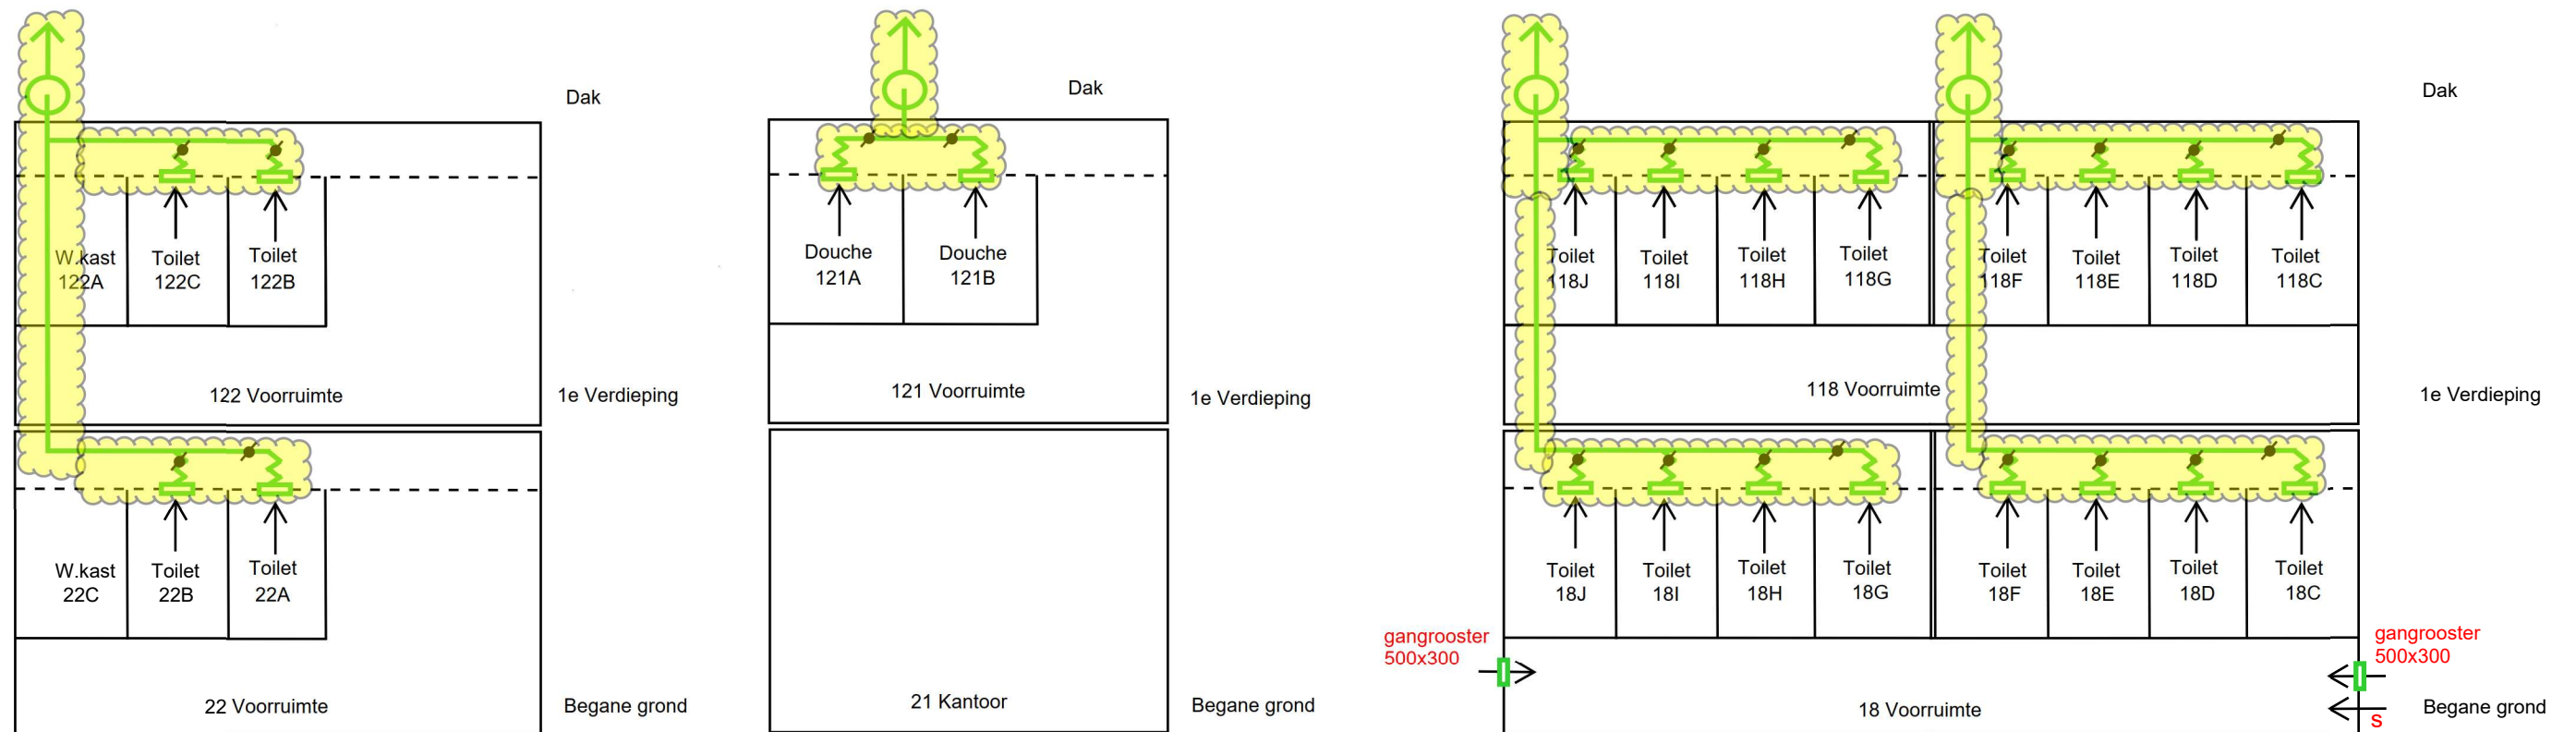

Luchtbehandelingsinstallaties rechterdeel

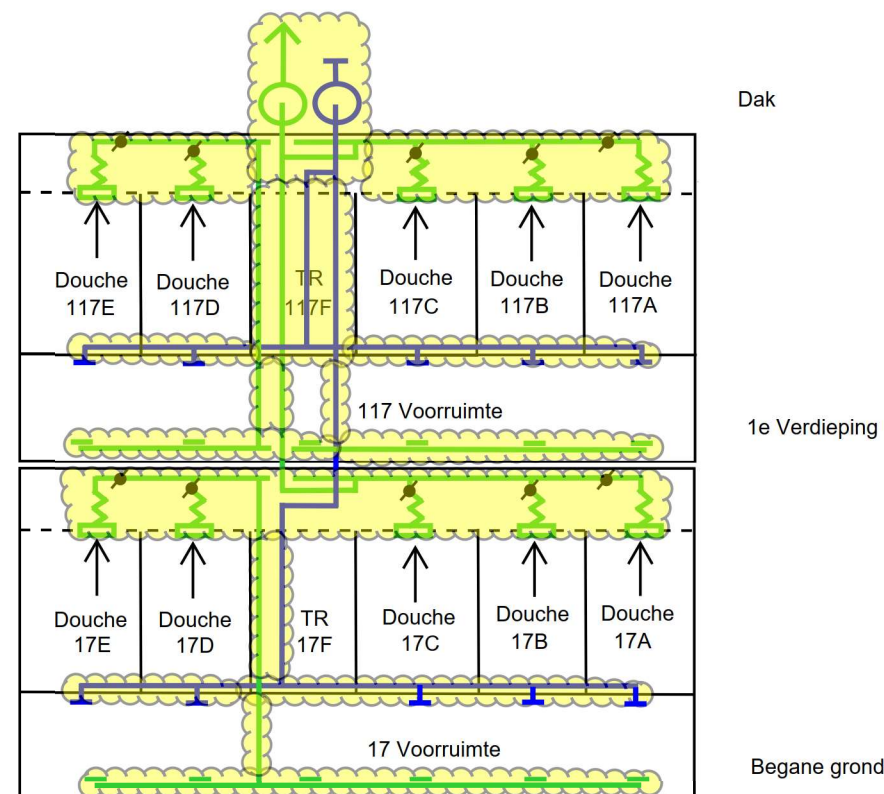

Renvooi

- 40 Afvoer in m3/h per toilet
- 60 Afvoer in m3/h per douche
- s Bouwkundige deurspleet 1 cm
- Luchttoevoerkanaal (ongesoleerd)
- Luchtafzuigkanaal (ongesoleerd)
- Flexibel afzuigkanaal
- Luchttoevoerrooster (wand uitvoering)
- Luchtafzuigrooster (rozet)
- Luchtnaverwarmer (elektrisch)
- Warmteterugwinningseenheid
- Inregelklep
- Te demonteren luchtkanaal (toe- en afvoer)

Rijksvastgoedbedrijf
Ministerie van Binnenlandse Zaken en Koninkrijksrelaties

Bureelgebouw J - Oranjekazerne

WERKTUIGKUNDIGE INSTALLATIES

Nieuwe situatie principschema ventilatie

SCHAAL	INITIALEN	WIJZ.DATUM
nvt	GET. ▷ HLo	▷
FORMAAT	GEC. ▷ HLo	▷
A3	GEZ. ▷ HLo	▷
BESTANDSNAAM	WERKNR.	DATUM
		13-05-2022
		BLADNUMMER
		W030b