


BEGANE GROND		NIVO 0.000	RENOVATE
NR.	DUSCHRUUFG	EDUWING BOVENBESLUIT	OPPERVAK
0.07	KANTOOR	VERBLUFSRUIMTE	38,28 m ²
0.08	KANTOOR	VERBLUFSRUIMTE	13,52 m ²
0.09	KANTOOR	VERBLUFSRUIMTE	16,8 m ²
0.10	PORTAAL	VERKEERSRUIMTE	5,2 m ²
0.11	TRAPPENHUIS	VERKEERSRUIMTE	3,15 m ²
0.12	ELEKTRA	OPSTELRUIMTE	2,88 m ²
0.13	TOILET	SANITAIR RUIMTE	9,8 m ²
0.14	TOILET	SANITAIR RUIMTE	5,8 m ²
0.15	CV-RUIMTE	OPSTELRUIMTE	13,57 m ²
0.16	GARDEROBE	VERKEERSRUIMTE	4,80 m ²
0.17	KANTOOR	VERBLUFSRUIMTE	15,23 m ²
0.18	KANTOOR	VERBLUFSRUIMTE	23,58 m ²
0.19	KANTOOR	VERBLUFSRUIMTE	34,32 m ²
0.20/0.20a	KANTINE	VERBLUFSRUIMTE	41,47 m ²
0.21	BERGING	BERGRUIMTE	24,2 m ²
0.22	WERKSTAD	BERGRUIMTE	7,7 m ²
0.23	PORTAAL	VERKEERSRUIMTE	4,5 m ²
0.25	GWG	VERKEERSRUIMTE	8,5 m ²
0.26	TOILET	SANITAIR RUIMTE	8,7 m ²
0.27	TOILET	SANITAIR RUIMTE	6,3 m ²
0.28	NIVA-TOILET	SANITAIR RUIMTE	4,2 m ²
0.29	KANTOOR	VERBLUFSRUIMTE	23,6 m ²
0.30	KANTOOR	VERBLUFSRUIMTE	23,5 m ²
0.31	KANTOOR	VERBLUFSRUIMTE	13,5 m ²
0.32	KANTOOR	VERBLUFSRUIMTE	20,0 m ²
0.33	KANTOOR	VERBLUFSRUIMTE	15,5 m ²
0.34	GWG	VERKEERSRUIMTE	140,1 m ²
0.35	KANTOOR	VERBLUFSRUIMTE	35,2 m ²
0.36	KANTOOR	VERBLUFSRUIMTE	38,8 m ²
0.37	KANTOOR	VERBLUFSRUIMTE	16,1 m ²
0.38	PORTAAL	VERKEERSRUIMTE	6,0 m ²
0.39	KANTOOR	VERBLUFSRUIMTE	32,4 m ²
0.40	KANTOOR	VERBLUFSRUIMTE	24,2 m ²
0.41	P.T.I	VERBLUFSRUIMTE	7,4 m ²
0.42	KANTOOR	VERBLUFSRUIMTE	13,5 m ²
0.43	KANTOOR	VERBLUFSRUIMTE	13,5 m ²

storimans

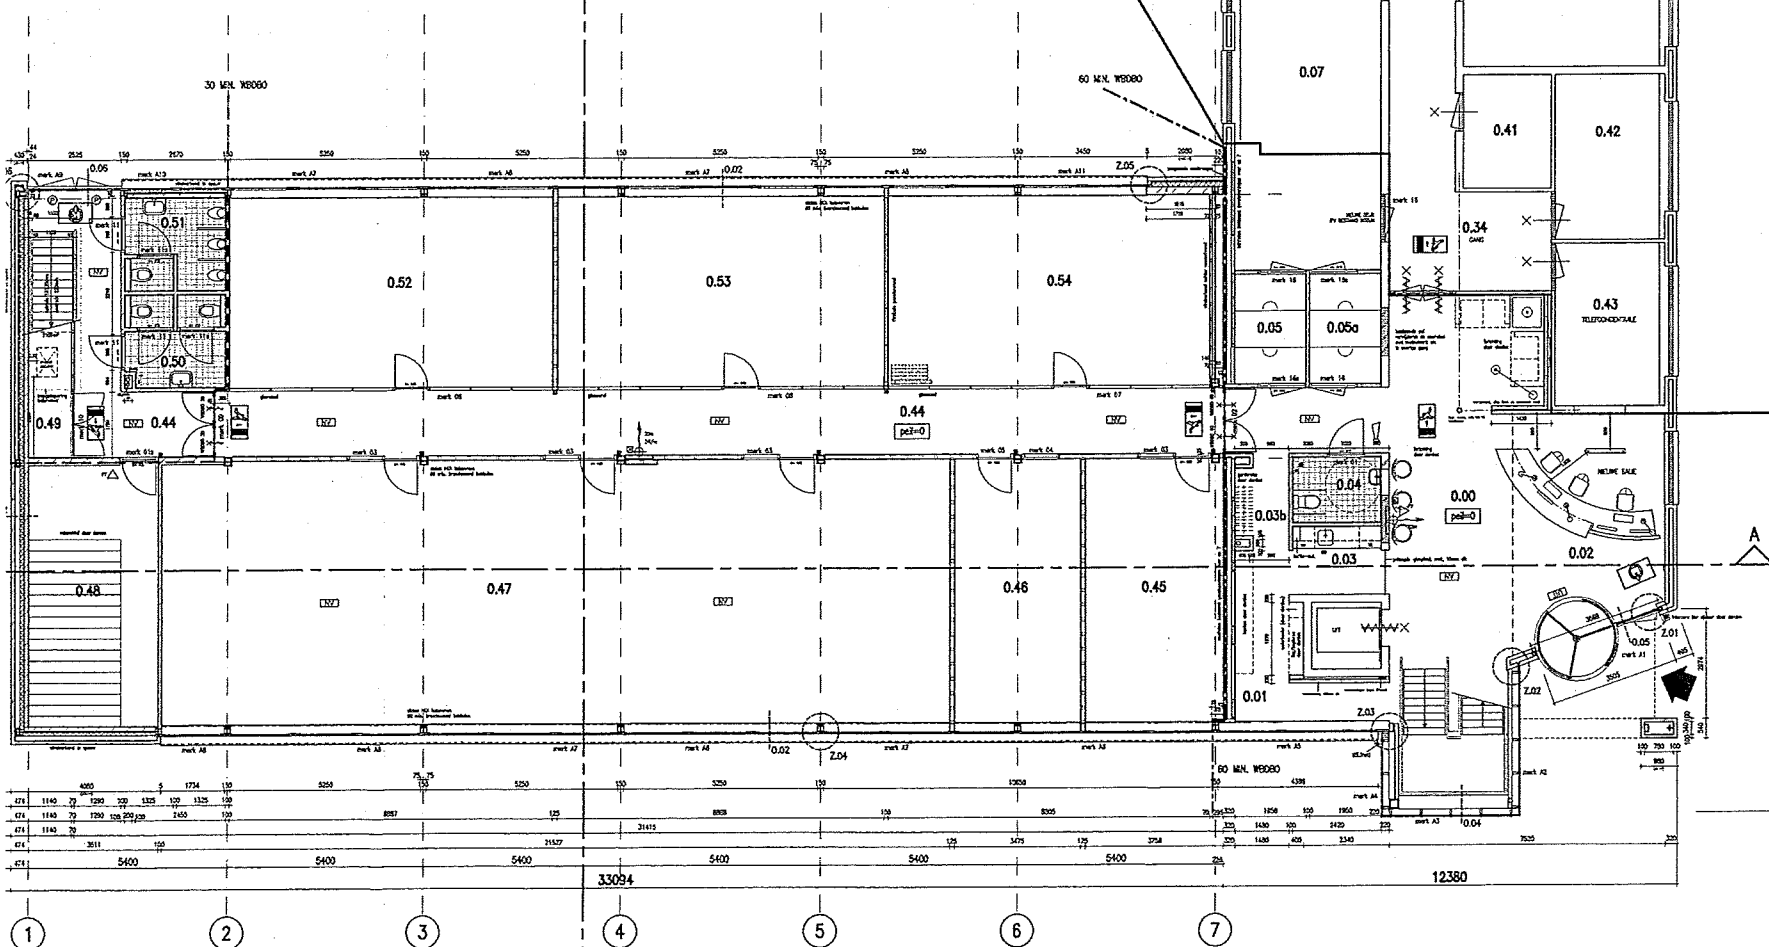

RENOUOI				
	bolsten schoonmaakwerk		vw	voetwastui
	halzondelen vuurwerk, 100-120-214mm		lk	hoofst
	vlwerk v.v. glasfaserhorg 40mm		ob	close-in bolter
	metselverband 120mm, v.v. glasvlb.v.souwark			onlinym installatie type C
	metaline scheidingseind/pu, 80mm			60 minuten brandwerend
	bestand bitonnestaalk, rondom WVA en parky v.v. stuwark			30 minuten brandwerend
	carbolon van goudsp. metselwerk met bolsten, type idem als bestand ongeschild en bestand metselwerk v.v. stuwark			zelfsluitend handremmelder
	grens brandcompartiment 60 min.			brandmeld signaalgever
	grens brandcompartiment 30 min.			nader poederbaster P7
	transparent : "uifsping"			bestoede poederbaster P7
	transparent : "roodafsping"			te openen zonder gebruik te maken van sleutel of losse voorwerpen
	noodafsping			hoofctree uitbreiding kantoor
	brandingshospel nieuw in nis			
	brandingshospel bestond in nis			

electra uitvoeren volgens NEN 1010

verwarmingsinstallatie volgens NEN 3028

waterleiding uitvoeren volgens NEN 1005


rietering uitvoeren volgens NEN 3215

mechanische ventilatie uitvoeren volgens NEN 1687

brandingshospel volgens NEN-EN 671/1925

REVISIE - TEKENING
- 2 NOV. 2007
NIET VERNIETIGEN

platte grond verdieping.

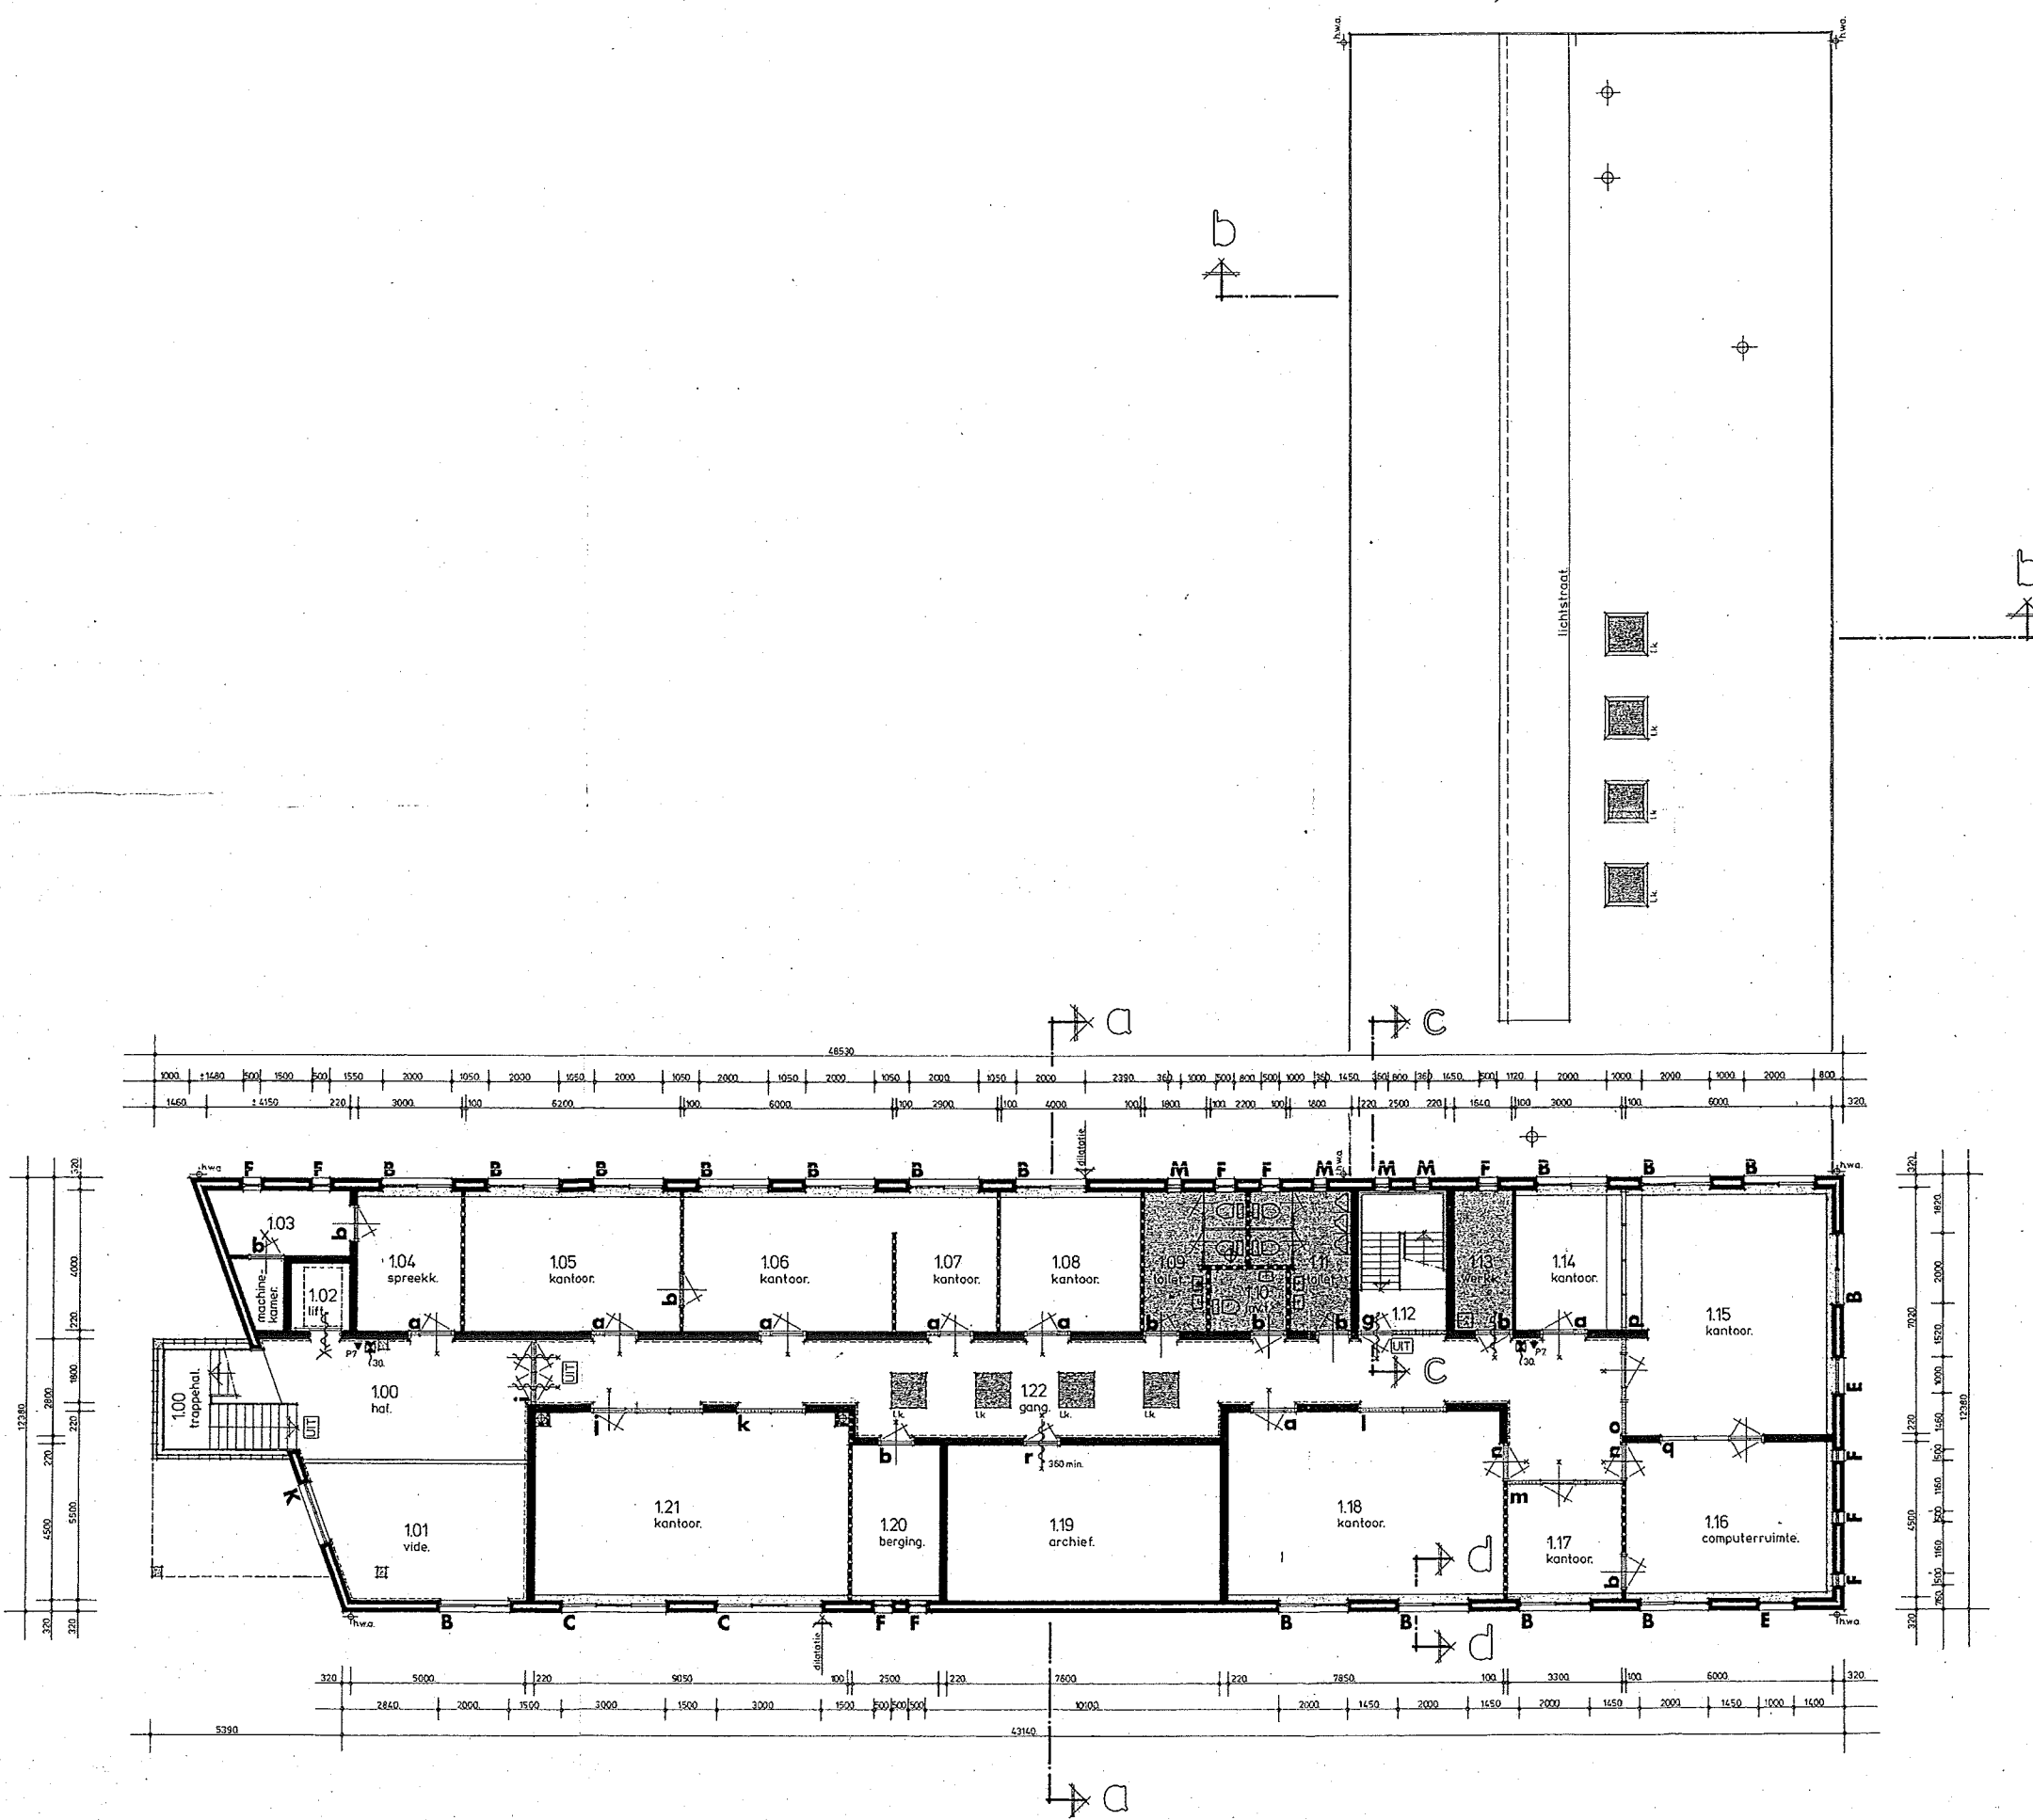

- verklaringen/voorschriften zie blad: 1.02.
- doorsneden zie blad: 1.08, 1.09 en 1.10.

Bedrijf d. *[handwritten signature]* s. Werken
Hoofd afd. *[handwritten signature]* Bouwwerken

Onderdeel-Opm.:	5	4	3	2	1
bestektekening:					
verdieping:					
Wijz. Datum Pers. Omschrijving					

Zevenheuvelenweg 16,
kantoorgebouw dienst soc. werkvoorz.

GEMEENTE TILBURG
PUBLIEKE WERKEN

Afd. BOUWWERKEN

Schaal 1:100
Datum maart 1985
Opdr. 870.505.68
Form. A1

Getekend JAN VAN DER WOUW
Reg. nr. N/A-85

T. nr. **1.03**