


Renvoel  
behouden  
slopen

schema:

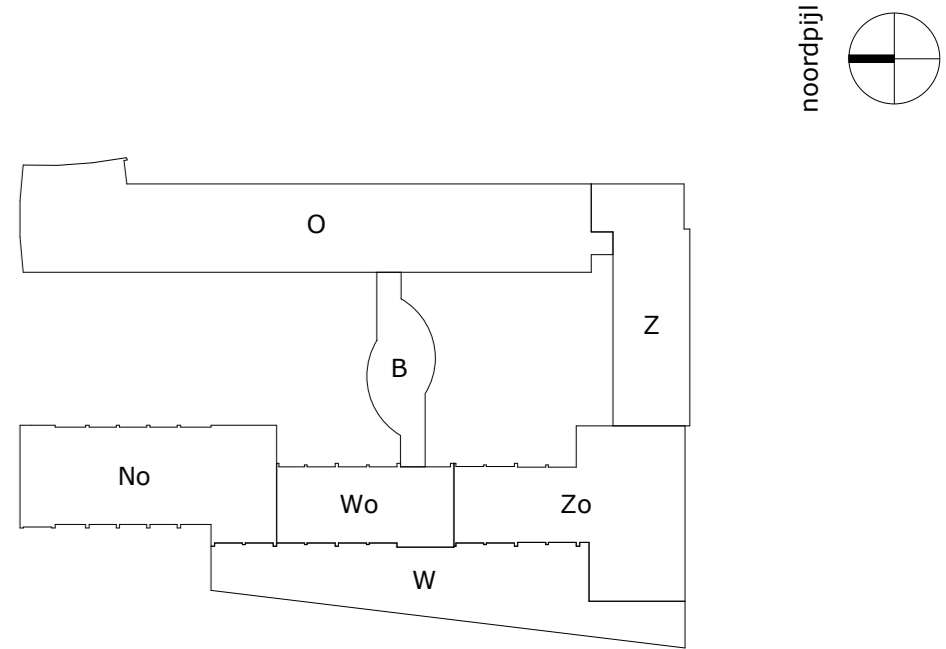


mecanoo  
architecten bv  
Oude Delft 203, 2011 HD Delft, the Netherlands  
P.O. Box 3277, 2001 DG Delft, the Netherlands  
T +31 (0)15 279 81 00, F +31 (0)15 279 81 11  
www.mecanoo.nl, info@mecanoo.nl

projectnaam:  
JPABO AMSTERDAM

A592

tekeningonderdeel:  
kelder slooptekening

datum: 06-12-2013  
tekeningstatus: VO  
project fase: VO  
schaal: 1:100  
formaat: A0  
werknummer: A592  
tekeningnummer: 99

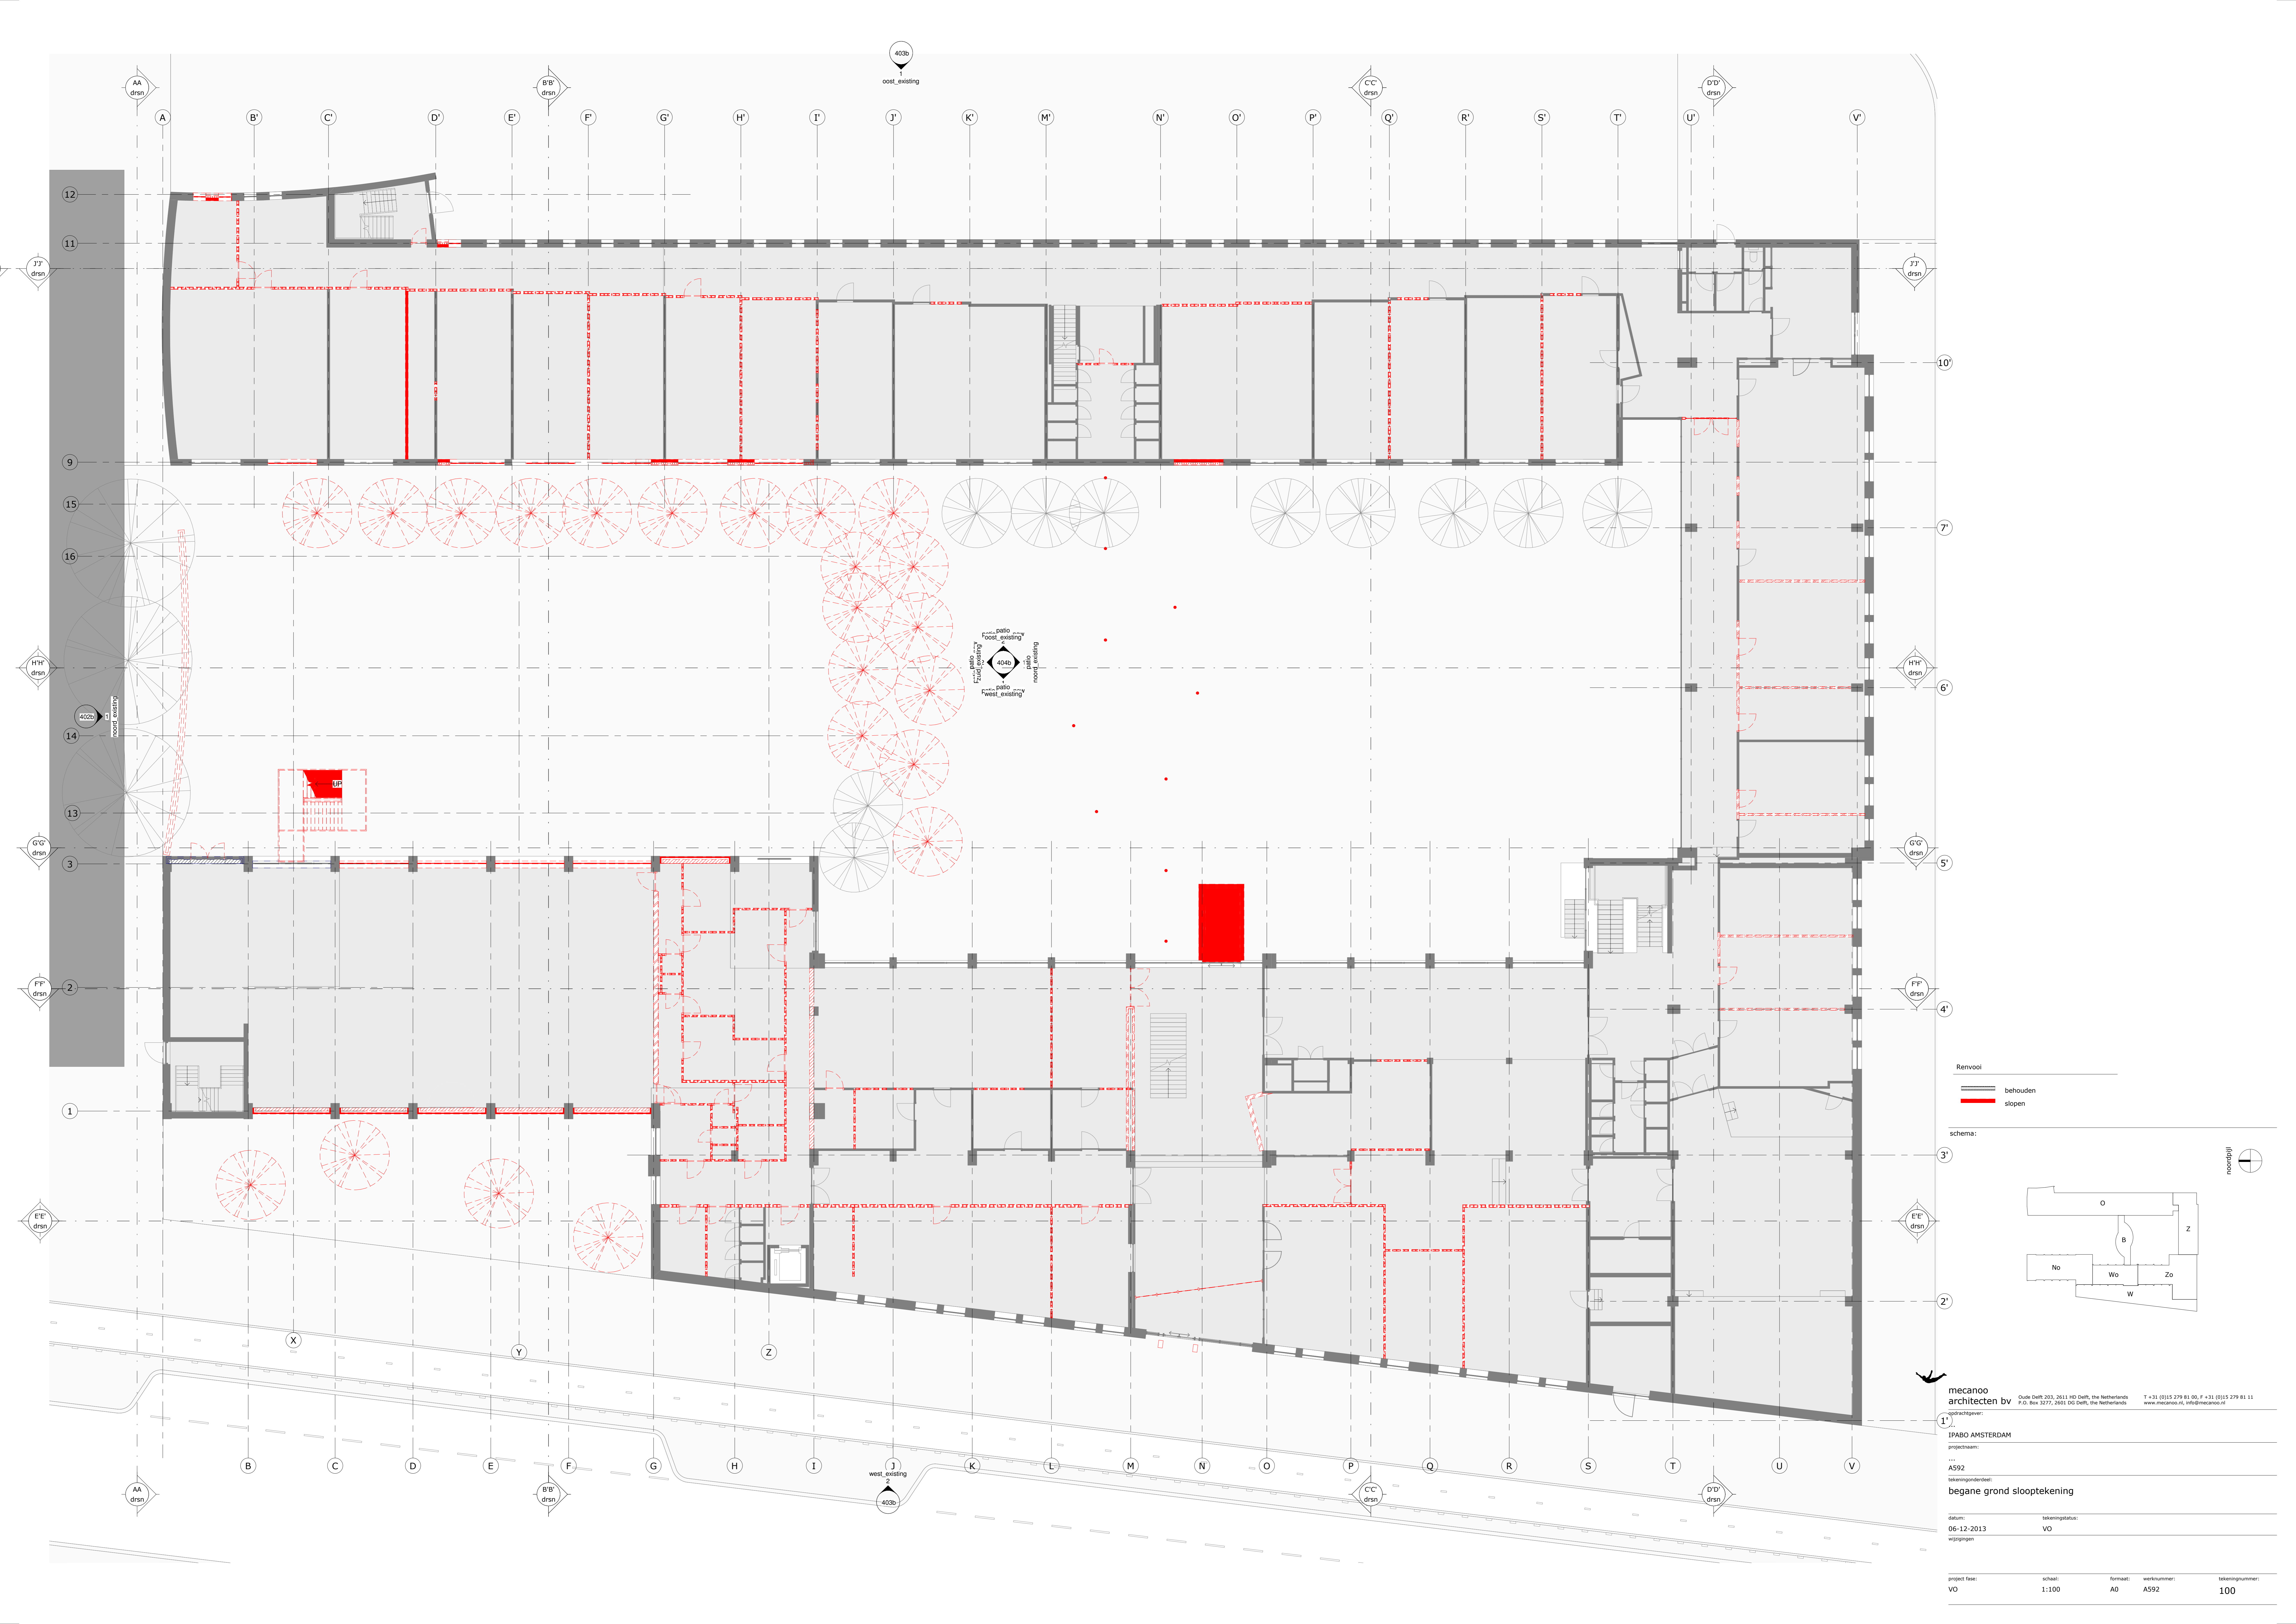


Renvoel

— behouden

— slopen

schema:

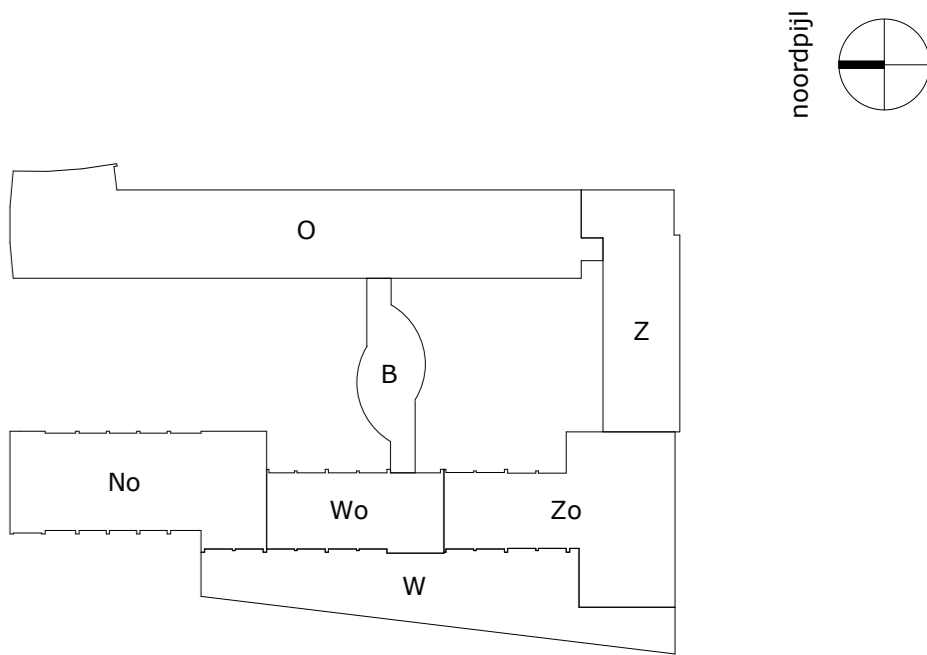

mecanoo  
architecten bv

Oude Delft 203, 2011 HD Delft, the Netherlands  
P.O. Box 3277, 2001 DG Delft, the Netherlands

T +31 (0)15 279 81 00, F +31 (0)15 279 81 11  
www.mecanoo.nl, info@mecanoo.nl

opdrachtgever:

JPABO AMSTERDAM

projectnaam:

...  
A592

tekeningonderdeel:

begane grond sloop-tekening

datum:

06-12-2013

wijzigingen

tekeningstatus:

VO

project fase:

VO

schaal:

1:100

formaat:


A0

werknnummer:

A592


tekeningnummer:

100

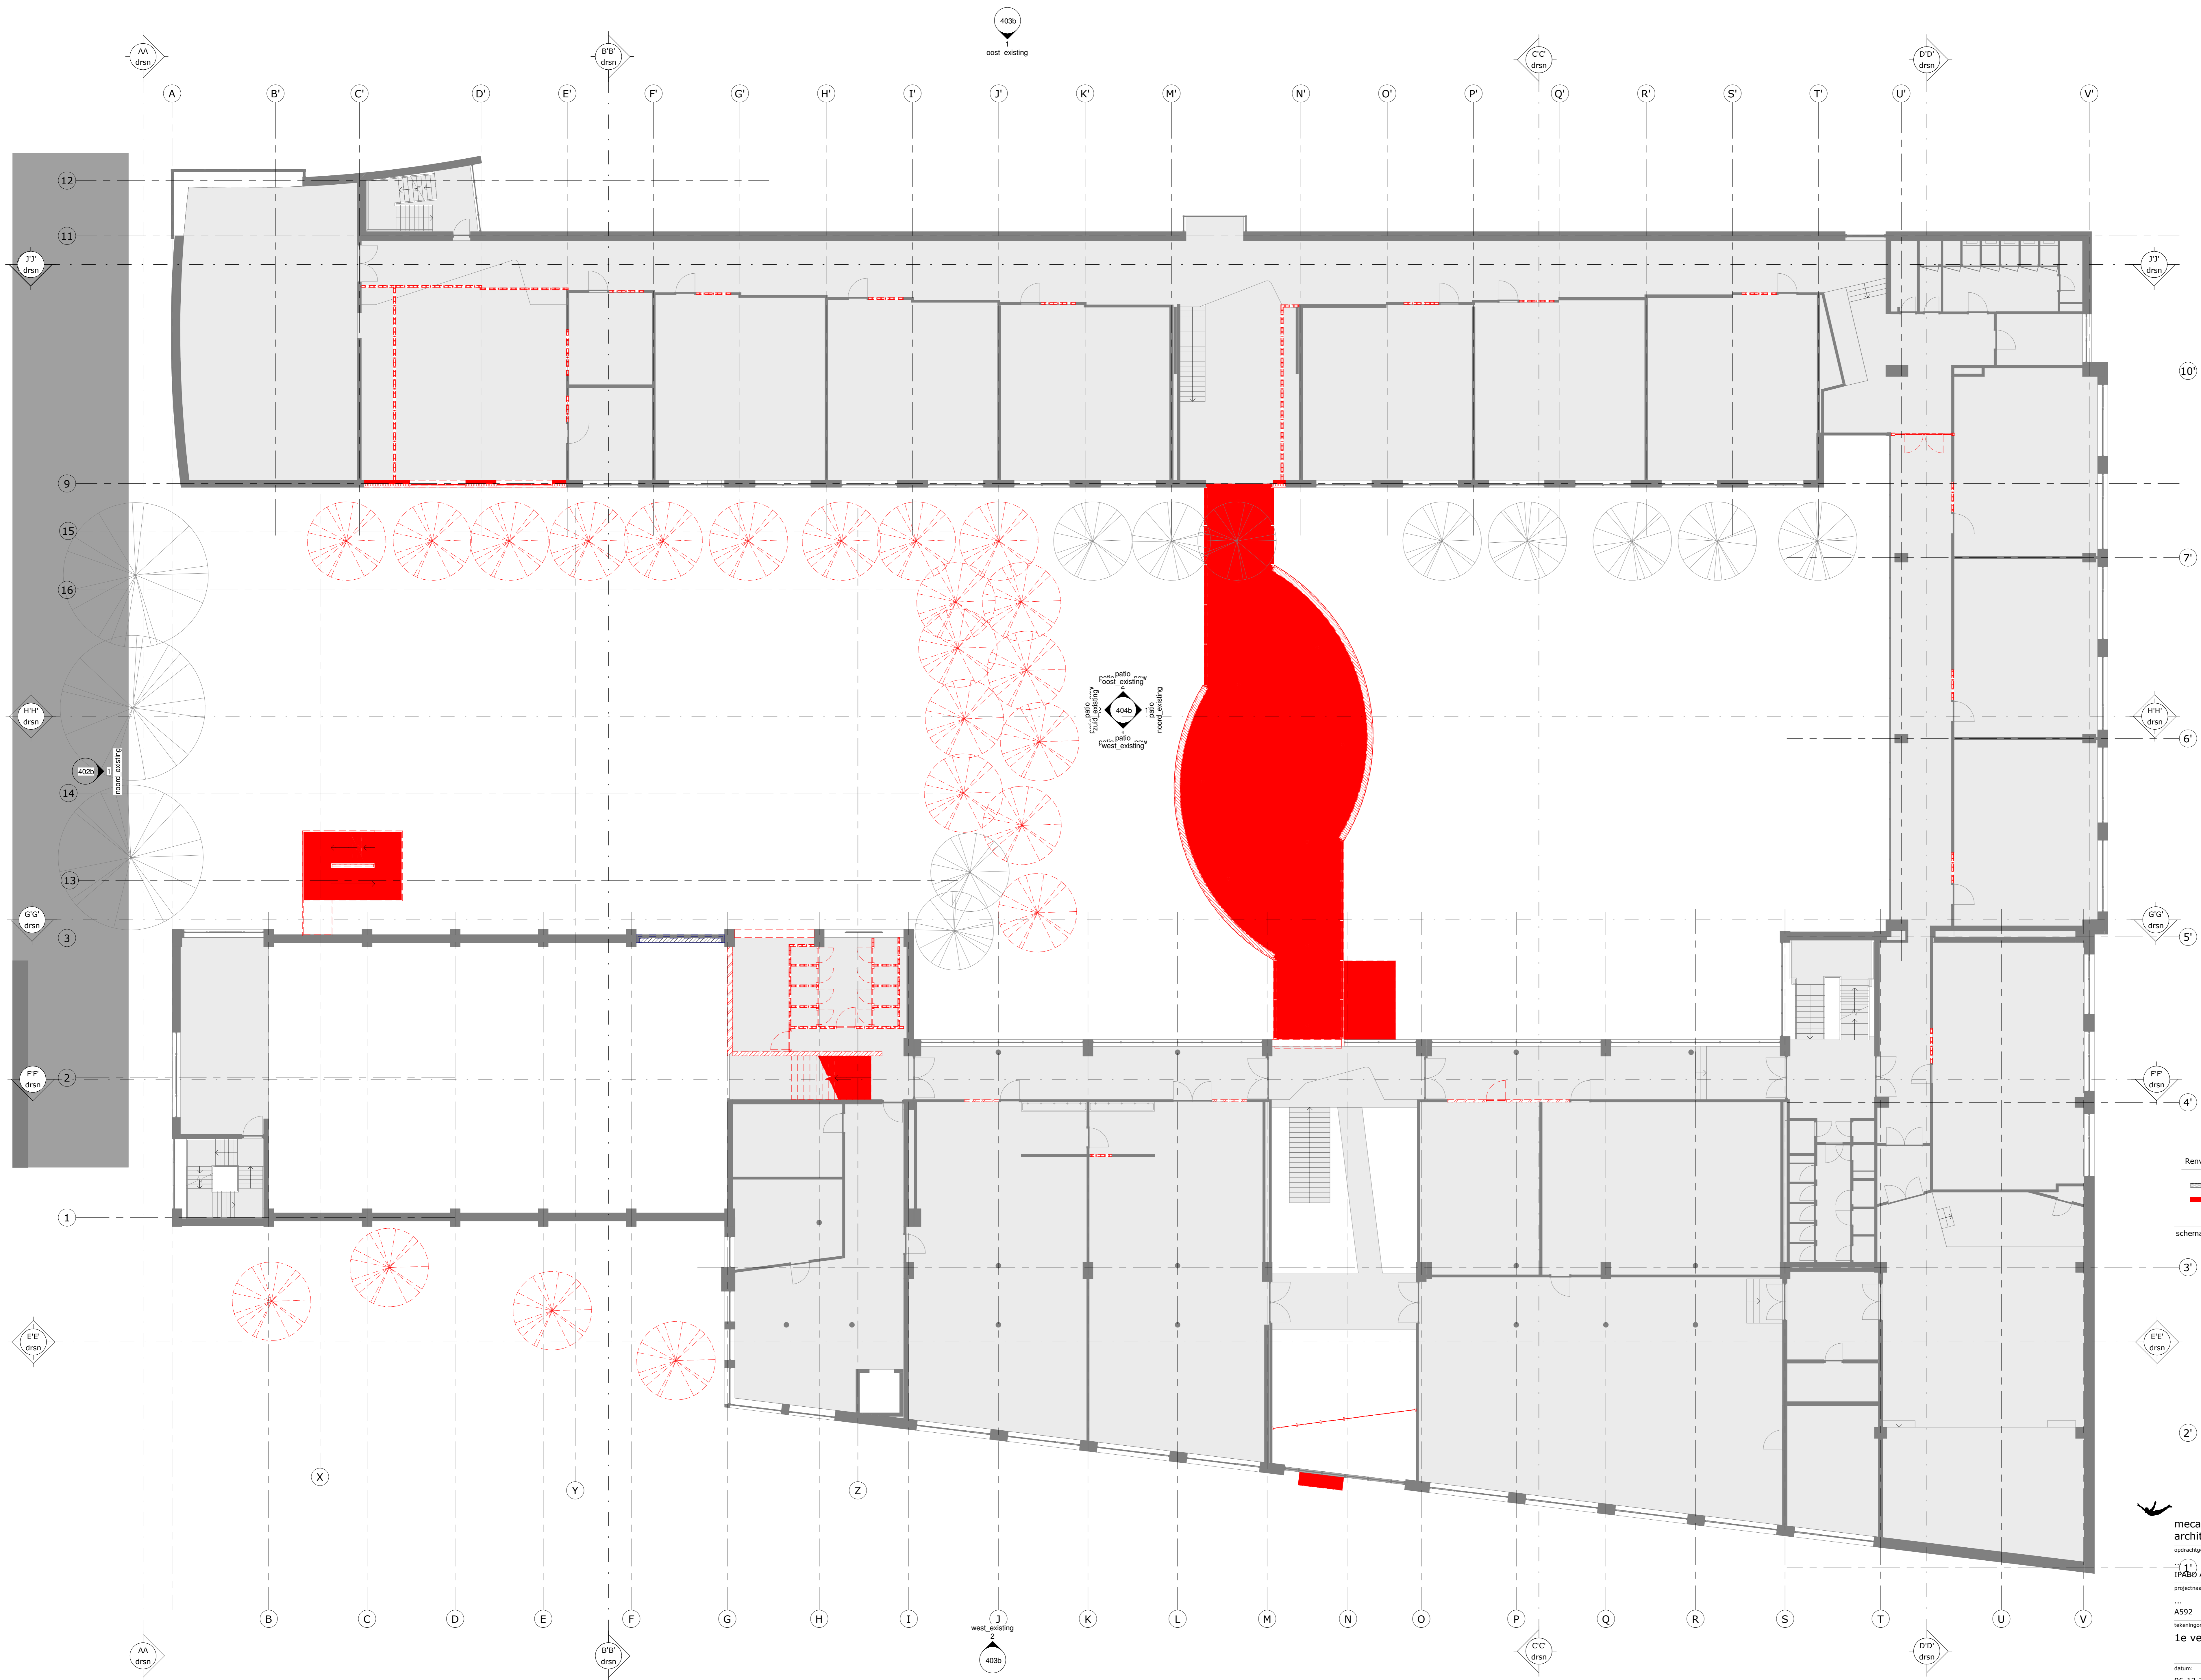

Renvoel  
— behouden  
— slopen

schema:

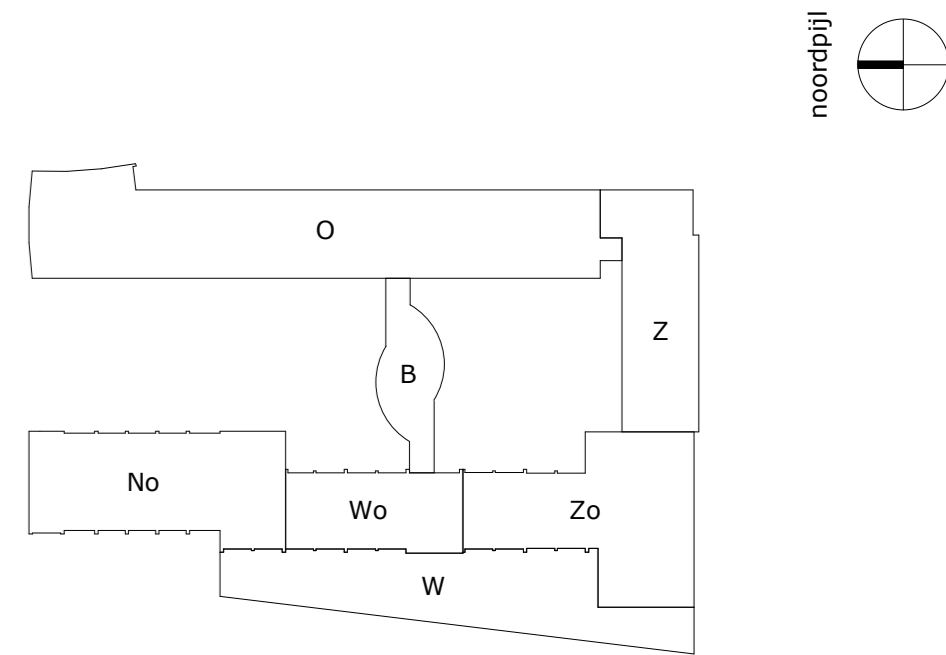

**mecanoo**  
architecten bv  
Oude Delft 203, 2011 HD Delft, the Netherlands  
P.O. Box 3277, 2001 DG Delft, the Netherlands  
T +31 (0)15 279 81 00, F +31 (0)15 279 81 11  
www.mecanoo.nl, info@mecanoo.nl

projectnaam:  
JP&B AMSTERDAM


...  
A592


tekeningonderdeel:  
1e verdieping sloopstekening


datum:  
06-12-2013  
wijzigingen

tekeningstatus:  
VO

project fase:	schaal:	formaat:	werksnummer:	tekeningnummer:
VO	1:100	A0	A592	101

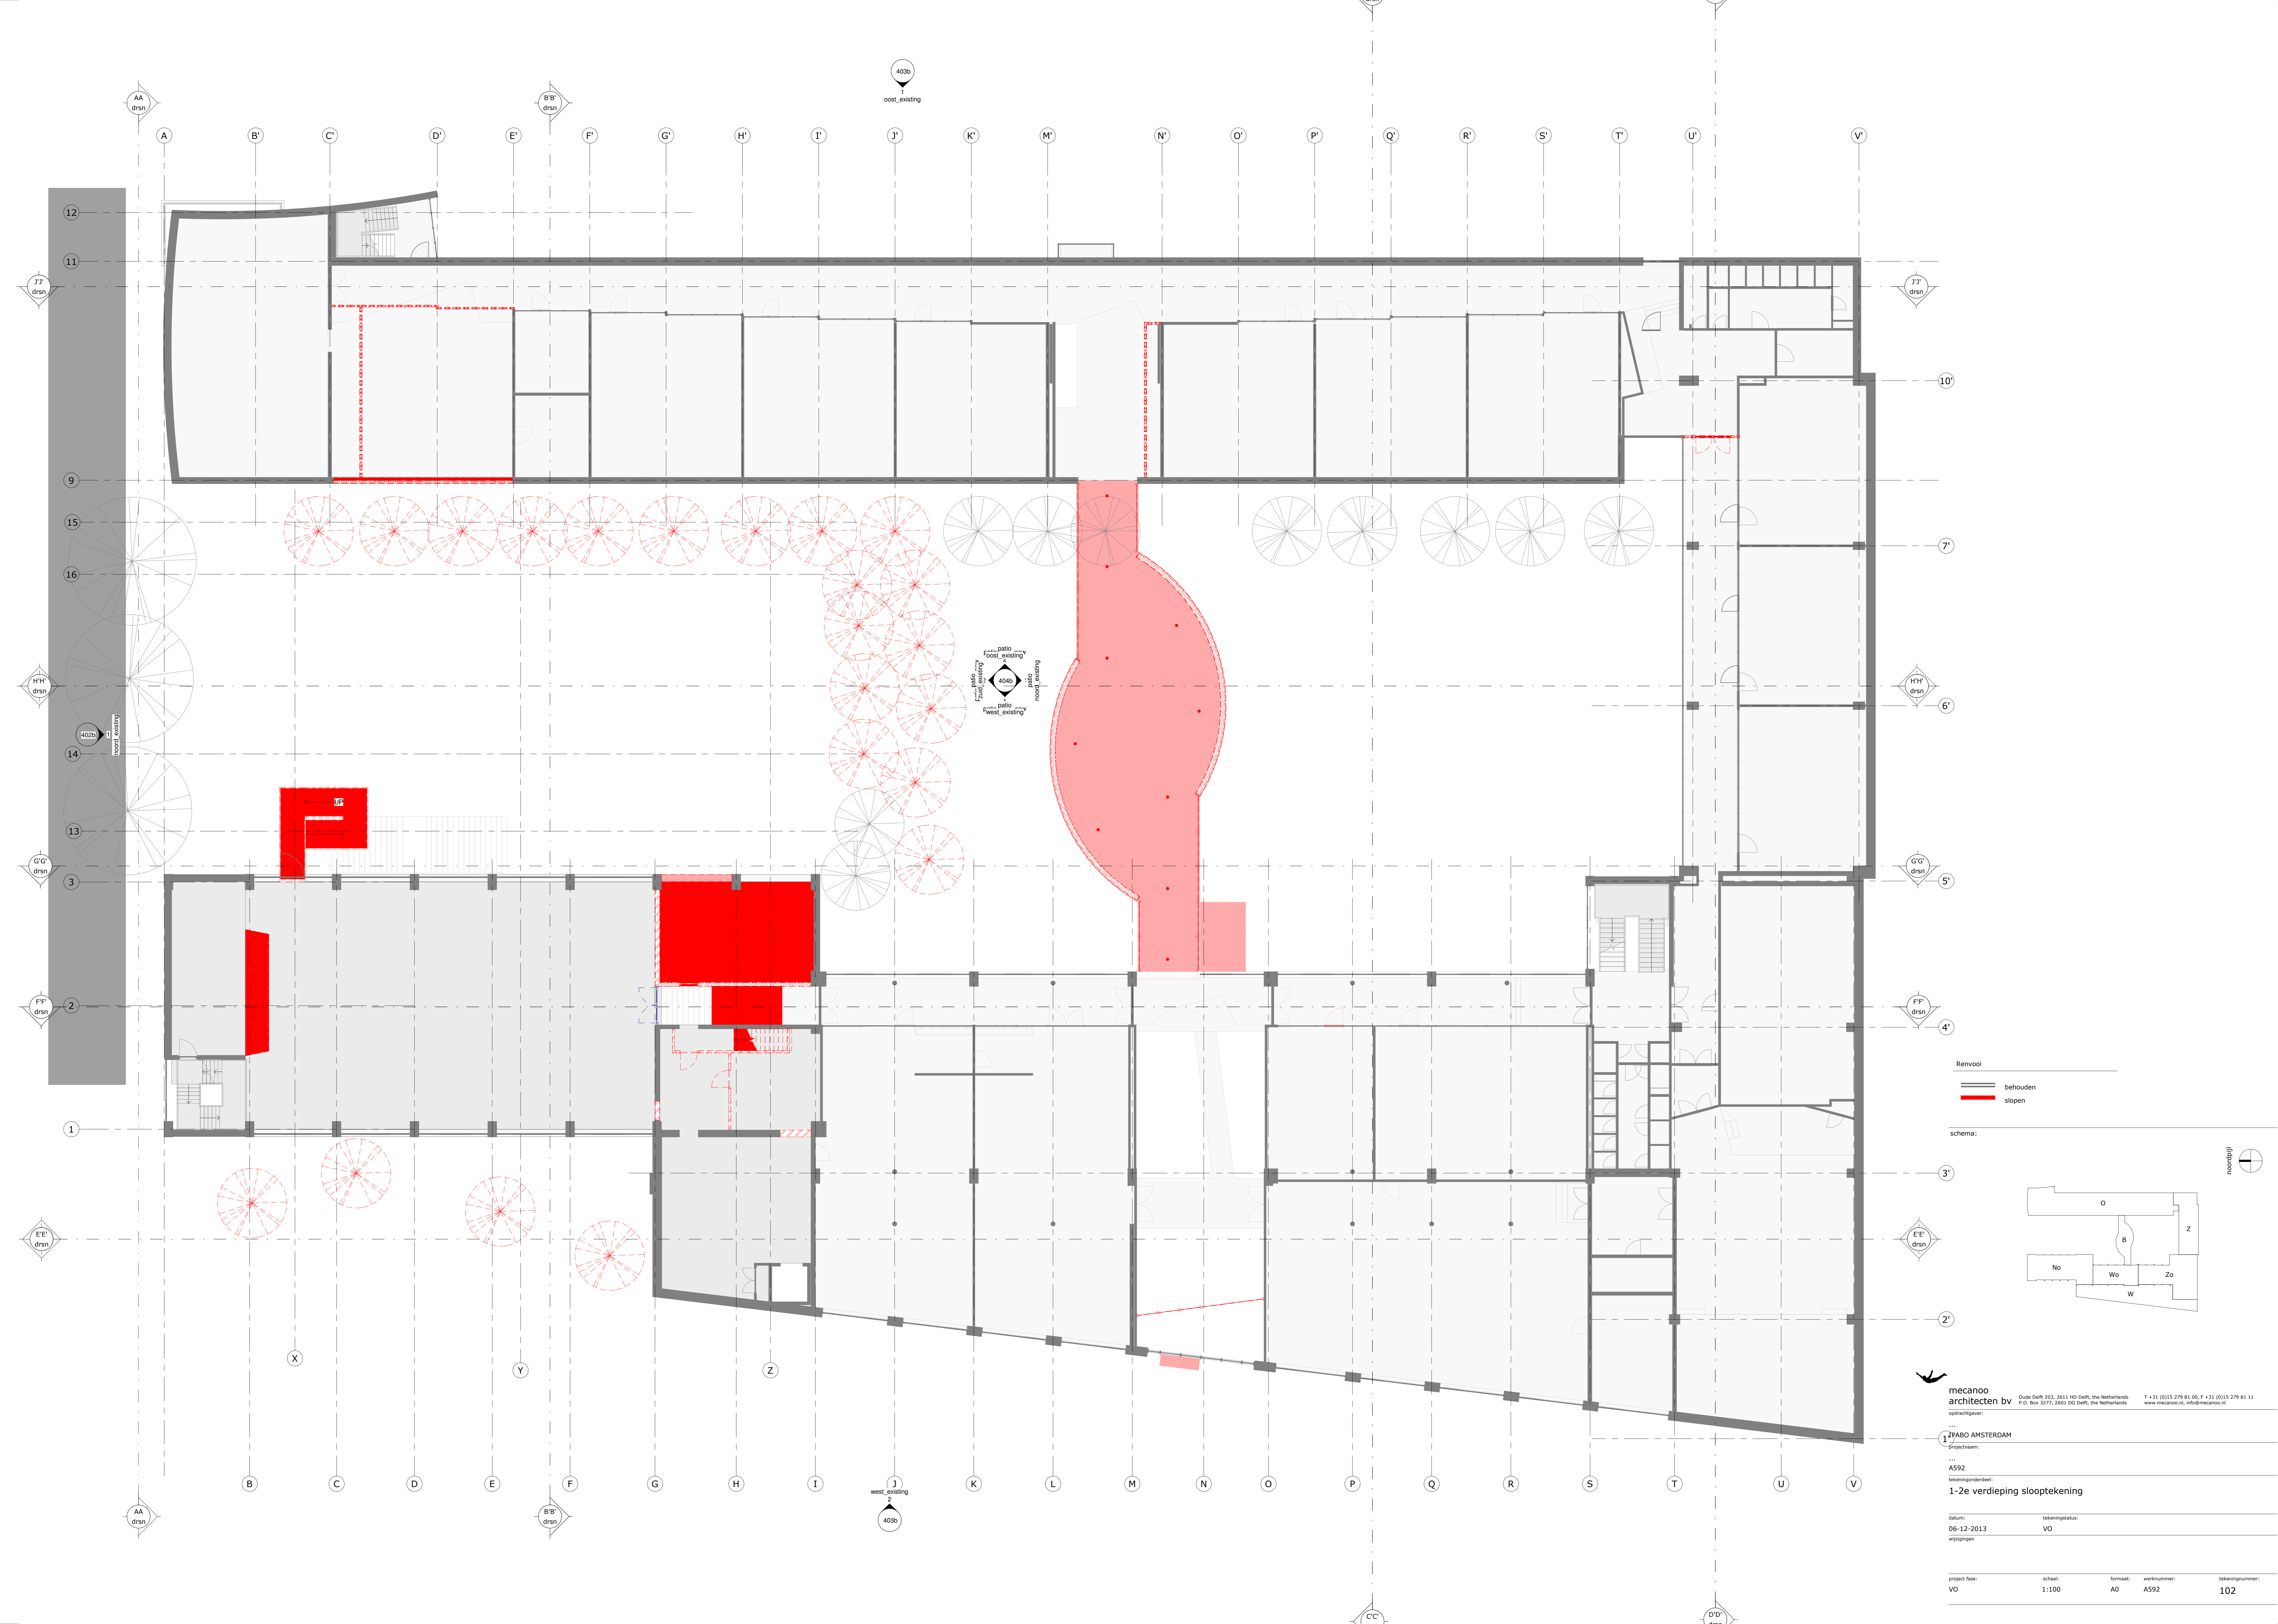

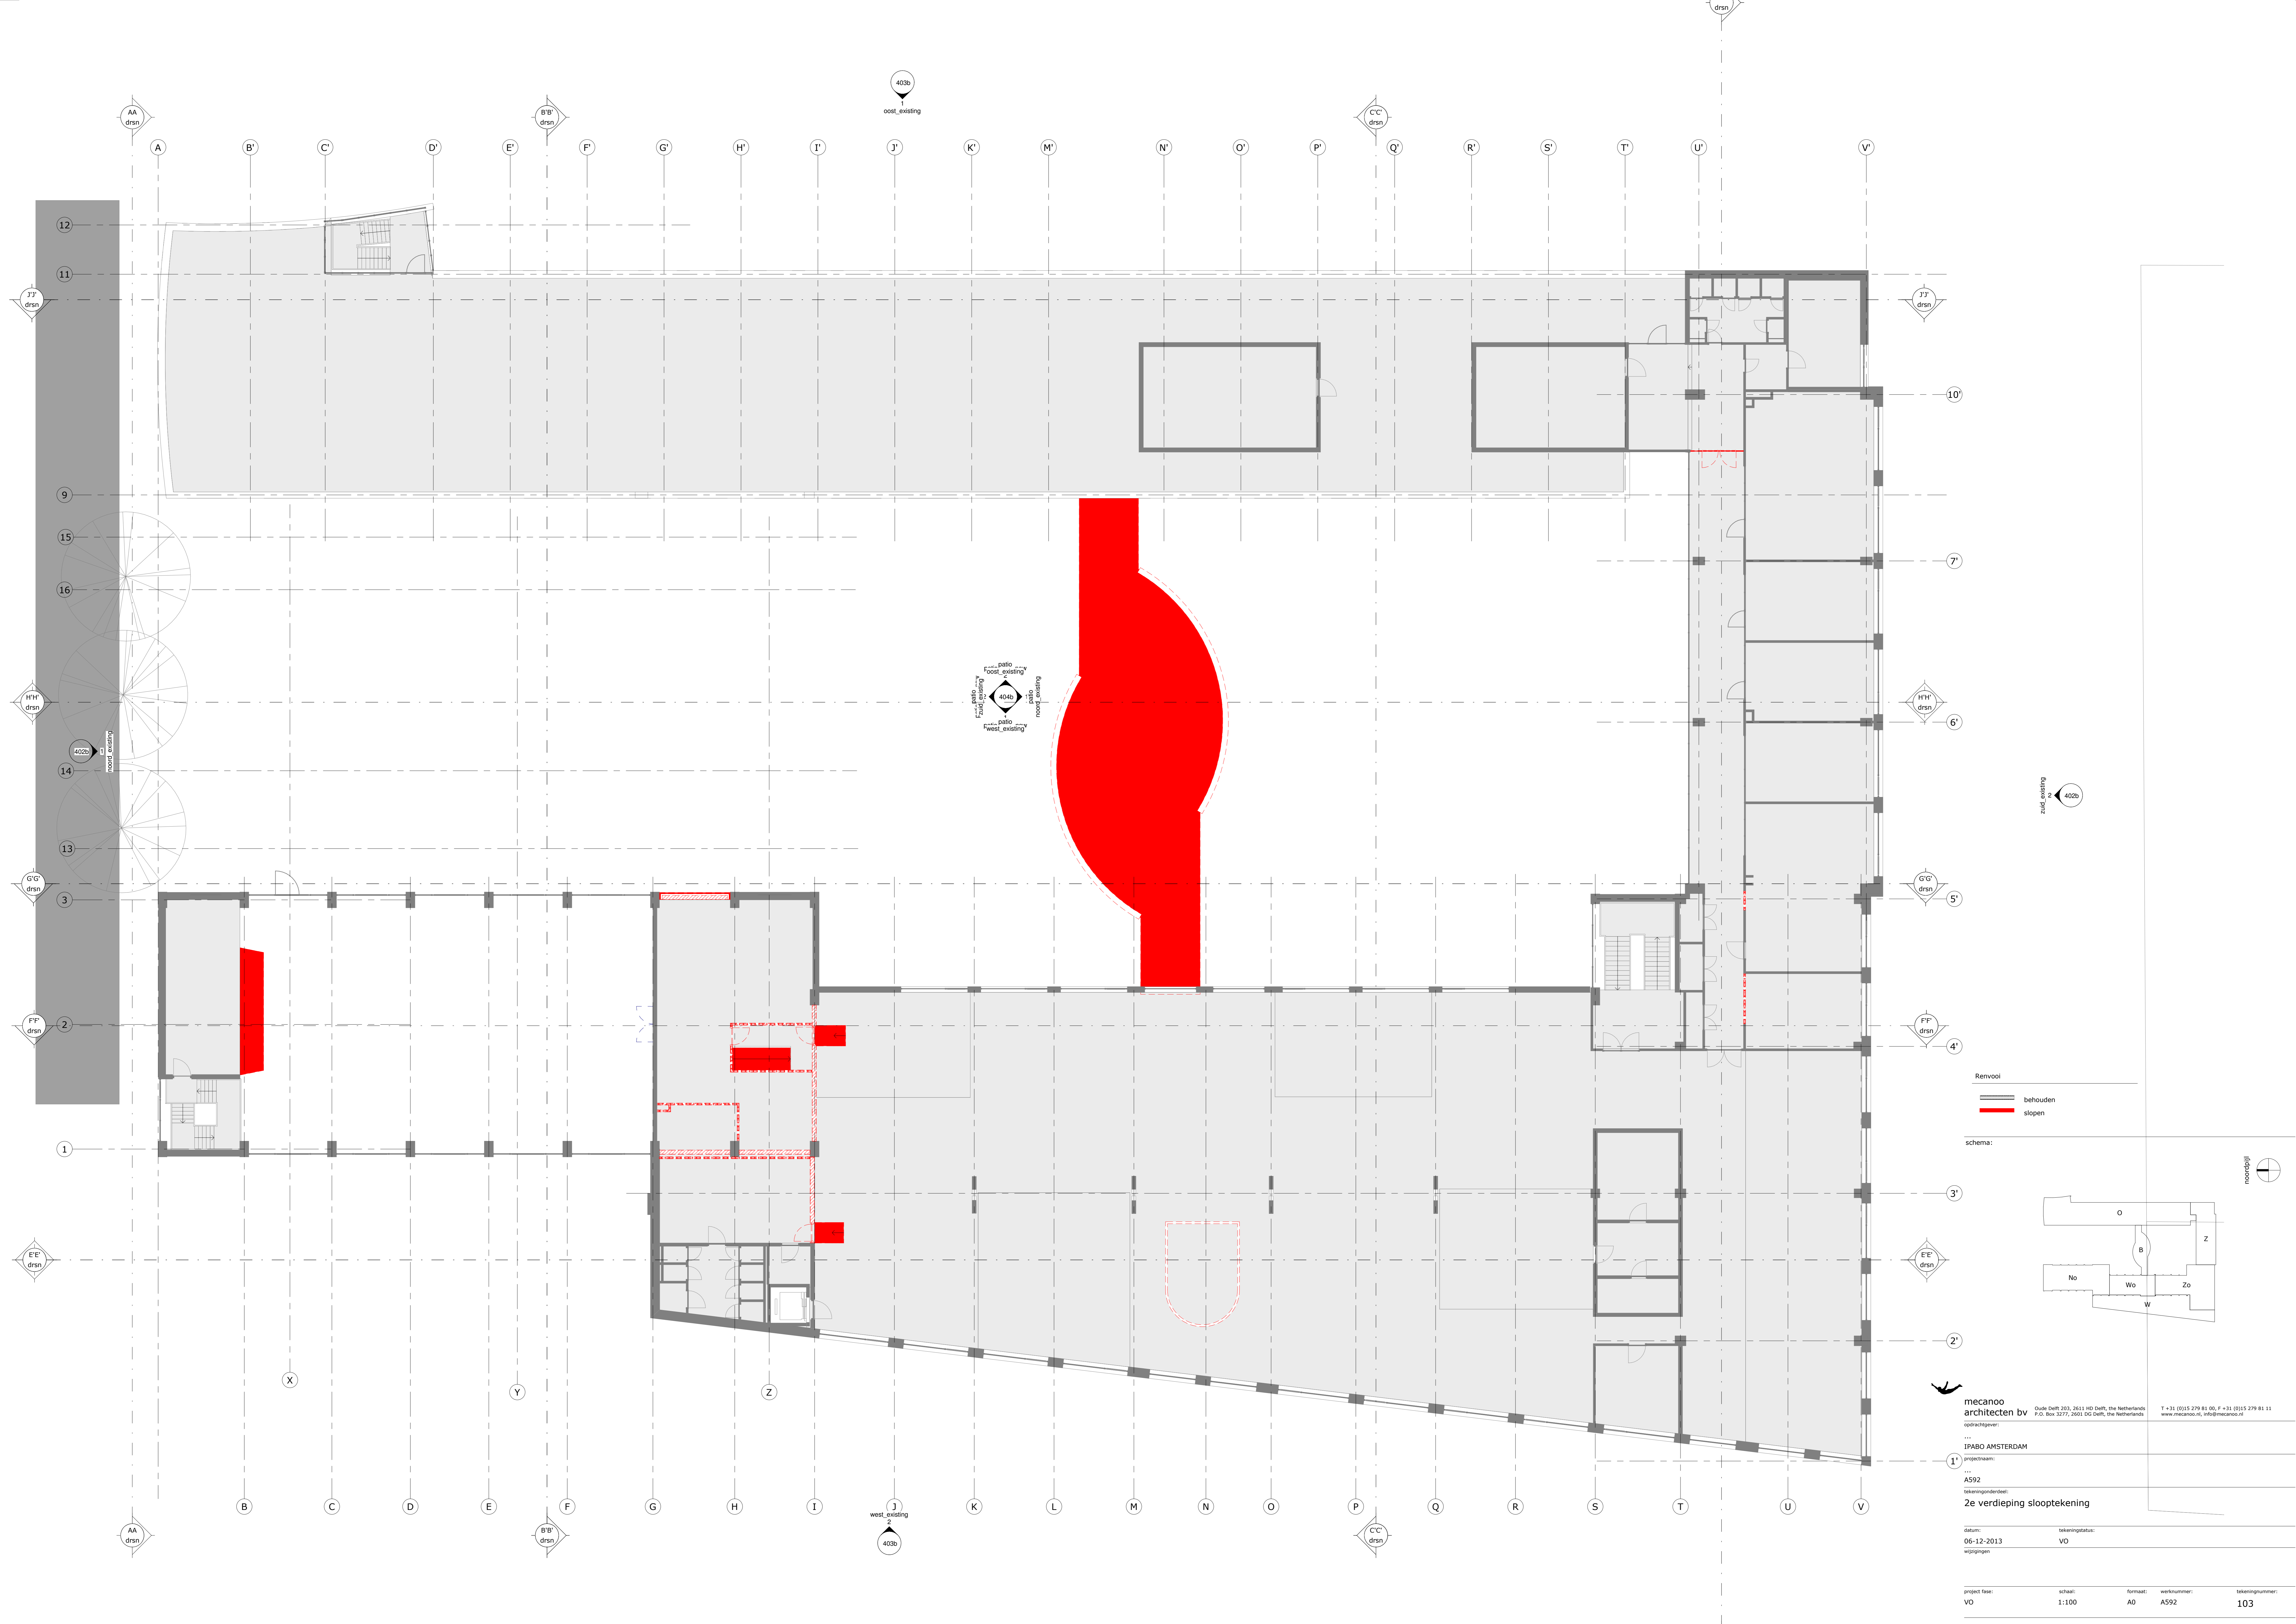

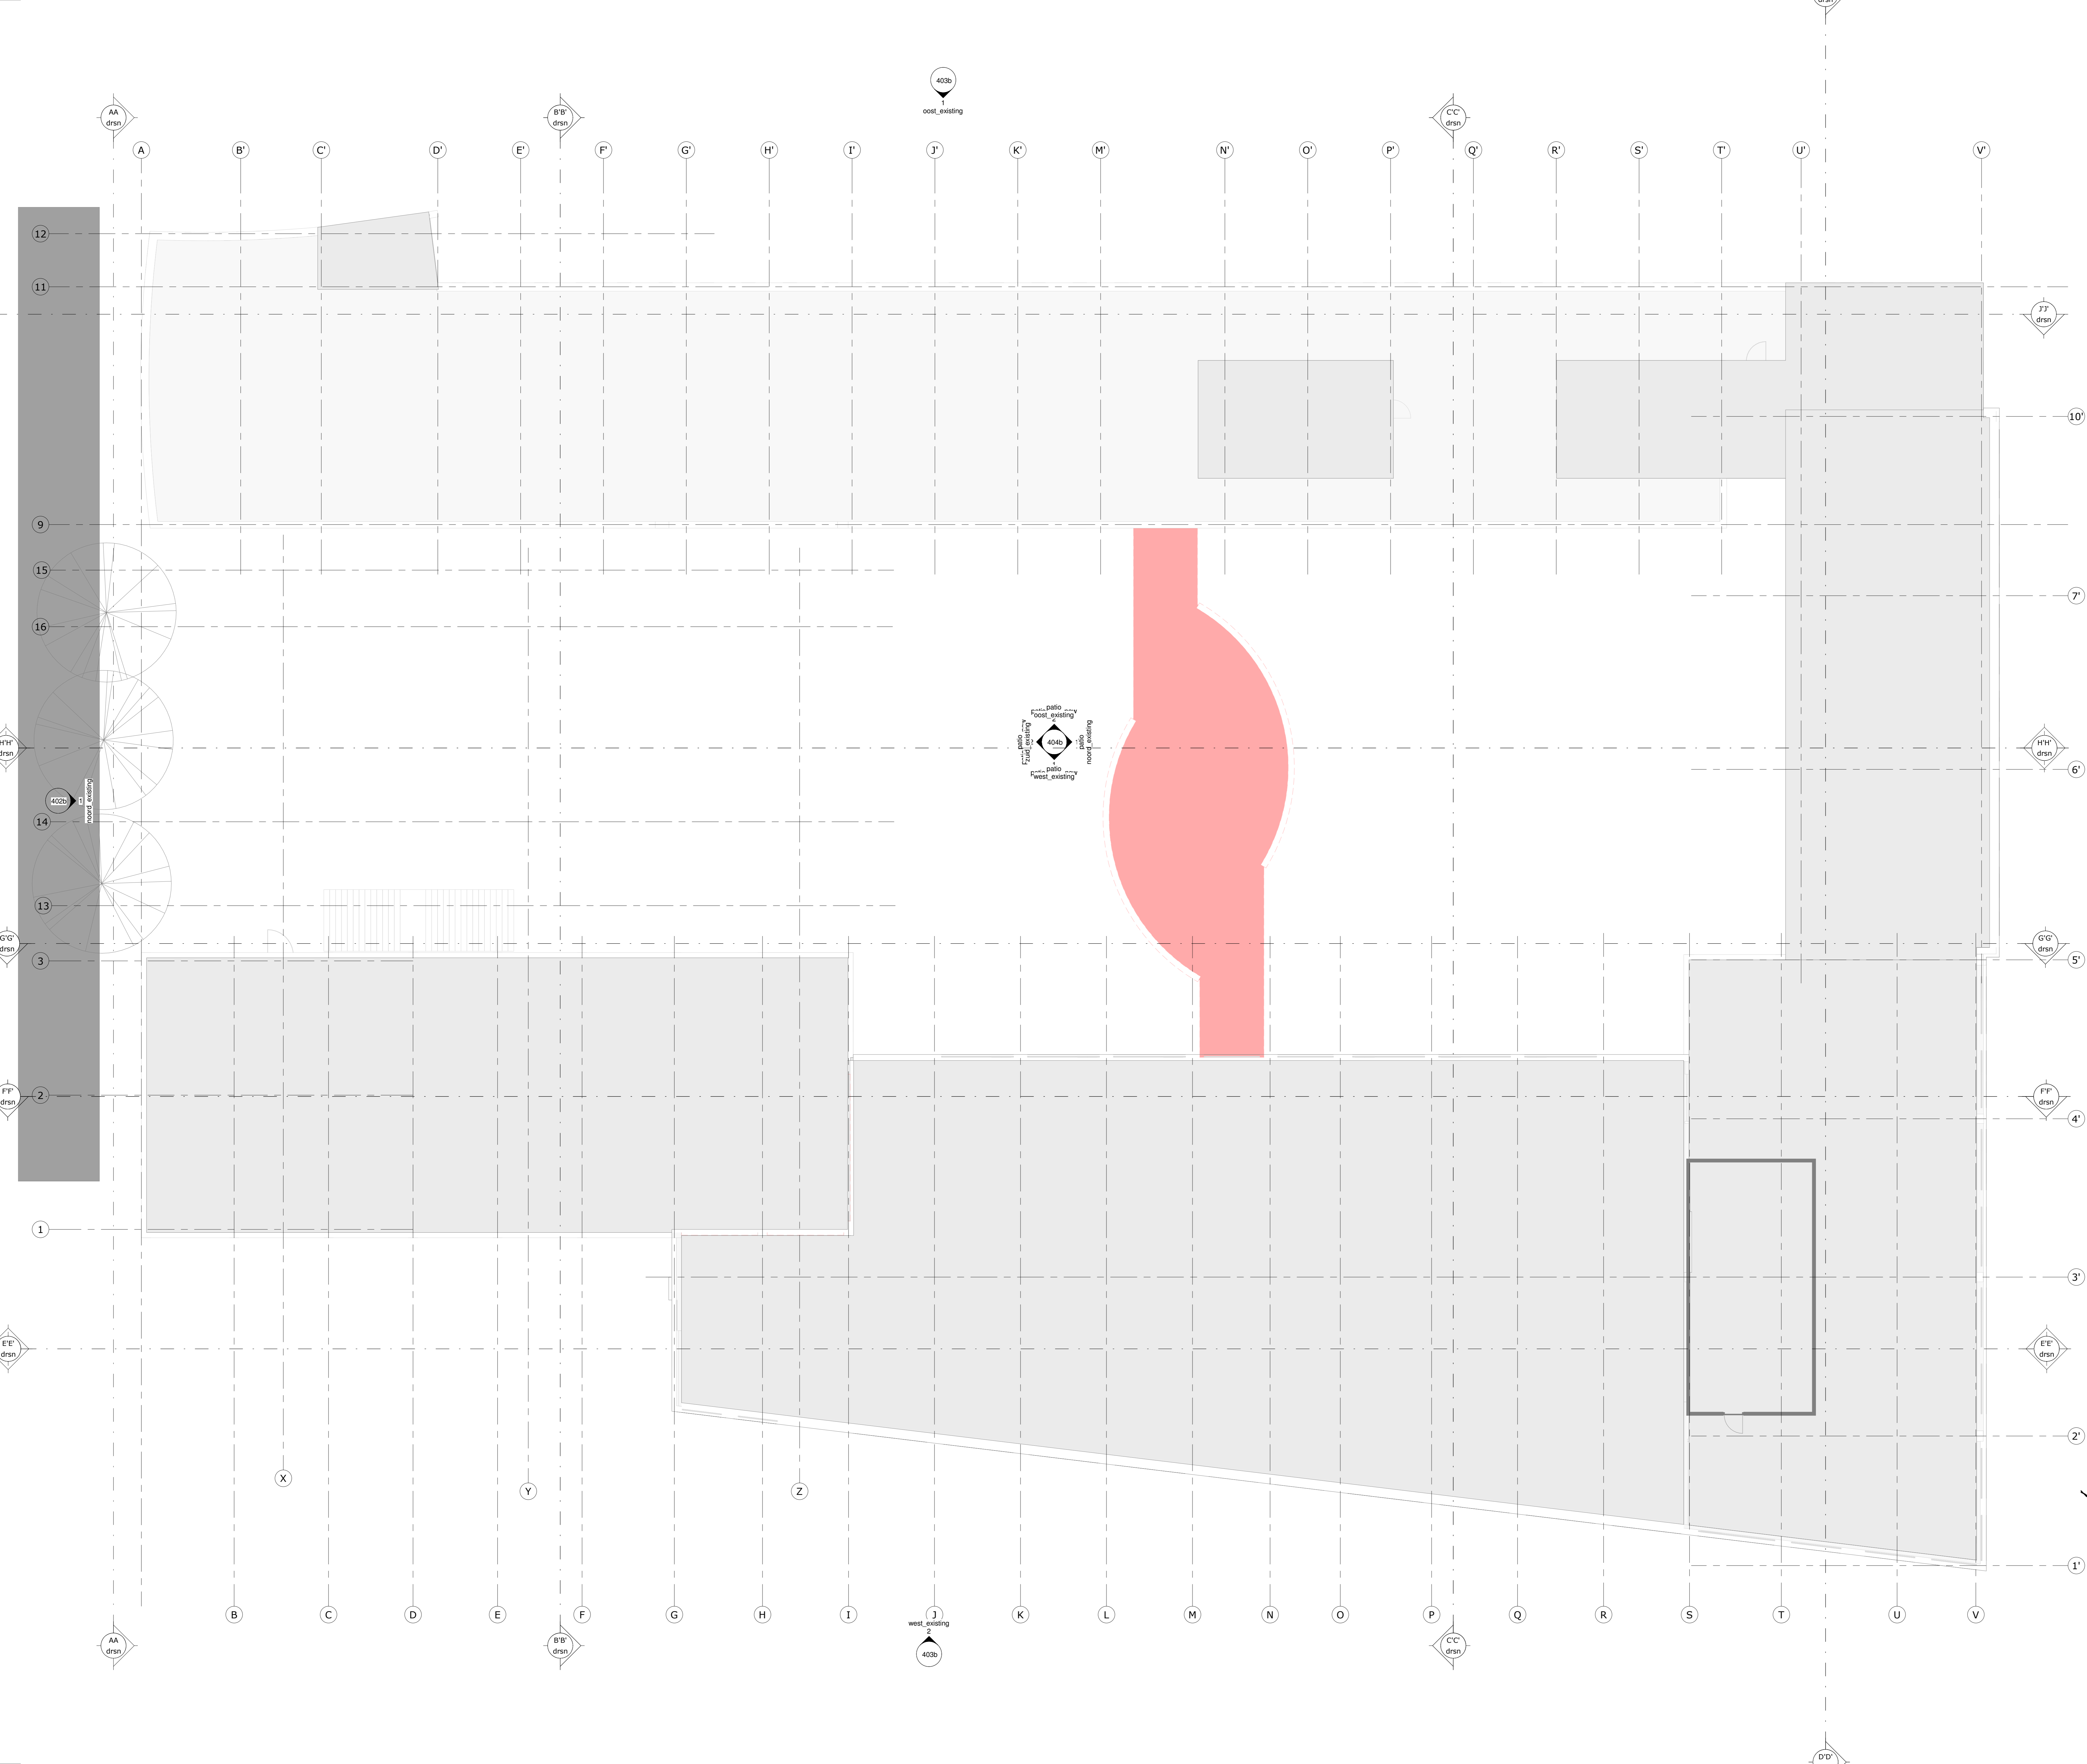

402b  
west\_existing

Renvoer  
behouden  
slopen

