


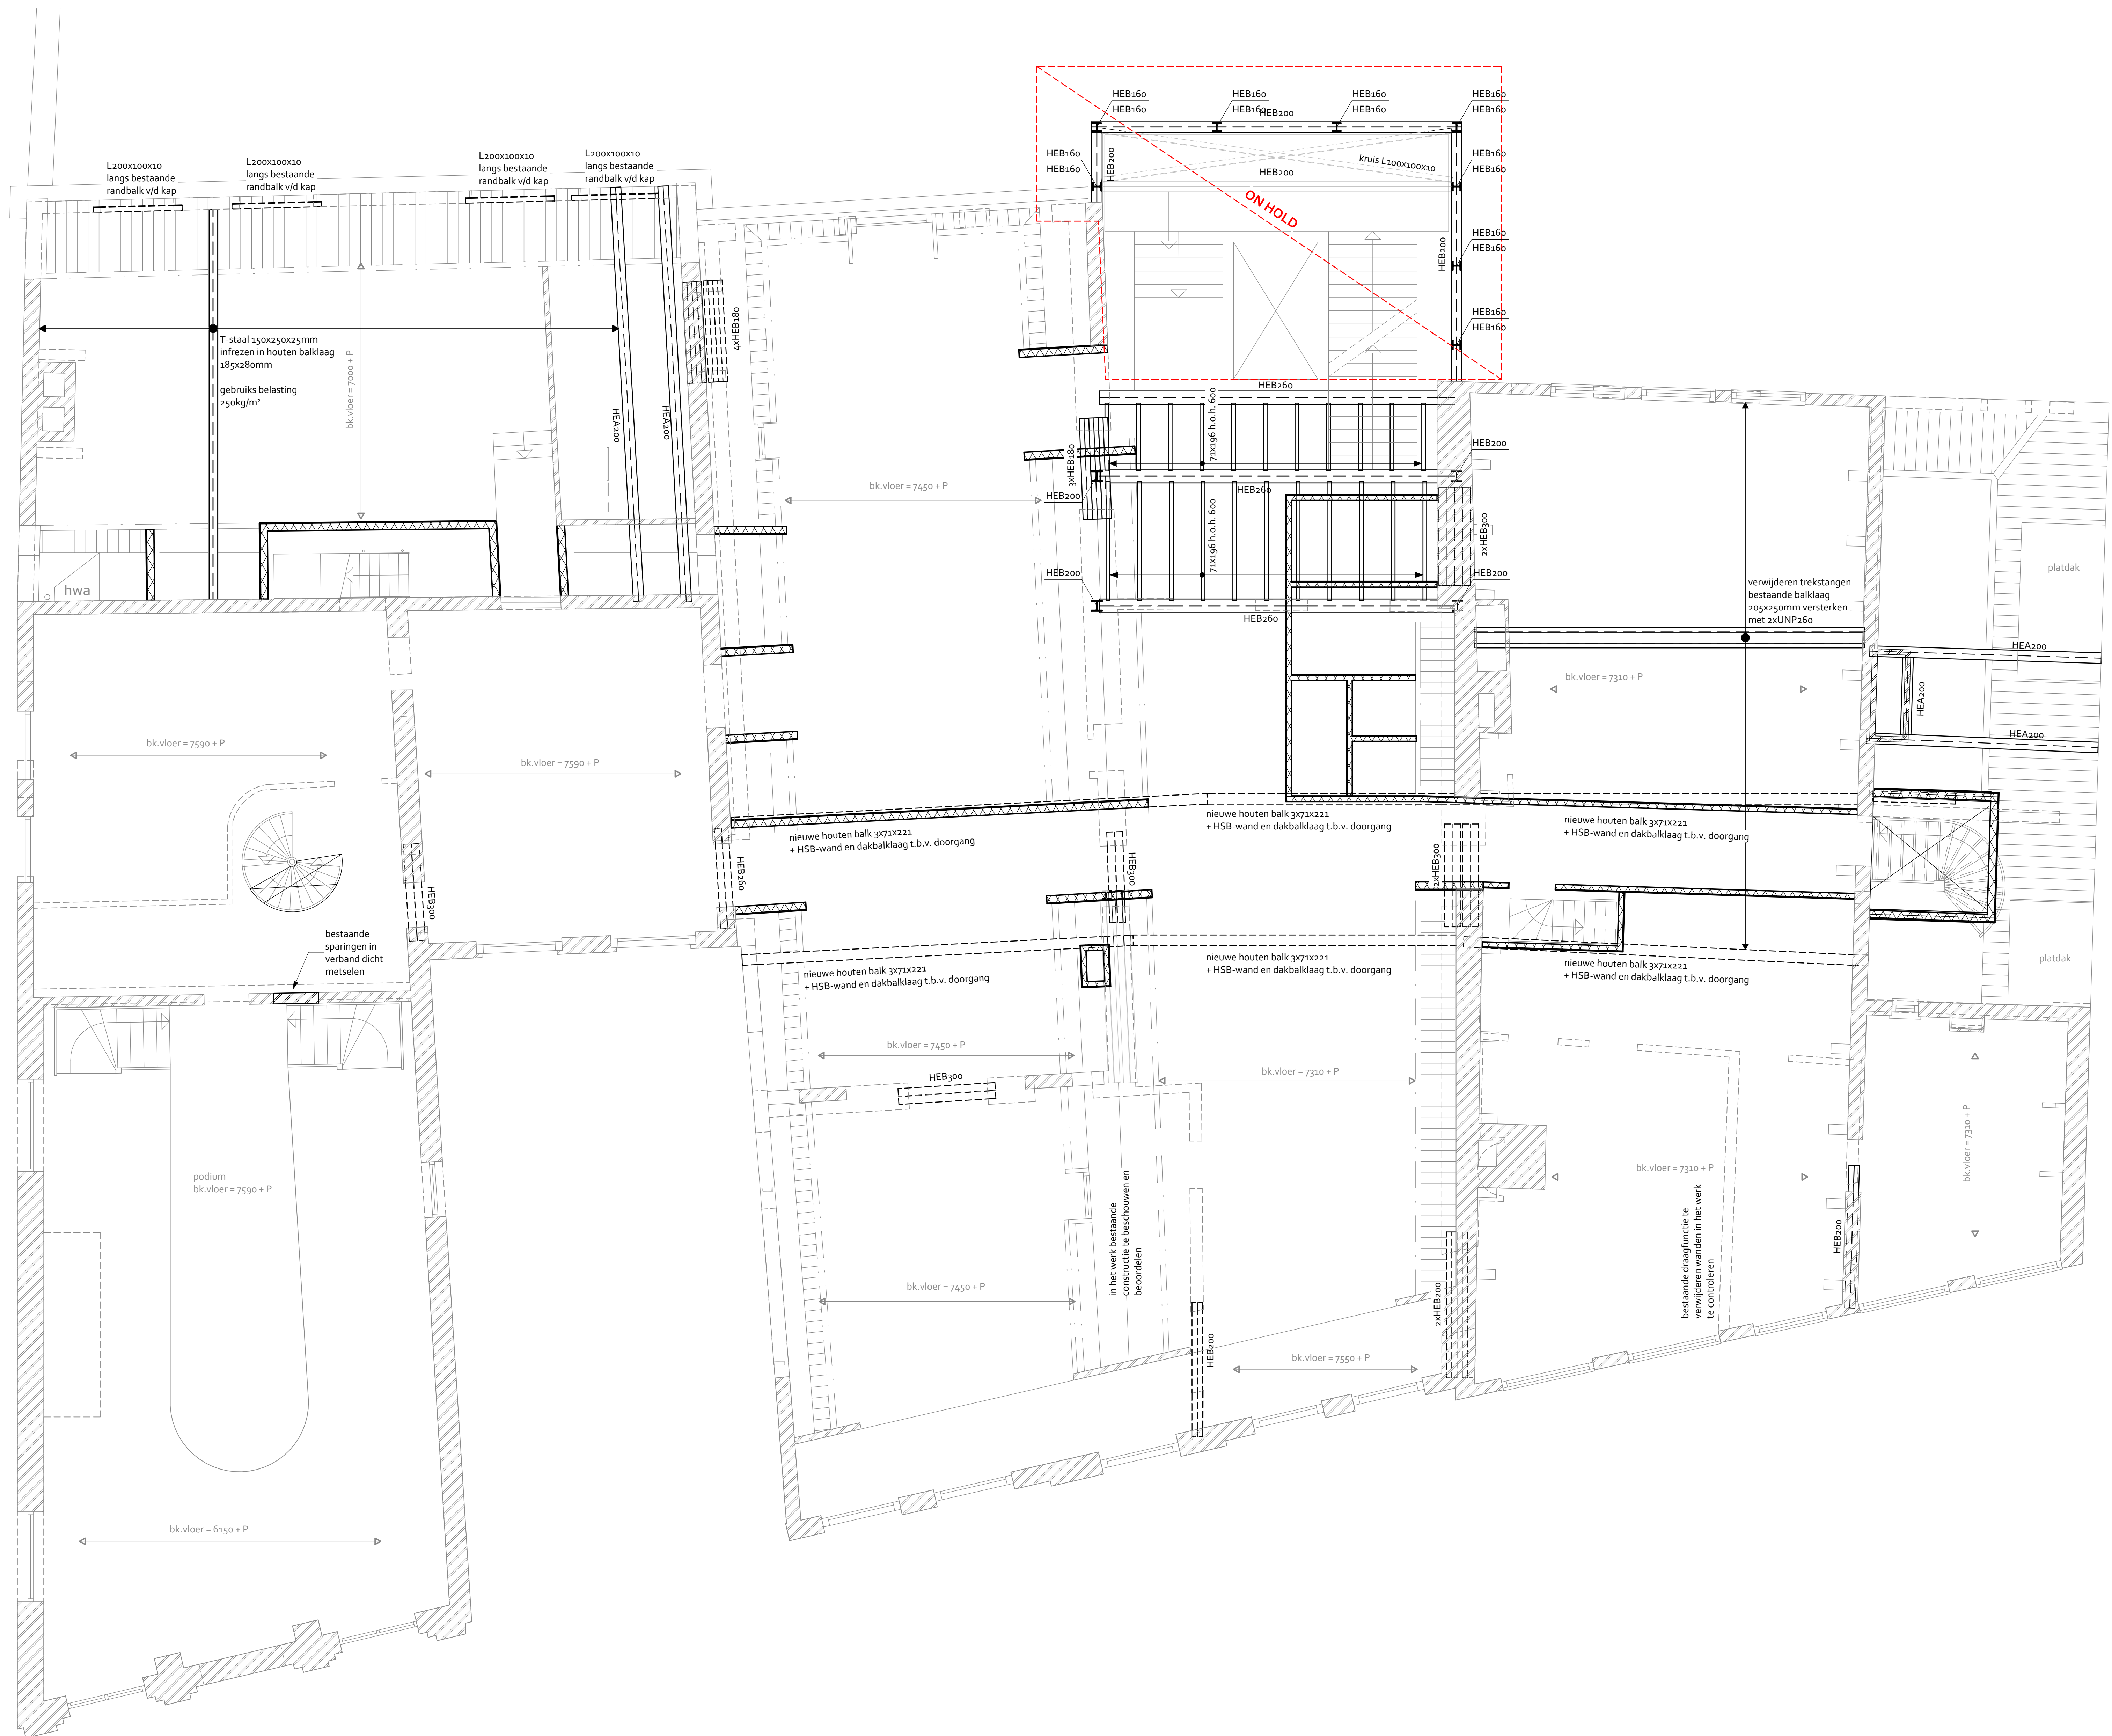

RENVOOI HOUTCONSTRUCTIE		Gekende voorschriften	Bouwbesluit 2012
Constructieobject	Houten balklaag	Hoofdwallet	C14
houten balklaag		- alle bestaande balklagen in het werk nameten en afwijkingen doorgeven aan NAP ingenieurs - alle bestaande balklagen controleren op houtaanwasting. Bij vermoeden van aantasting contact opnemen met NAP ingenieurs. - alle bestaande balken en verankeringen controleren op aantasting en zo nodig vervangen. Uitsluitend tot draagpunt bij twiëfel. Bij vermoeden van aantasting contact opnemen met NAP ingenieurs - t.b.v. versterken van bestaande houten balklagen, die bestaande balklaag ondersteunen en opzetten - bestaande ravelconstructies versterken d.m.v. balkschonen wekplaattekeningen en details houtconstructie volgens berekening en uitwerking aannemer afwerkingen	

RENVOOI STAALCONSTRUCTIE		Gekende voorschriften	Bouwbesluit 2012
Constructieobject	Staalwalleit	Laagwalleit	C14
Flensproef- en stripstaal	S235JR	Laagwalleit	C14
Koker- en buisprofielen	S355J2H	Laagwalleit	C14


A: 15-07-2022	Definitief	M. Burdach
Wijziging	omschrijving	tekenaar

Alle maten in het werk te controleren

Definitief

		Herengracht 37a 1015 CH Amsterdam www.napingenieurs.nl info@napingenieurs.nl 020-344.99.89
project	Westfries Museum in Hoor Rode Steen 1, 16 en 15	formaat 1:50
opdrachtgever	Gemeente Hoor	datum 24-06-2022
architect	TPAHG architecten	tekenaar M. Burdach
constructeur	S. Oosten	projectleider A. P. Verhoef
fase	Definitief ontwerp	bladmaterieel 19094

bladmaterieel	19094	tekensnede	versie
Tweede verdieping	DO-103		A