



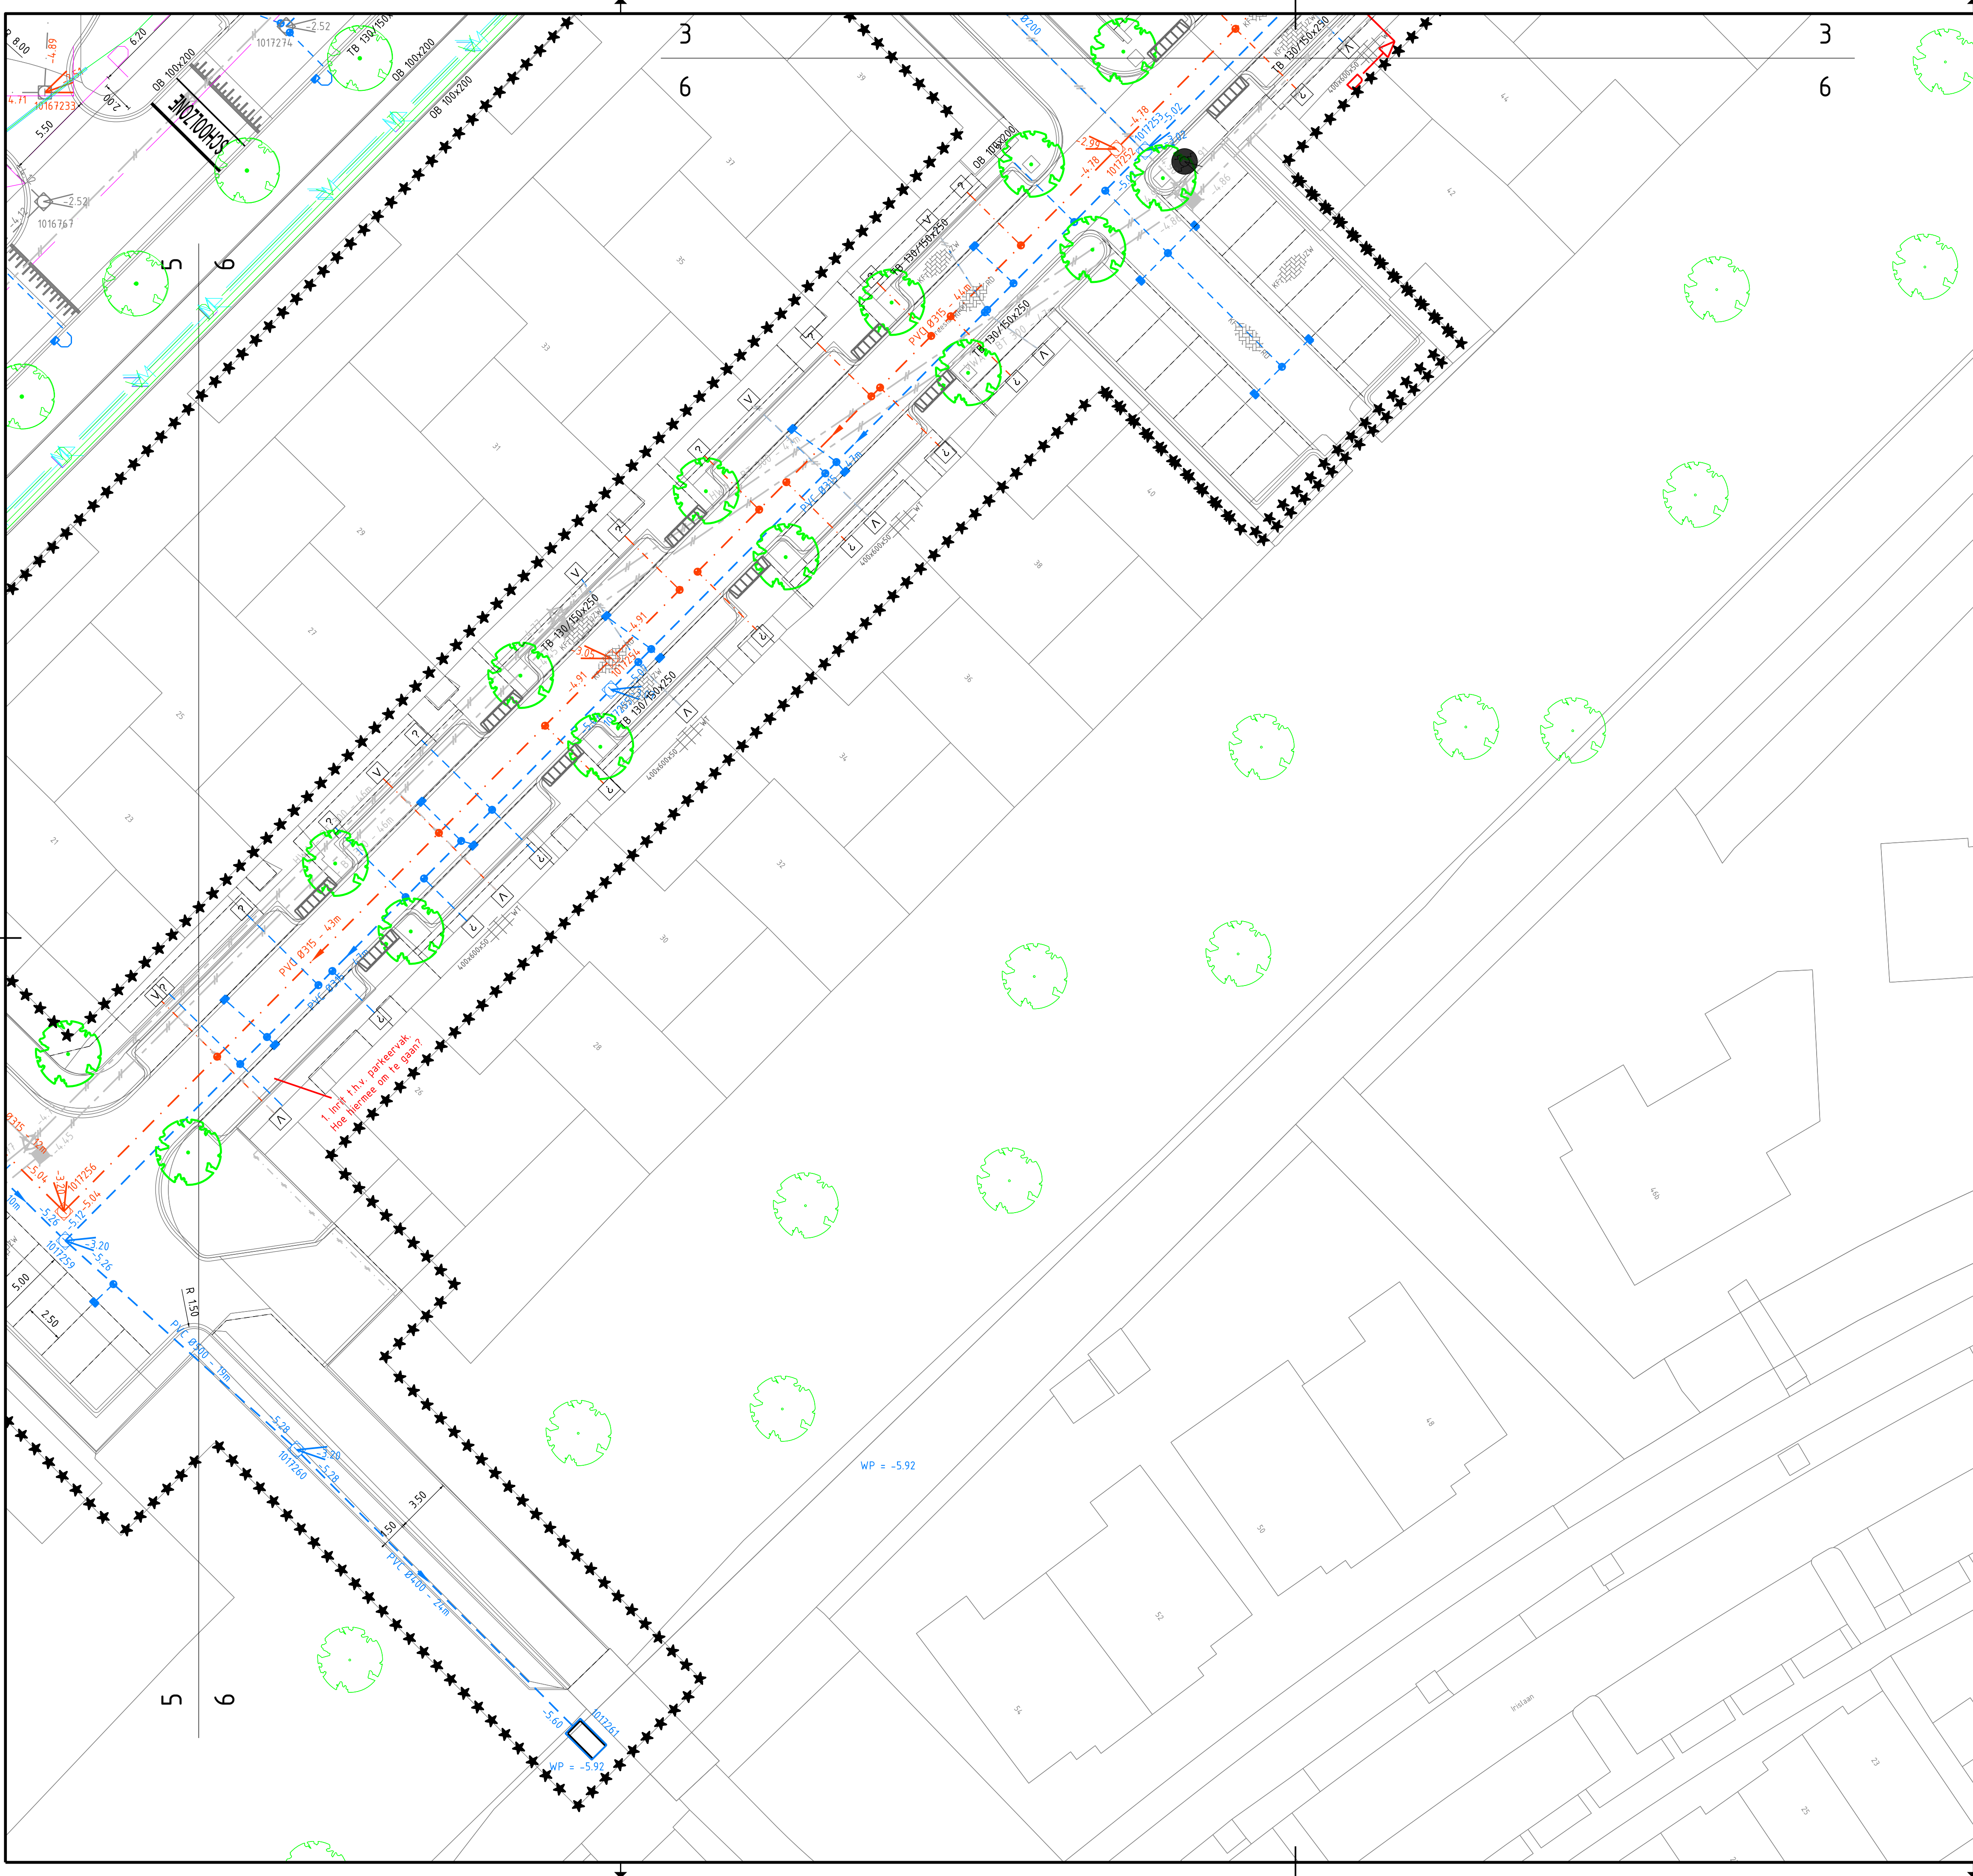

Legenda

Bestaand

Bestaande situatie in lichtgrijs weergegeven

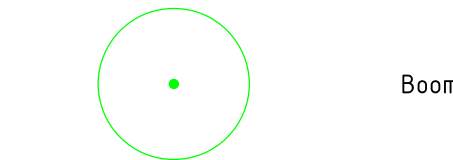

Boom

Nieuw

Riolering

- Ø250 -m DIT PVC Ø250, incl. strenglengte en stroomrichting
- Ø315 -m DIT PVC Ø315, incl. strenglengte en stroomrichting
- Ø400 -m DIT PVC Ø400, incl. strenglengte en stroomrichting
- Ø500 -m DIT PVC Ø500, incl. strenglengte en stroomrichting
- Ø250 -m HWA PVC Ø250, incl. strenglengte en stroomrichting
- Ø315 -m HWA PVC Ø315, incl. strenglengte en stroomrichting
- Ø400 -m HWA PVC Ø400, incl. strenglengte en stroomrichting
- Ø500 -m HWA PVC Ø500, incl. strenglengte en stroomrichting
- Ø250 -m VWA PVC Ø250, incl. strenglengte en stroomrichting
- Ø315 -m VWA PVC Ø315, incl. strenglengte en stroomrichting
- Ø400 -m VWA PVC Ø400, incl. strenglengte en stroomrichting
- Ø500 -m VWA PVC Ø500, incl. strenglengte en stroomrichting

b.o.b. ptn. DIT rioolput, incl. putnummer, putdekselhoogte en b.o.b. maten

b.o.b. ptn. HWA rioolput, incl. putnummer, putdekselhoogte en b.o.b. maten

b.o.b. ptn. VWA rioolput, incl. putnummer, putdekselhoogte en b.o.b. maten

HWA Uitstroomvoorziening

PVC Ø200 HWA Huisaansluiting, PVC Ø160

HWA Kolkverzamelleiding, PVC Ø200

VWA Huisaansluiting, PVC Ø160

Huisaansluiting bekend volgens revisie

Huisaansluitingen onbekend

Straatkolk, 450x300 mm

Trottoirkolk, 450x300 mm


Kunststofput 600mm

Kolkaansluiting, Ø160

Verwijderen

Riolering

- GWA - Ø300 -m GWA Beton Ø300, incl. strenglengte
- GWA - Ø500 -m GWA Beton Ø500, incl. strenglengte
- GWA - Ø600 -m GWA Beton Ø600, incl. strenglengte
- HWA - Ø300 -m HWA Beton Ø300, incl. strenglengte
- VWA - Ø300 -m VWA Beton Ø300, incl. strenglengte

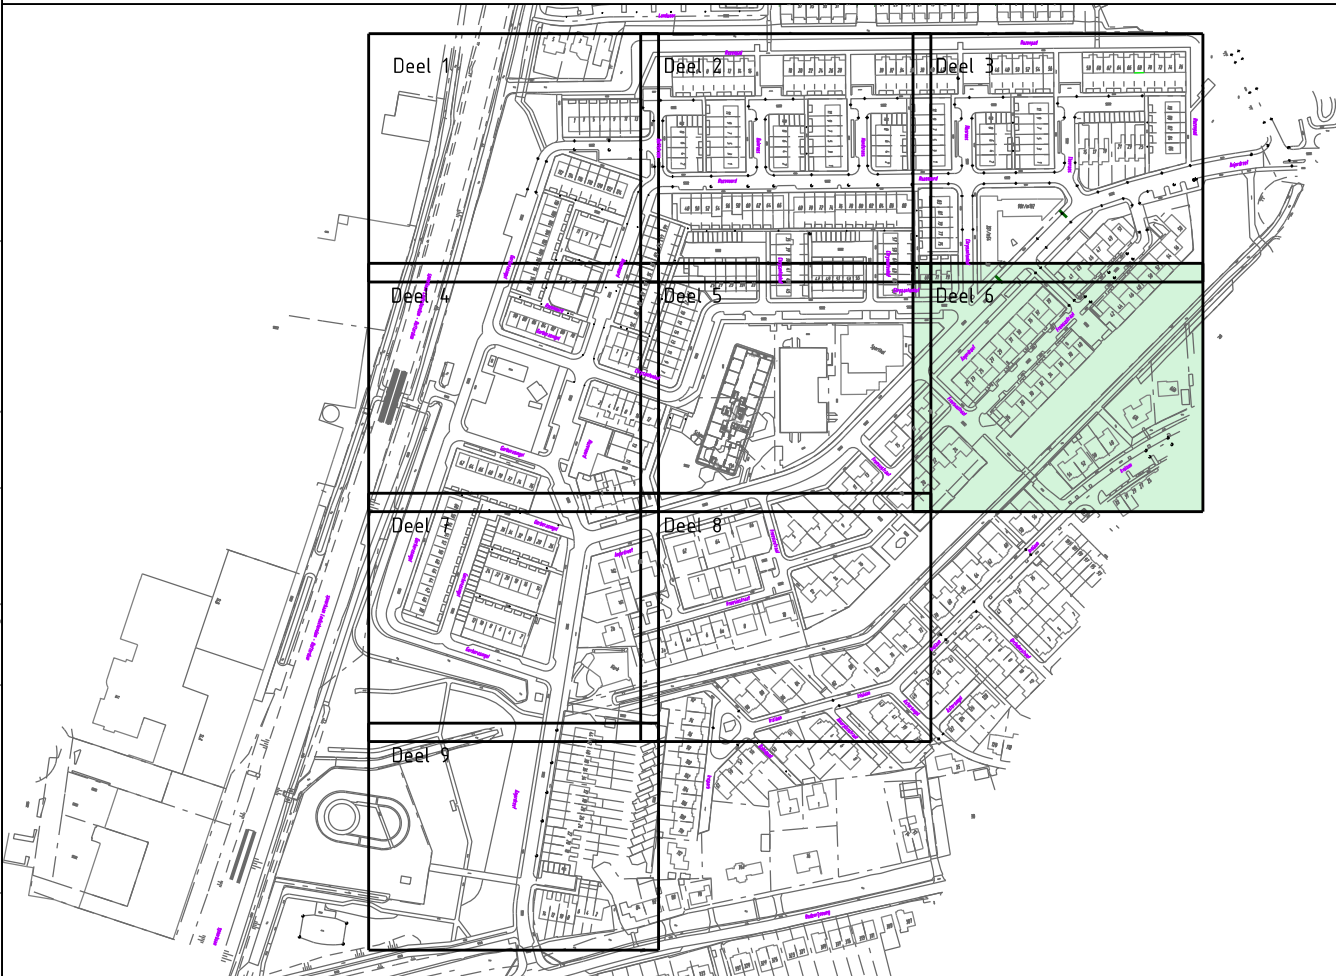

Onderlegger/Ondergrond van O.G. datum : xx-xx-xxxx

01-09-2022	1	Arcnering riool Gerberasingel aangepast en Diameter riool bij zinkers aangegeven	
Datum:	Wijziging:	Omschrijving:	
Opdrachtgever:	Gemeente Lansingerland		
Project:	Bloemenbuurt Fase 2		
Onderdeel:	Definitief ontwerp Riolering		
Projectnummer:	350	Schaal:	1:200
Tekeningnummer:	350-DO-TEK-001	Formaat:	A1
Besteknummer:	2022-14	Bladnr:	6 van 9
		Getekend:	T. Kok
		Gezien:	J. Kalkman
		Datum:	05-08-2022
		Status:	Definitief
		Wijziging:	1
		Maten in meters, tenzij anders vermeld	
		Hoogtematen in meters t.o.v. NAP, tenzij anders vermeld	
		Diameters in millimeters, tenzij anders vermeld	
		Bezoek adres Laan van Zuid Hoon 15 2289 DC Rijswijk Nederland Tel: 070-850 31 93	Postadres Postbus 1008 2289 CA Rijswijk Nederland E-mail: info@fagus-pme.nl Website: www.fagus-pme.nl
			

1:200 0 2 4 6 8m

