


Ruimte	Functie	Opp.
0.7	Berging Algemeen	9.44
0.13B	WC Heren	1.13
0.6	Doucheruimte Heren	13.83
0.2D	Gang	24.24
0.2C	Gang	24.24
0.1	Hal	7.91
0.1B	Kast Schoonmaakdienst	1.07
0.5	Legering 2P	17.95
0.19	Legering 3P	28.09
0.18	Legering 3P	28.09
0.17	Legering 3P	28.09
0.16	Legering 3P	28.09
0.11	Legering 3P	28.09
0.14	Legering 3P	28.09
0.10	Legering 3P	28.09
0.9	Legering 3P	28.09
0.8	Legering 3P	28.09
0.1A	Meterkast	.66
0.1C	Meterkast	1.14
0.13	Toiletruimte Heren	7.59
0.4	Toiletruimte Heren	7.59
0.2	Trappenhuis	27.86
0.4B	WC Heren	1.13
0.4A	WC Heren	1.13
0.13A	WC Heren	1.13
0.15	Doucheruimte Heren	13.83

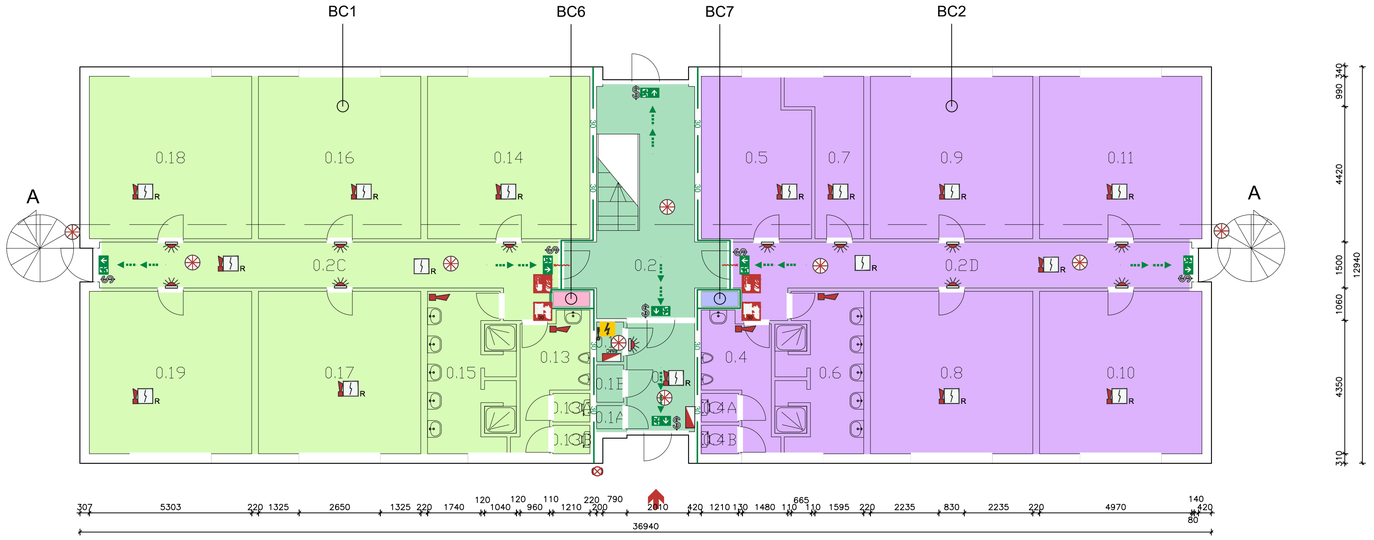



Legenda

- brandslanghaspel
- brandblusser
- handbrandmelder
- brandmeldcentrale
- vluchtroute aanduiding NEN-EN-ISO 7010
- noodverlichting
- flitslicht
- vluchtroute
- brandweer ingang
- schakelaar electra
- optische rookmelder met slow whoop
- slow whoop
- nevenindicator
- sleutelvrije ontsluiting
- enkelzijdig zelfsluitende en brandwerende deuren 30 minuten
- WBDBO 30 minuten

- BC1 400 m²
- BC2 410 m²
- BC3 400 m²
- BC4 400 m²
- BC5 25 m²
- BC6 0,6 m²
- BC7 0,6 m²
- EBVR

De aantallen personen (achter de ruimte-benaming) zijn gebaseerd op een interne Defensienorm. De maximale aantallen personen zijn opgenomen in de aanvraag en in het blok "Bouwlaag gegevens".

Gebouw is voorzien van een BMI:
- bewakingsvorm: Volledig
- doorgemeld naar: Ja, intern

Gecombineerd met een OAI:
- OI-type: Hertek Penta 5000

Bouwlaag gegevens:

H. vloer boven meetniveau:	0	mm
Gebruiksoppervlakte:	435,4	m2
Maximaal aantal personen:	30	

Definitie van afkortingen

EBVR= Extra Beschermd VluchtRoute
BC= Brandcompartiment
BMI= Brandmeldinstallatie
BMC= Brandmeldcentrale
WBDBO= Weerstand tegen Brand-Doorslag en Brand-Overslag

Omschrijving	Revisie	Tekeningdatum
As built	VO	14-03-2019

Project: Maatregelen Brandveiligheid Legeringsgebouwen Defensie Fase 1 - Perceel 4 & 5		Schaal: 1:100
Projectnr: 17.0175	Documentdeelnr: As built tekening - Begane grond Gebouw 188 Legerplaats Harskamp	Formaat: A1
Opdrachtgever: Rijksvastgoedbedrijf Ministerie van Defensie	Documentcode: 4CLAS 33C10 188	Status: DEF
		00