


Ruimte	Functie	Opp.
1.7	Berging Algemeen	9.42
1.13A	WC Heren	1.13
1.15	Doucheruimte Heren	13.83
1.6	Doucheruimte Heren	13.83
1.2D	Gang	24.24
1.2E	Gang	24.24
1.5	Legering 2P	17.92
1.8	Legering 3P	28.09
1.19	Legering 3P	28.09
1.11	Legering 3P	28.09
1.18	Legering 3P	28.09
1.17	Legering 3P	28.09
1.16	Legering 3P	28.09
1.14	Legering 3P	28.09
1.10	Legering 3P	28.09
1.9	Legering 3P	28.09
1.2B	Technische Ruimte	.98
1.2A	Technische Ruimte	.98
1.4	Toiletruimte Heren	7.59
1.13	Toiletruimte Heren	7.59
1.2	Trappenhuis	25.99
1.13B	WC Heren	1.13
1.4B	WC Heren	1.13
1.4A	WC Heren	1.13
1.1	Berging Algemeen	11.14

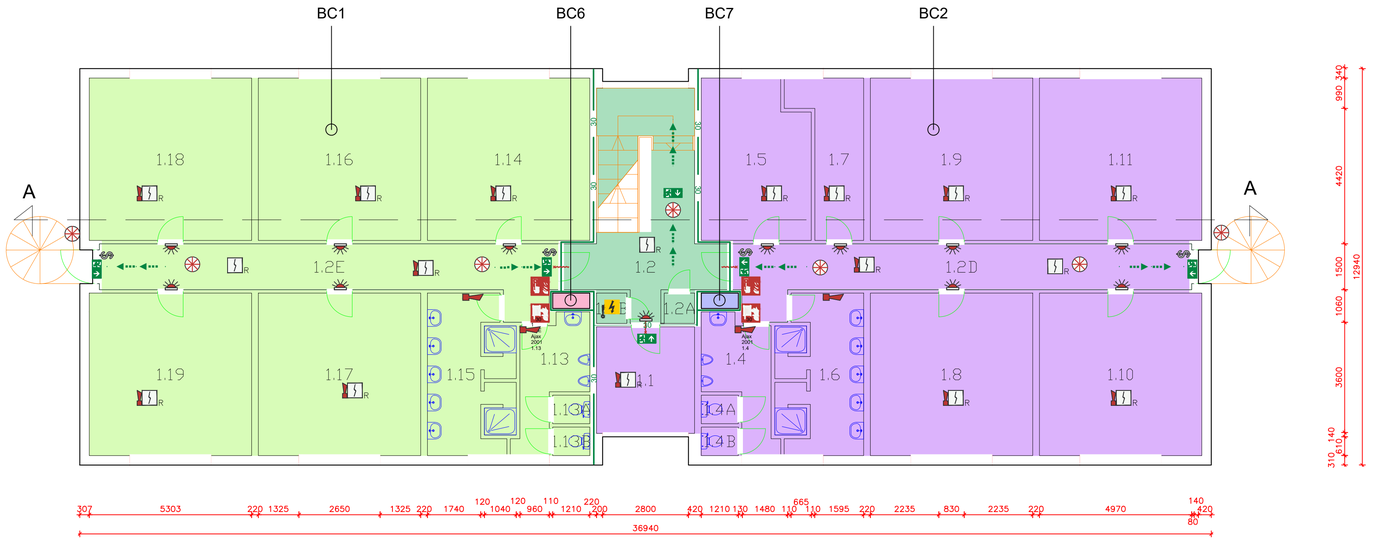



Legenda

- brandslanghaspel
- brandblusser
- brandmeldcentrale
- handbrandmelder
- vluchtroute aanduiding NEN-EN-ISO 7010
- noodverlichting
- vluchtroute
- brandweer ingang
- schakelaar electra
- sleutelvrije ontsluiting
- optische rookmelder met slow whoop
- slow whoop
- nevenindicator
- enkelzijdig zelfsluitende en brandwerende deuren 30 minuten
- WBDBO 30 minuten

- BC1 400 m²
- BC2 410 m²
- BC3 400 m²
- BC4 400 m²
- BC5 25 m²
- BC6 0,6 m²
- BC7 0,6 m²
- EBVR

De aantallen personen (achter de ruimte-benaming) zijn gebaseerd op een interne Defensienorm. De maximale aantallen personen zijn opgenomen in de aanvraag en in het blok "Bouwlaag gegevens".

Gebouw is voorzien van een BMI: - bewakingsvorm: Volledig - doorgemeld naar: Ja, intern	Gecombineerd met een OAI: - OI-type: Hertek Penta 5000

Bouwlaag gegevens:		
H. vloer boven meetniveau:	2920	mm
Gebruiksoppervlakte:	435,4	m2
Maximaal aantal personen:	30	

Definitie van afkortingen

EBVR= Extra Beschermd VluchtRoute
BC= Brandcompartiment
BMI= Brandmeldinstallatie
BMC= Brandmeldcentrale
WBDBO= Weerstand tegen Brand-Doorslag en Brand-Overslag

Omschrijving	Niveau	Tekeningdatum
As built	VO	25-07-2018

Project: Maatregelen Brandveiligheid Legeringsgebouwen Defensie Fase 1 - Perceel 4 & 5		Schaal: 1:100
Projectnr.: 17.0175	Documentbeschrijving: As built tekening - 1e Verdieping Gebouw 188 Legerplaats Harskamp	Formaat: A1
Opdrachtgever:	Documentcode: 4CLAS 33C10 188	Status: DEF
		Wijzigingen: 01