




Ruimte	Functie	Opp.
3.7	Berging Algemeen	9.42
3.8	Warruimte Textiel	28.09
3.15	Doucheruimte Heren	13.83
3.2E	Gang	24.24
3.2D	Gang	24.24
3.3A	Kast Schoonmaakdienst	98
3.5	Legering 2P	17.92
3.11	Legering 3P	28.09
3.10	Legering 3P	28.09
3.9	Legering 3P	28.09
3.4	Legering 3P	28.09
3.19	Legering 3P	28.09
3.18	Legering 3P	28.09
3.17	Legering 3P	28.09
3.16	Legering 3P	28.09
3.1	Technische Ruimte	13.45
3.4	Toiletruimte Heren	7.59
3.13	Toiletruimte Heren	7.59
3.2	Trapperhuis	24.66
3.13A	WC Heren	1.13
3.13B	WC Heren	1.13
3.4A	WC Heren	1.13
3.4B	WC Heren	1.13
3.6	Doucheruimte Heren	13.83

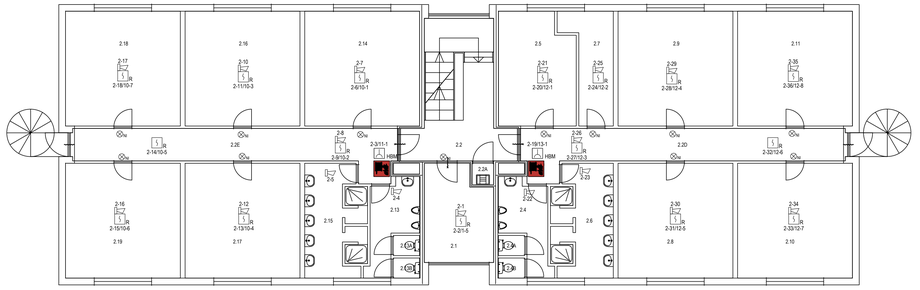

Ruimte	Functie	Opp.
2.7	Berging Algemeen	9.42
2.4A	WC Heren	1.13
2.15	Doucheruimte Heren	13.83
2.2E	Gang	24.24
2.2D	Gang	24.24
2.2A	Kast Schoonmaakdienst	98
2.5	Legering 2P	17.92
2.11	Legering 3P	28.09
2.10	Legering 3P	28.09
2.18	Legering 3P	28.09
2.17	Legering 3P	28.09
2.10	Legering 3P	28.09
2.9	Legering 3P	28.09
2.8	Legering 3P	28.09
2.16	Legering 3P	28.09
2.14	Legering 3P	28.09
2.1	Technische Ruimte	13.45
2.4	Toiletruimte Heren	7.59
2.13	Toiletruimte Heren	7.59
2.2	Trapperhuis	24.66
2.13B	WC Heren	1.13
2.13A	WC Heren	1.13
2.4B	WC Heren	1.13
2.6	Doucheruimte Heren	13.83

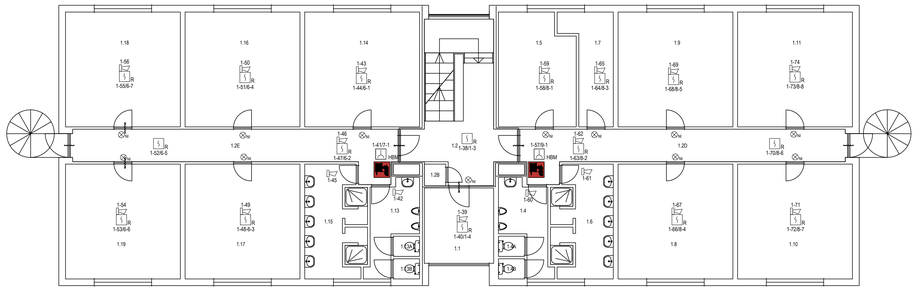

Ruimte	Functie	Opp.
1.7	Berging Algemeen	9.42
1.13A	WC Heren	1.13
1.15	Doucheruimte Heren	13.83
1.6	Doucheruimte Heren	13.83
1.2D	Gang	24.24
1.2E	Gang	24.24
1.9	Legering 2P	17.92
1.13	Legering 3P	28.09
1.11	Legering 3P	28.09
1.18	Legering 3P	28.09
1.17	Legering 3P	28.09
1.16	Legering 3P	28.09
1.14	Legering 3P	28.09
1.10	Legering 3P	28.09
1.8	Legering 3P	28.09
1.2B	Technische Ruimte	98
1.4	Toiletruimte Heren	7.59
1.13	Toiletruimte Heren	7.59
1.2	Trapperhuis	26.97
1.13B	WC Heren	1.13
1.4B	WC Heren	1.13
1.4A	WC Heren	1.12
1.1	Berging Algemeen	11.14

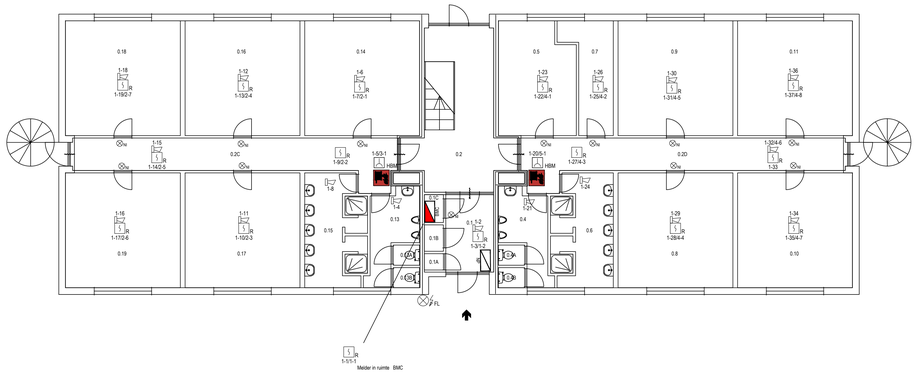

Ruimte	Functie	Opp.
0.7	Berging Algemeen	9.44
0.13B	WC Heren	1.13
0.6	Doucheruimte Heren	13.83
0.2D	Gang	24.24
0.2C	Gang	24.24
0.1A	Kast	1.97
0.19	Kast Schoonmaakdienst	98
0.5	Legering 2P	17.92
0.19	Legering 3P	28.09
0.18	Legering 3P	28.09
0.17	Legering 3P	28.09
0.16	Legering 3P	28.09
0.11	Legering 3P	28.09
0.14	Legering 3P	28.09
0.10	Legering 3P	28.09
0.9	Legering 3P	28.09
0.8	Legering 3P	28.09
0.1A	Meterkast	66
0.1C	Meterkast	1.14
0.13	Toiletruimte Heren	7.59
0.4	Toiletruimte Heren	7.59
0.2	Trapperhuis	27.66
0.4B	WC Heren	1.13
0.4A	WC Heren	1.13
0.13A	WC Heren	1.13
0.15	Doucheruimte Heren	13.83

RENVOOI

Symbool	Omschrijving	Symbool	Omschrijving
R	Rookmelder	BMC	Brandmeldcentrale
MS	Multisensormelder	BMP	Brandmeldpaneel
T	Thermodifferentiaalmelder	NP	Nevenpaneel
HBM	Handbrandmelder	SMC	Sprinklermeldcentrale
ASD	Aspiratiemelder	BSK	Brandslanghaspel
Beam	Lineaire melder		Vluchtroute aanduiding
VM	Vlammen melder	NVT	Nooduverlichting
	Slowhoop		Kleefmagneet
FL	Flitslicht		Sleutelkluis
IN	Nevenindicator	I/O	I/O - module

X-XX-X
Lusnummer
Adres
Groepsnummer
Volgnummer in groep

0 2 4 6 8 10 12m.

Gebouw 188 Legeringsgebouw OFF./OO
LP Harskamp

Specificatie:
Elektrische installaties
Brandmeld,- en Ontruimingsinstallatie

Objectnummer:	33C10	Getekend:	HE
Gebouwnummer:	188	Gecontroleerd:	HEFAS
Besteknummer:		Datum:	5/2018
Projectnummer:		Schaal:	1:100
Fase:		Formaat:	A0
Versie:	Revisie	Documentcode:	33C10_188_E10_SBM_90

Aard van de wijziging
Initiaal
Datum
Wijz.

Blad:
E10 van

Directie - Vastgoedbeheer
www.rijksvastgoedbedrijf.nl
088 115 80 00

Rijksvastgoedbedrijf
Ministerie van Binnenlandse Zaken en Koninkrijksrelaties

33C10_188_ 0-3 revisietekening.dwg

plotdatum: 31/08/21