
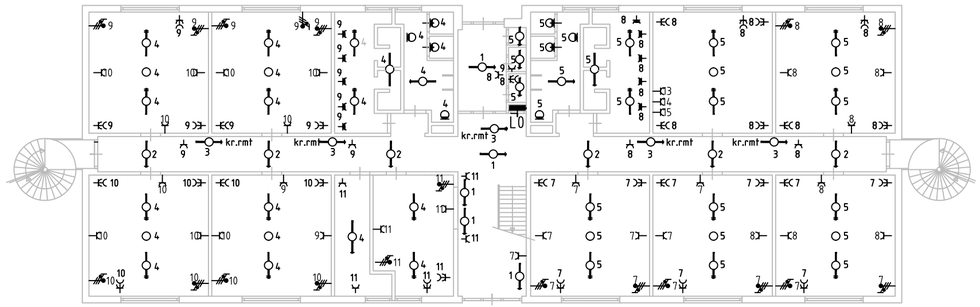


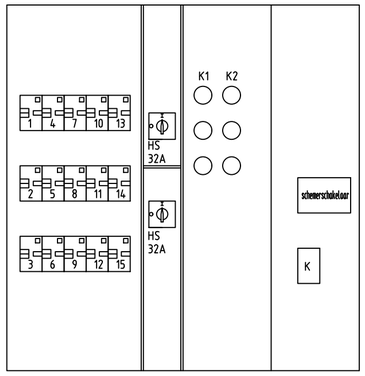

AANZICHT KAST L0

De groepen K1 en K2 zijn reserve

Groepenverklaring kast L0

groepnummer	Benaming
1	Verlichting
2	Verlichting
3	Verlichting
4	Verlichting
5	Verlichting
6	Reserve
7	Verlichting
8	Verlichting
9	Verlichting
10	Verlichting
11	Verlichting
12	Reserve
13	Ruimte 0.17
14	Ruimte 0.17
15	Ruimte 0.17
k1	Reserve
k2	Reserve

HARWIG ELEKTRICITEITSWERKEN B.V. PB. 3000 1300 EA ALMERE 03240-37320

REVISIETEKENING

				Aard van de wijziging
				naam
				Datum
				Wijz.

Gebouw 188 Legeringsgebouw OFF/OO
LP Harskamp


Specificatie:
Groepenverklaring
+Kastaanzicht verdeler L0


Objectnummer:	33C10	Getekend:	EtHo
Gebouwnummer:	188	Gecontroleerd:	R|VB
Besteknummer:		Datum:	7/2018
Projectnummer:		Schaal:	1;100
Fase:	Revisie	Formaat:	A2
Versie:		Documentcode:	33C10_188_E01_ELS_XX

Rijksvastgoedbedrijf
Ministerie van Binnenlandse Zaken en Koninkrijksrelaties

Directie - Vastgoedbeheer
www.rijksvastgoedbedrijf.nl
088 115 80 00

Blad:
E01 van

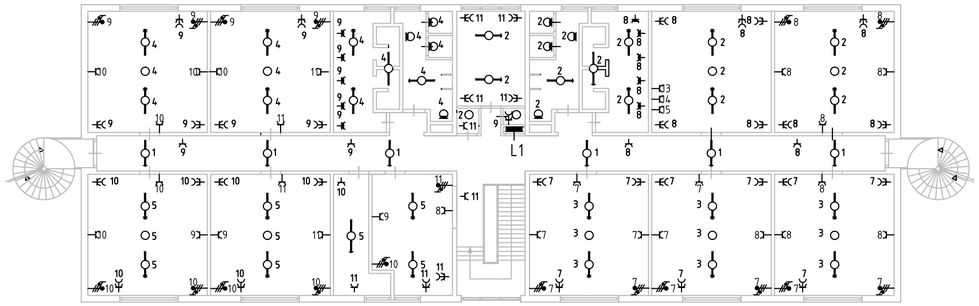

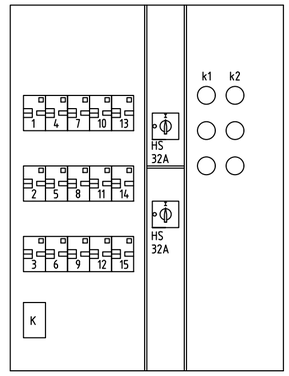

AANZICHT KAST L1

De groepen K1 en K2 zijn reserve

HARWIG ELEKTRICITEITSWERKEN B.V. PB. 3000 1300 EA ALMERE 03240-37320

Groepenverklaring kast L1

groepnummer	Benaming
1	Verlichting
2	Verlichting
3	Verlichting
4	Verlichting
5	Verlichting
6	Reserve
7	WCD
8	WCD
9	WCD
10	WCD
11	WCD
12	Reserve
13	Ruimte 1.17
14	Ruimte 1.17
15	Ruimte 1.17
k1	Reserve
k2	Reserve

REVISIETEKENING

Aard van de wijziging	naam	Datum	Wijz.

Gebouw 188 Legeringsgebouw OFF/OO
LP Harskamp

Specificatie:
Groepenverklaring
+Kastenaanzichgt verdeler L1

Objectnummer:	33C10	Getekend:	EtHo
Gebouwnummer:	188	Gecontroleerd:	RVB
Besteknummer:		Datum:	7/2018
Projectnummer:		Schaal:	1:100
Fase:	Revisie	Formaat:	A2
Versie:		Documentcode:	33C10_188_E02_ELS_XX


Rijksvastgoedbedrijf
Ministerie van Binnenlandse Zaken en Koninkrijksrelaties


Blad:
E02 van

Directie - Vastgoedbeheer
www.rijksvastgoedbedrijf.nl
088 115 80 00

33C10_188_E_tek00.dwg

plotdatum: 31/08/21

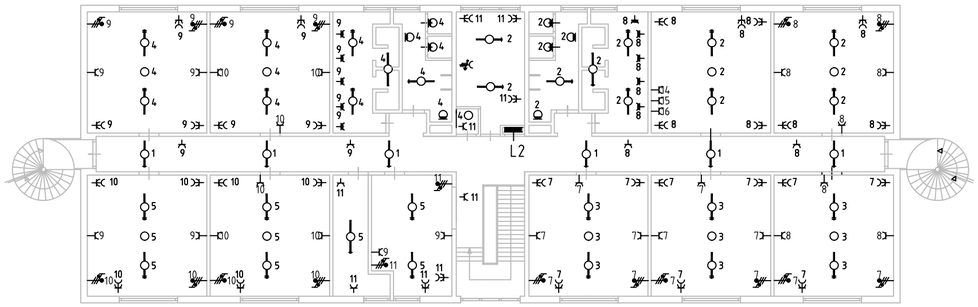

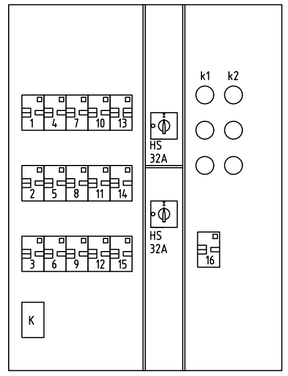

AANZICHT KAST L2

De groepen K1 en K2 zijn reserve

Groepenverklaring kast L2

groepnummer	Benaming
1	Verlichting
2	Verlichting
3	Verlichting
4	Verlichting
5	Verlichting
6	Reserve
7	WCD
8	WCD
9	WCD
10	WCD
11	WCD
12	Reserve
13	Patchkast B16 automaat
14	Ruimte 2.17
15	Ruimte 2.17
16	Ruimte 2.17
k1	Reserve
k2	Reserve

HARWIG ELEKTRICITEITSWERKEN B.V. PB. 3000 1300 EA ALMERE 03240-37320

REVISIETEKENING

				Aard van de wijziging
				naam
				Datum
				Wijz.

Gebouw 188 Legeringsgebouw OFF/OO
LP Harskamp


Specificatie:
Groepenverklaring
+Kastenaanzicht verdeler L2


Objectnummer:	33C10	Getekend:	EtHo
Gebouwnummer:	188	Gecontroleerd:	RVB
Besteknummer:		Datum:	7/2018
Projectnummer:		Schaal:	1:100
Fase:		Formaat:	A2
Versie:	Revisie	Documentcode:	33C10_188_E03_ELS_XX

Rijksvastgoedbedrijf
Ministerie van Binnenlandse Zaken en Koninkrijksrelaties

Blad:
E03 van

Directie - Vastgoedbeheer
www.rijksvastgoedbedrijf.nl
088 115 80 00

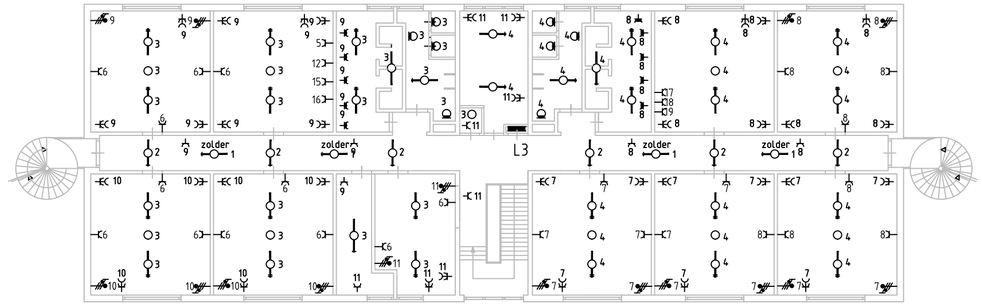

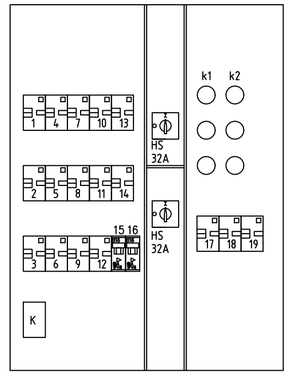

AANZICHT KAST L3

De groepen K1 en K2 zijn reserve

HARWIG ELEKTRICITEITSWERKEN B.V. PB. 3000 1300 EA ALMERE 03240-37320

Groepenverklaring kast L3

groepnummer	Benaming
1	Verlichting
2	Verlichting
3	Verlichting
4	Verlichting
5	Onbekend
6	Reserve
7	WCD
8	WCD
9	WCD
10	WCD
11	WCD
12	Reserve
13	Reserve
14	Reserve
15	WCD WM
16	WCD WO
17	Ruimte 3.17
18	Ruimte 3.17
19	Ruimte 3.17
k1	Reserve
k2	Reserve

REVISIETEKENING

Wijz.	Datum	naam	Aard van de wijziging

Gebouw 188 Legeringsgebouw OFF/OO
LP Harskamp


Specificatie:
Groepenverklaring
+Kastenaanzicht verdeler L3

Objectnummer:	33C10	Getekend:	EtHo
Gebouwnummer:	188	Gecontroleerd:	RVB
Besteknummer:		Datum:	7/2018
Projectnummer:		Schaal:	1:100
Fase:		Formaat:	A2
Versie:	Revisie	Documentcode:	33C10_188_E04_ELS_XX

Rijksvastgoedbedrijf
Ministerie van Binnenlandse Zaken en Koninkrijksrelaties

Blad:
E04 van

Directie - Vastgoedbeheer
www.rijksvastgoedbedrijf.nl
088 115 80 00

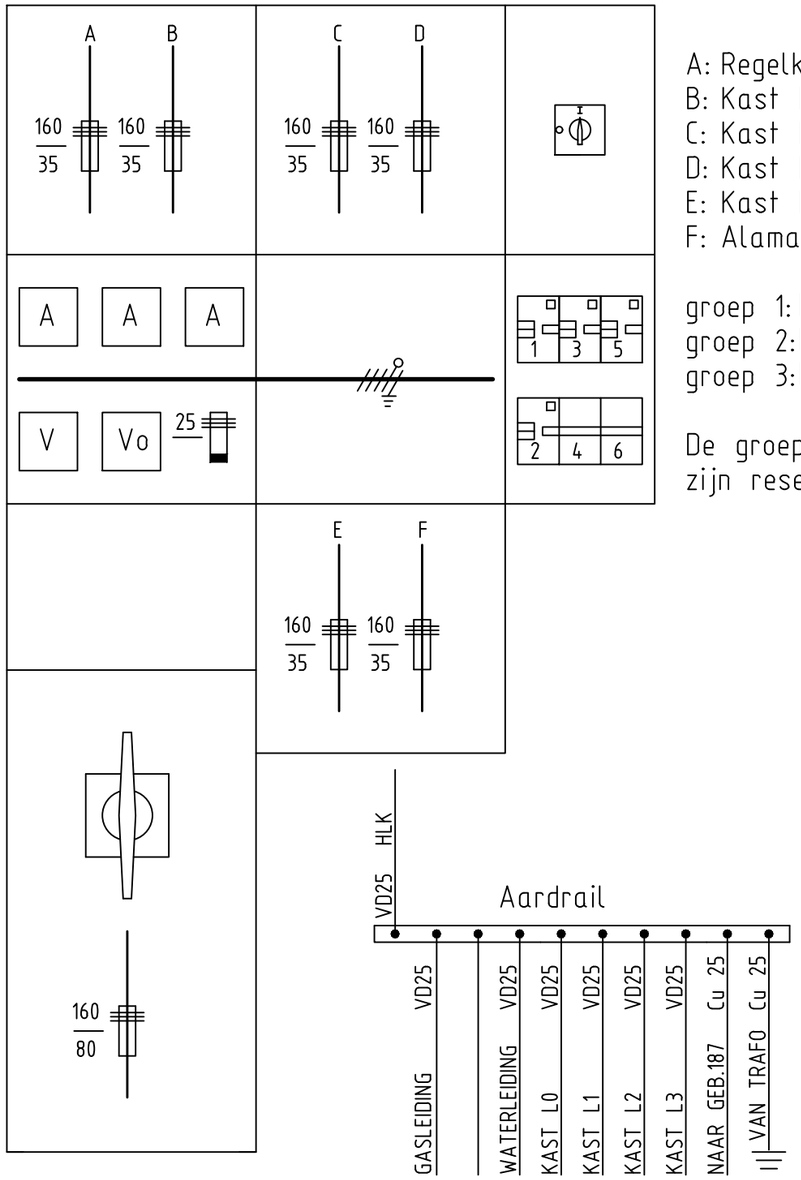

A: Regelkast RK
B: Kast L0
C: Kast L1
D: Kast L2
E: Kast L3
F: Alamats + stotz (HLK)

groep 1: Brandmeldinst.
groep 2: Noodverl.unit NB
groep 3: Hijskraan

De groepen 4, 5 en 6
zijn reserve

Gebouw 188 Legeringsgebouw OFF/OO
LP Harskamp
Onderwerp: Kastenaanzicht verdeler HLK

Rijksvastgoedbedrijf
Directie - Vastgoedbeheer
www.rijksvastgoedbedrijf.nl
088 115 80 00

Projectnr.:	Formaat: A3	Blad: E05
Get.: EtHo	Schaal: n.v.t.	
Gec.: RVB	Datum: 7/2018	

33C10_188_E_tek00.dwg
33C10_188_E05_ELS_XX
plotdatum: 31/08/21