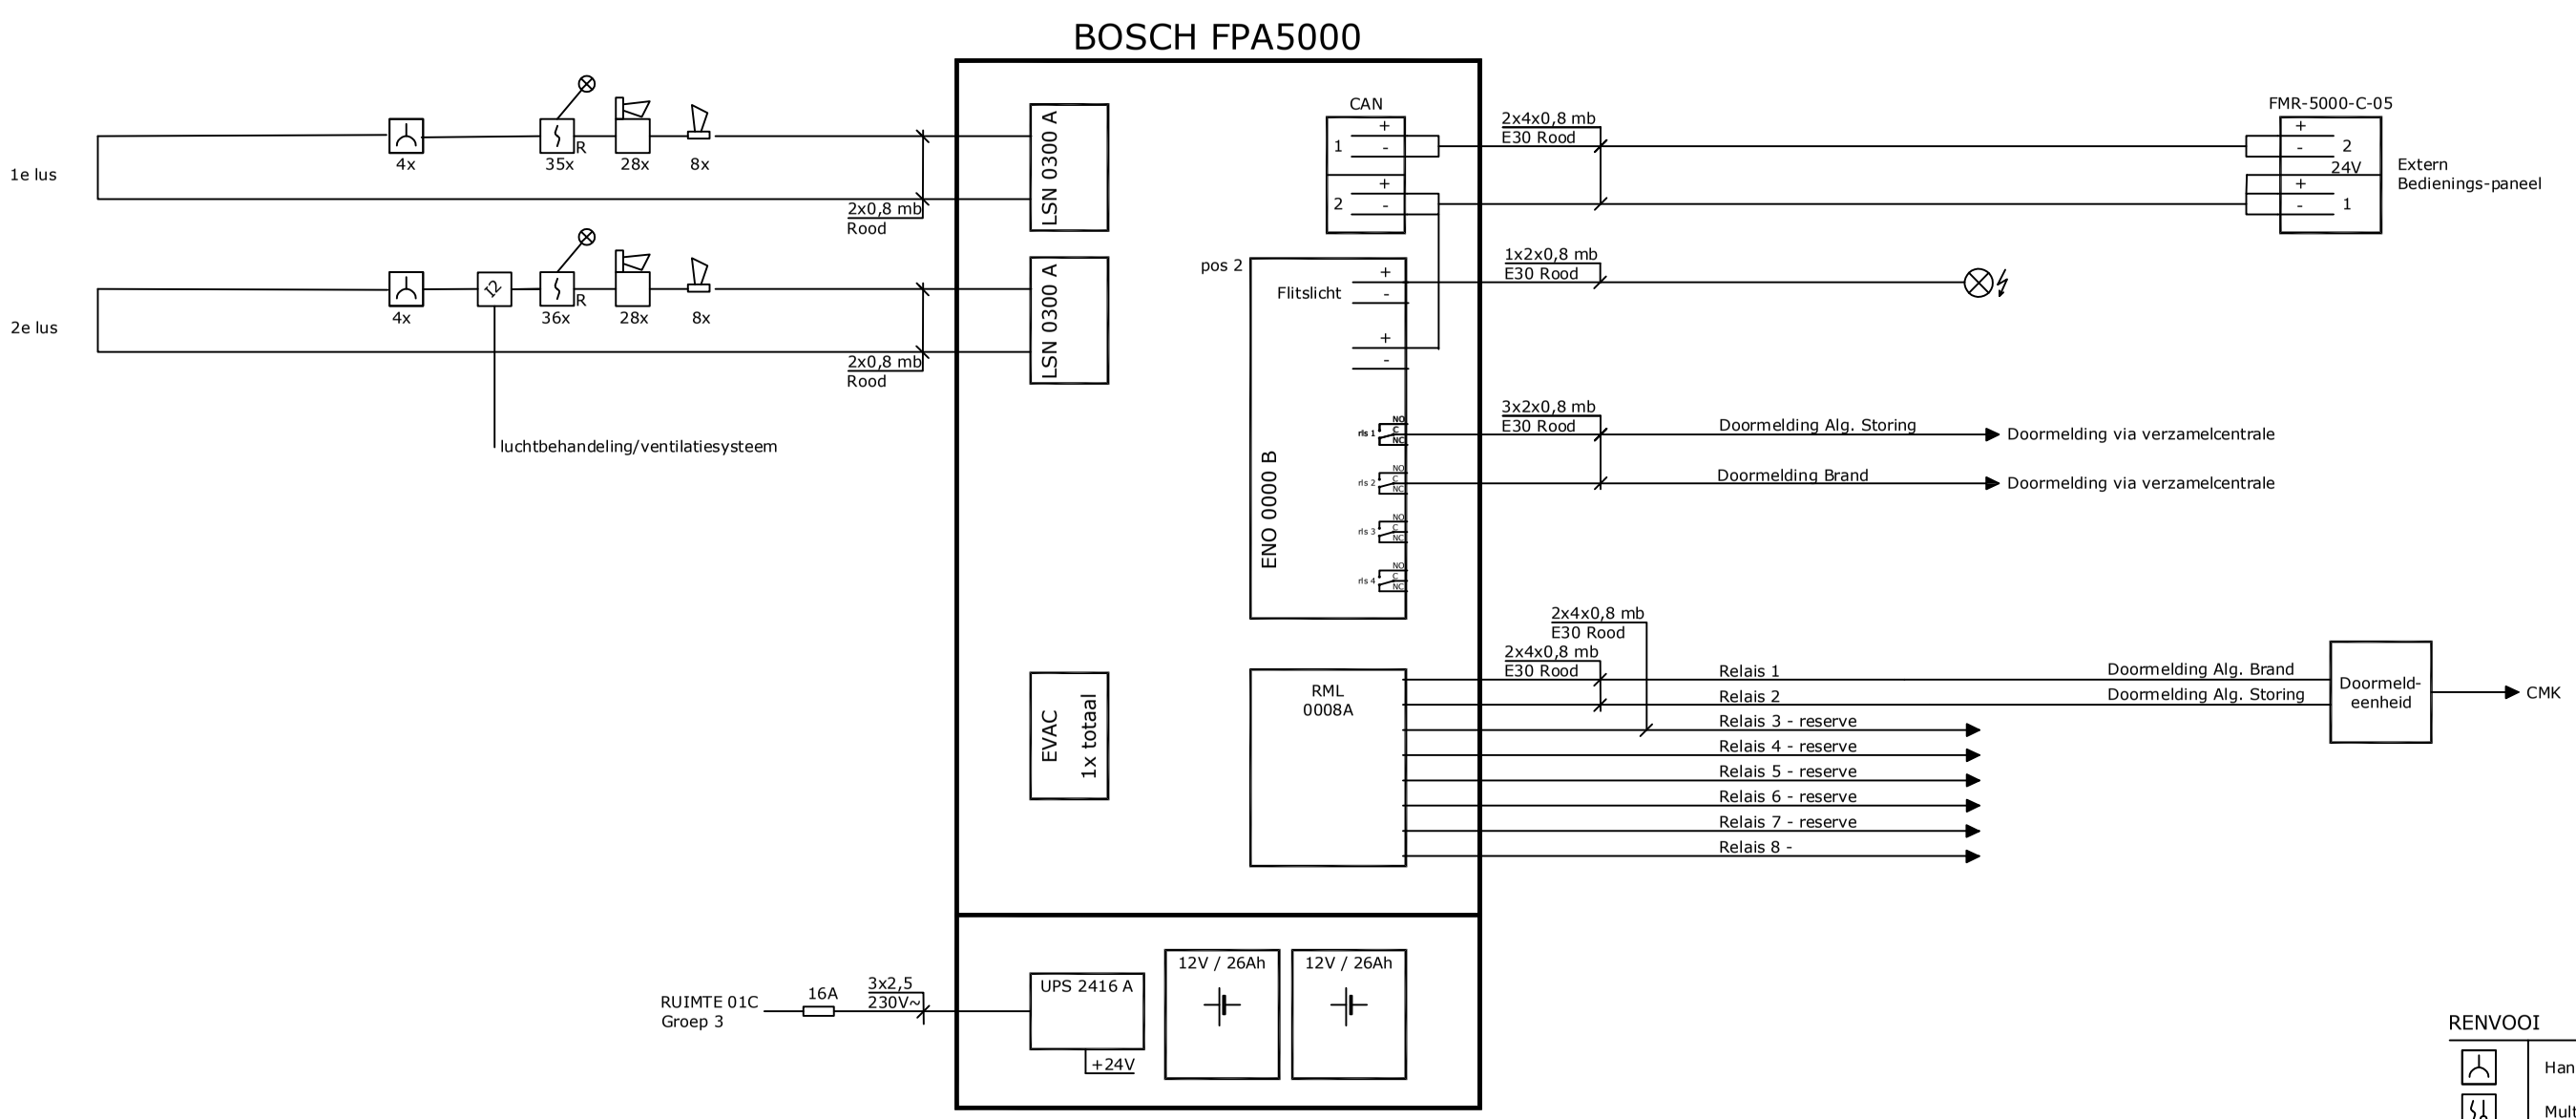


RENVOOI

- Handbrandmelder
- Multisensor melder
- Optische rookmelder
- T — Thermische rookmelder
- ATB — ATB 420 LSNi-displaymodule
- I2 — Interface module
- ASP — Aspiratie systeem
- Nevenindicator
- Flitslicht
- SounderBase
- Sounder

Project :	**LP Harskamp (GWK) Gebouw 188** Otterloseweg 5 6732 BR Harskamp	Schaal : n.v.t. Bouwlaag : n.v.t. Bouwdeel : n.v.t.	**Deze tekening is eigendom van Hefas Branddetectie en mag zonder haar toestemming niet gekopieerd noch aan derden ter inzage worden gegeven. Auteursrecht voorbehouden volgens de wet.**
Onderwerp :	Brandmeld- & Ontruimingsinstallatie Blokschema	Status: Revisie	

Hefas Branddetectie
Safety first!
Hefas Branddetectie B.V.
Impact 27
6921 RZ Duiven
Postbus 71
6920 AB Duiven
Tel: 026 750 50 00
info@hefas.nl

Get. door: TK	Formaat : A3
Aanmaakdatum.: 12-3-2018	Tekeningnr.: B001
Revisiedatum: 31-05-2018	Projectnr.: **66-6732-021**