
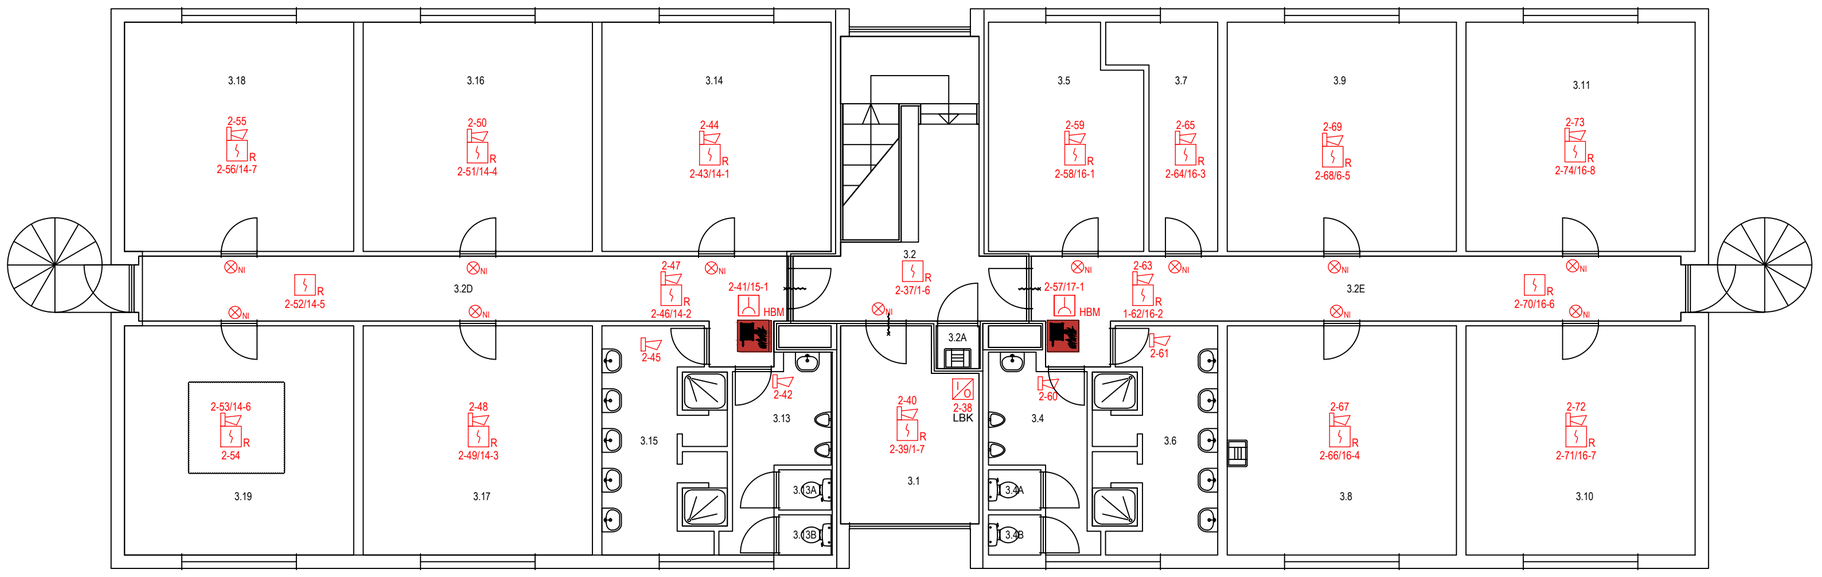



3e VERDIEPING

Ruimte	Functie	Opp.
3.7	Berging Algemeen	9.42
3.8	Wasruimte Textiel	28.09
3.15	Doucheruimte Heren	13.83
3.2E	Gang	24.24
3.2D	Gang	24.24
3.2A	Kast Schoonmaakdienst	98
3.5	Legering 2P	17.92
3.11	Legering 3P	28.09
3.10	Legering 3P	28.09
3.9	Legering 3P	28.09
3.14	Legering 3P	28.09
3.19	Legering 3P	28.09
3.18	Legering 3P	28.09
3.17	Legering 3P	28.09
3.16	Legering 3P	28.09
3.1	Technische Ruimte	13.45
3.4	Toiletruimte Heren	7.59
3.13	Toiletruimte Heren	7.59
3.2	Trappenhuis	24.66
3.13A	WC Heren	1.13
3.13B	WC Heren	1.13
3.4A	WC Heren	1.13
3.4B	WC Heren	1.13
3.6	Doucheruimte Heren	13.83

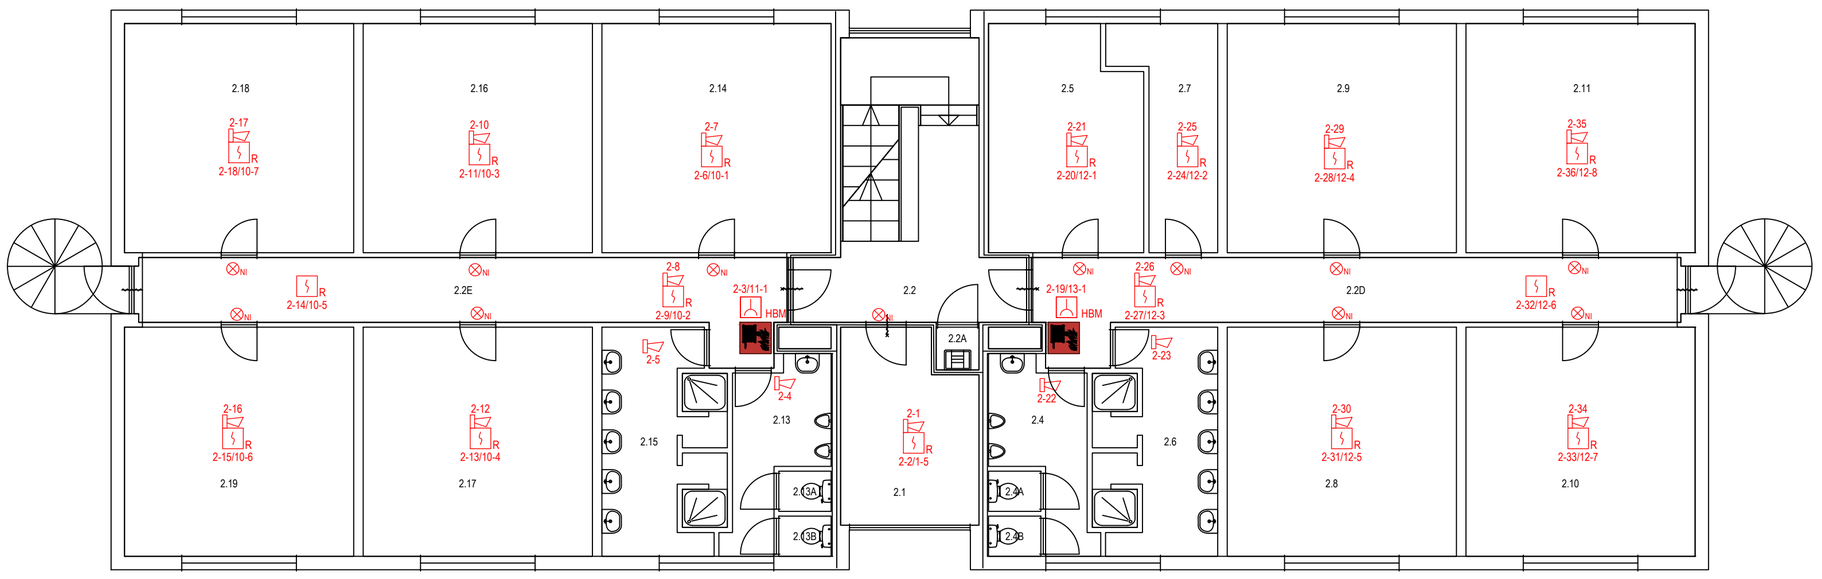


2e VERDIEPING

Ruimte	Functie	Opp.
2.7	Berging Algemeen	9.42
2.4A	WC Heren	1.13
2.15	Doucheruimte Heren	13.83
2.2E	Gang	24.24
2.2D	Gang	24.24
2.2A	Kast Schoonmaakdienst	98
2.5	Legering 2P	17.92
2.11	Legering 3P	28.09
2.19	Legering 3P	28.09
2.18	Legering 3P	28.09
2.17	Legering 3P	28.09
2.10	Legering 3P	28.09
2.9	Legering 3P	28.09
2.8	Legering 3P	28.09
2.16	Legering 3P	28.09
2.14	Legering 3P	28.09
2.1	Technische Ruimte	13.45
2.4	Toiletruimte Heren	7.59
2.13	Toiletruimte Heren	7.59
2.2	Trappenhuis	24.66
2.13B	WC Heren	1.13
2.13A	WC Heren	1.13
2.4B	WC Heren	1.13
2.6	Doucheruimte Heren	13.83

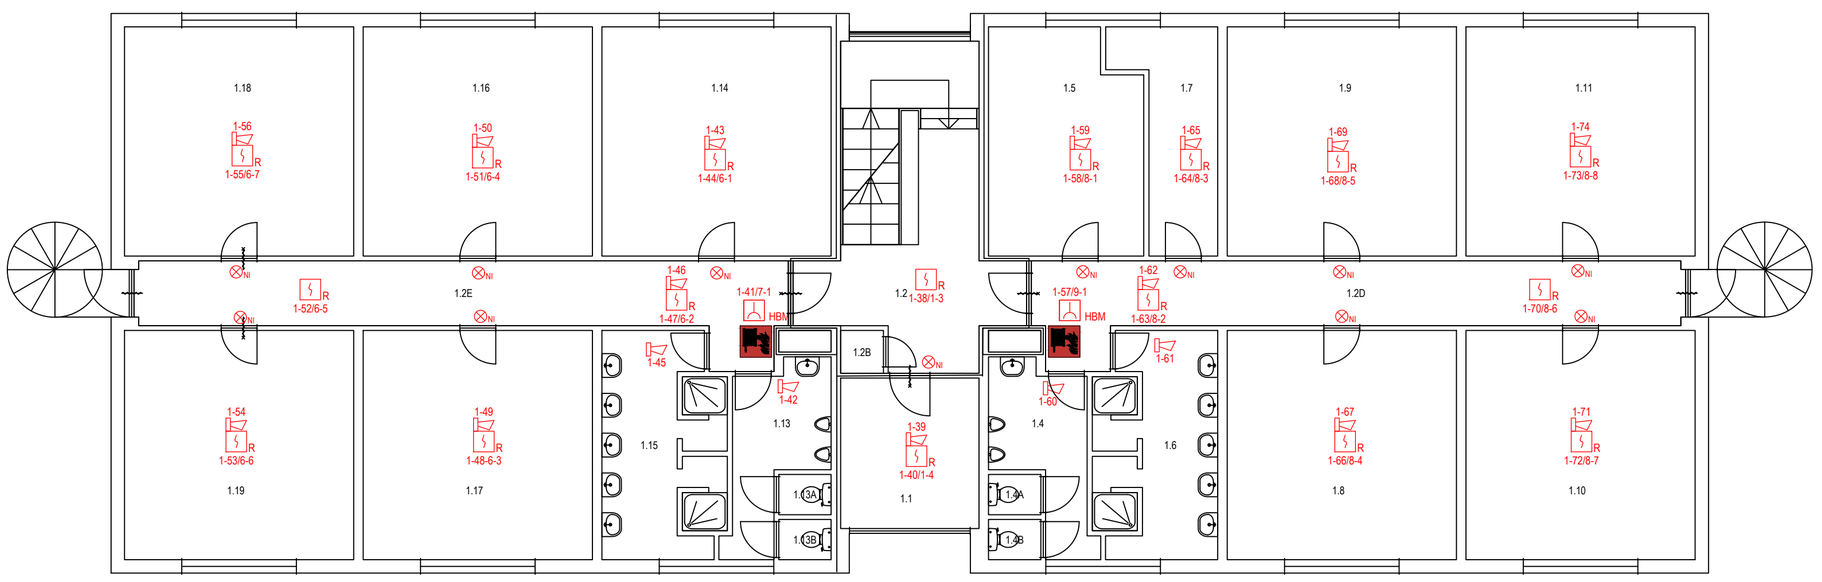

1e VERDIEPING

Ruimte	Functie	Opp.
1.7	Berging Algemeen	9.42
1.13A	WC Heren	1.13
1.15	Doucheruimte Heren	13.83
1.6	Doucheruimte Heren	13.83
1.2D	Gang	24.24
1.2E	Gang	24.24
1.5	Legering 2P	17.92
1.8	Legering 3P	28.09
1.19	Legering 3P	28.09
1.11	Legering 3P	28.09
1.18	Legering 3P	28.09
1.17	Legering 3P	28.09
1.16	Legering 3P	28.09
1.14	Legering 3P	28.09
1.10	Legering 3P	28.09
1.9	Legering 3P	28.09
1.2B	Technische Ruimte	.98
1.4	Toiletruimte Heren	7.59
1.13	Toiletruimte Heren	7.59
1.2	Trappenhuis	26.97
1.13B	WC Heren	1.13
1.4B	WC Heren	1.13
1.4A	WC Heren	1.13
1.1	Berging Algemeen	11.14

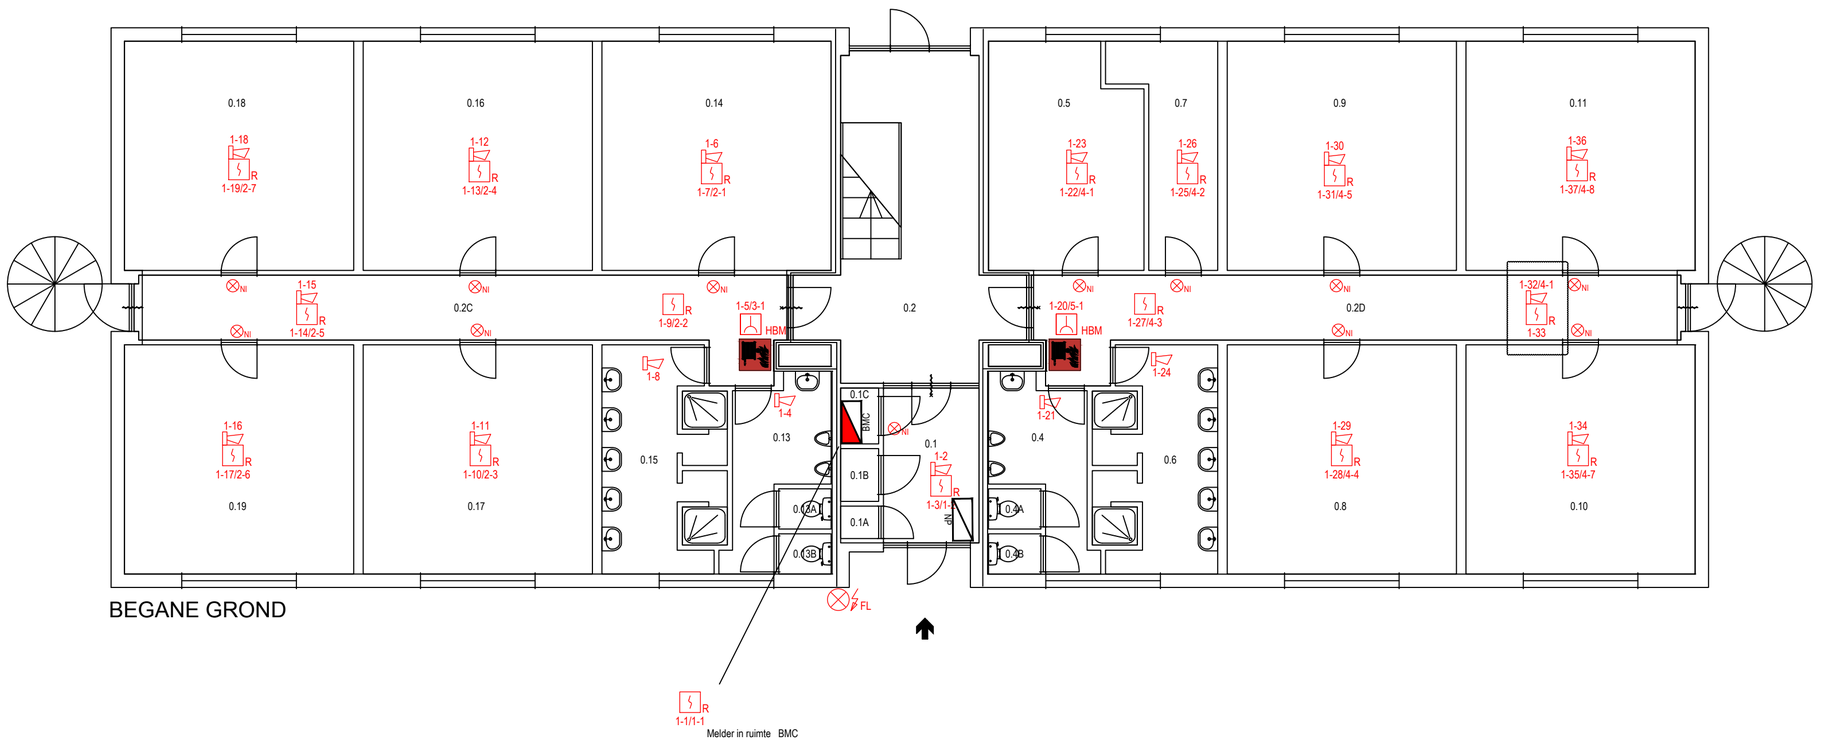

BEGANE GROND

Ruimte	Functie	Opp.
0.7	Berging Algemeen	9.44
0.13B	WC Heren	1.13
0.6	Doucheruimte Heren	13.83
0.2D	Gang	24.24
0.2C	Gang	24.24
0.1	Hal	7.91
0.1B	Kast Schoonmaakdienst	1.07
0.5	Legering 2P	17.95
0.19	Legering 3P	28.09
0.18	Legering 3P	28.09
0.17	Legering 3P	28.09
0.16	Legering 3P	28.09
0.11	Legering 3P	28.09
0.14	Legering 3P	28.09
0.10	Legering 3P	28.09
0.9	Legering 3P	28.09
0.8	Legering 3P	28.09
0.1A	Meterkast	.66
0.1C	Meterkast	1.14
0.13	Toiletruimte Heren	7.59
0.4	Toiletruimte Heren	7.59
0.2	Trappenhuis	27.86
0.4B	WC Heren	1.13
0.4A	WC Heren	1.13
0.13A	WC Heren	1.13
0.15	Doucheruimte Heren	13.83

RENVOOI

Symbool	Omschrijving	Symbool	Omschrijving
R	Rookmelder	BMC	Brandmeldcentrale
MS	Multisensormelder	BMP	Brandmeldpaneel
T	Thermodifferentiaalmelder	NP	Nevenpaneel
HBM	Handbrandmelder	SMC	Sprinklermeldcentrale
ASD	Aspiratiemelder		Brandslanghaspel
Beam	Lineaire melder		Vluchtroute aanduiding
VM	Vlammen melder	NV	Noodverlichting
	Slowwhoop		Kleefmagneet
FL	Flitslicht		Sleutelkluis
NI	Nevenindicator	I/O	I/O - module

R
X-X/X-X
Lusnummer
Adres
Groepsnummer
Volgnummer in groep

0 2 4 6 8 10 12m.

Project : **Legerplaats Harskamp (GWK) Geb. 188**
Otterloseweg 5
6732 BR Harskamp

Onderwerp : Projectietekening
Brandmeld- & Ontruimingsinstallatie

Schaal : 1:100
Bouwlaag : 00 t/m +4
Bouwdeel : 33C10_188

Deze tekening is eigendom van Hefas Branddetectie en mag zonder haar toestemming niet gekopieerd noch aan derden ter inzage worden gegeven. Auteursrecht voorbehouden volgens de wet.

Status: DEFINITIEF

Hefas Brandbeveiliging | Safety first!

Get.: HE
Formaat : A1
Aanmaak datum: 28-02-2018
Tekeningnr.: P001
Revisie datum: 23-05-2018
Projectnr.: **66-6732-021**