
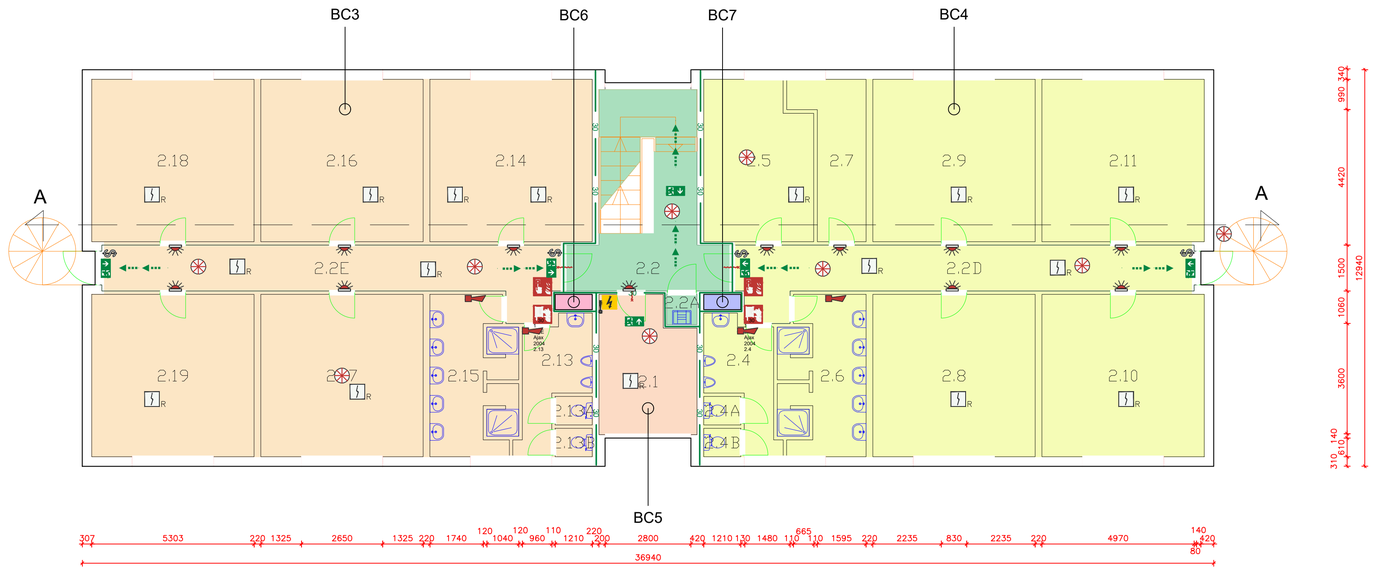


Ruimte	Functie	Opp.
2.7	Berging Algemeen	9.42
2.4A	WC Heren	1.13
2.15	Doucheruimte Heren	13.83
2.2E	Gang	24.24
2.2D	Gang	24.24
2.2A	Kast Schoonmaakdienst	.98
2.5	Legering 2P	17.92
2.11	Legering 3P	28.09
2.19	Legering 3P	28.09
2.18	Legering 3P	28.09
2.17	Legering 3P	28.09
2.10	Legering 3P	28.09
2.9	Legering 3P	28.09
2.8	Legering 3P	28.09
2.16	Legering 3P	28.09
2.14	Legering 3P	28.09
2.1	Technische Ruimte	13.45
2.4	Toiletruimte Heren	7.59
2.13	Toiletruimte Heren	7.59
2.2	Trappenhuis	24.66
2.13B	WC Heren	1.13
2.13A	WC Heren	1.13
2.4B	WC Heren	1.13
2.6	Doucheruimte Heren	13.83

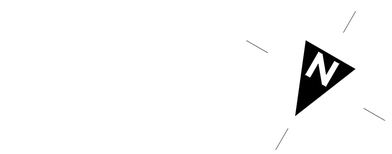

0 2 4 6 8 10 12m.

Legenda

- brandslanghaspel
- brandblusser
- brandmeldcentrale
- brandmeldcentrale
- vluchtroute aanduiding NEN-EN-ISO 7010
- noodverlichting
- vluchtroute
- brandweer ingang
- schakelaar electra
- sleutelvrije ontsluiting
- optische rookmelder met slow whoop
- slow whoop
- neveninidicator
- enkelzijdig zelfsluitende en brandwerende deuren 30 minuten
- WBDBO 30 minuten

- BC1 400 m²
- BC2 410 m²
- BC3 400 m²
- BC4 400 m²
- BC5 25 m²
- BC6 0,6 m²
- BC7 0,6 m²
- EBVR

De aantallen personen (achter de ruimte-benaming) zijn gebaseerd op een interne Defensienorm. De maximale aantallen personen zijn opgenomen in de aanvraag en in het blok "Bouwlaag gegevens".

Gebouw is voorzien van een BMI: - bewakingsvorm: Volledig - doorgemeld naar: Ja, intern	Gecombineerd met een OAI: - OI-type: Hertek Penta 5000

Bouwlaag gegevens:		
H. vloer boven meetniveau:	5840	mm
Gebruiksoppervlakte:	435,4	m2
Maximaal aantal personen:	30	

Definitie van afkortingen

EBVR= Extra Beschermd VluchtRoute
BC= Brandcompartiment
BMI= Brandmeldinstallatie
BMC= Brandmeldcentrale
WBDBO= Weerstand tegen Brand-Doorslag en Brand-Overslag

Omschrijving	Tekenaar	Tekeningdatum
As built	VO	25-07-2018

Project: Maatregelen Brandveiligheid Legeringsgebouwen Defensie Fase 1 - Perceel 4 & 5		Schaal: 1:100
Dossier: 17.0175	Omschrijving: As built tekening - 2e Verdieping Gebouw 188 Legerplaats Hanskamp	Formaat: A1
Opdrachtgever:	Documentcode: 4CLAS 33C10 188	Status: DEF Revisie nr.: 02