
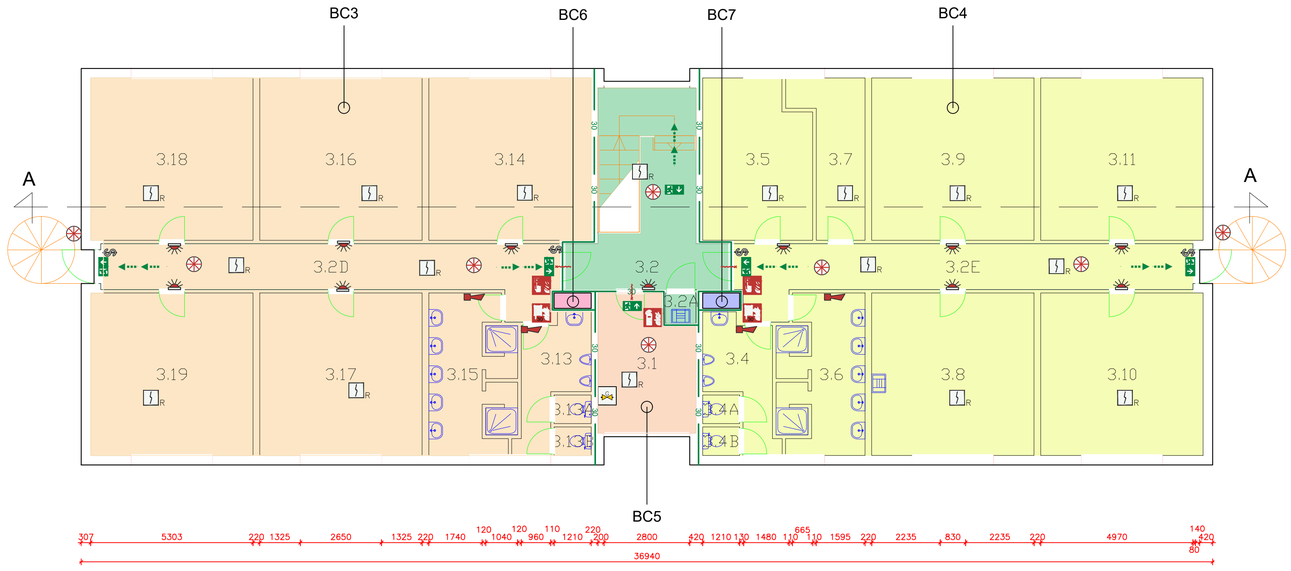



| Ruimte | Functie | Opp. |
|---|---|---|
| 3.7 | Berging Algemeen | 9.42 |
| 3.8 | Wasruimte Textiel | 28.09 |
| 3.15 | Doucheruimte Heren | 13.83 |
| 3.2E | Gang | 24.24 |
| 3.2D | Gang | 24.24 |
| 3.2A | Kast Schoonmaakdienst | .98 |
| 3.5 | Legering 2P | 17.92 |
| 3.11 | Legering 3P | 28.09 |
| 3.10 | Legering 3P | 28.09 |
| 3.9 | Legering 3P | 28.09 |
| 3.14 | Legering 3P | 28.09 |
| 3.19 | Legering 3P | 28.09 |
| 3.18 | Legering 3P | 28.09 |
| 3.17 | Legering 3P | 28.09 |
| 3.16 | Legering 3P | 28.09 |
| 3.1 | Technische Ruimte | 13.45 |
| 3.4 | Toiletruimte Heren | 7.59 |
| 3.13 | Toiletruimte Heren | 7.59 |
| 3.2 | Trappenhuis | 24.66 |
| 3.13A | WC Heren | 1.13 |
| 3.13B | WC Heren | 1.13 |
| 3.4A | WC Heren | 1.13 |
| 3.4B | WC Heren | 1.13 |
| 3.6 | Doucheruimte Heren | 13.83 |

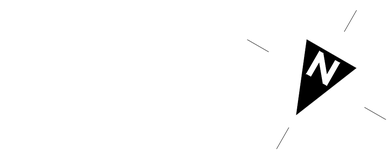


0 2 4 6 8 10 12m.

## Legenda

- brandslanghaspel
- brandblusser
- brandmeldcentrale
- brandmeldcentrale
- vluchtroute aanduiding NEN-EN-ISO 7010
- noodverlichting
- vluchtroute
- brandweer ingang
- schakelaar electra
- sleutelvrije ontsluiting
- optische rookmelder met slow whoop
- slow whoop
- nevenindicator
- enkelzijdig zelfsluitende en brandwerende deuren 30 minuten
- WBDBO 30 minuten

- BC1 400 m²
- BC2 410 m²
- BC3 400 m²
- BC4 400 m²
- BC5 25 m²
- BC6 0,6 m²
- BC7 0,6 m²
- EBVR

De aantallen personen (achter de ruimte-benaming) zijn gebaseerd op een interne Defensienorm. De maximale aantallen personen zijn opgenomen in de aanvraag en in het blok "Bouwlaag gegevens".

Gebouw is voorzien van een BMI:
- bewakingsvorm: Volledig
- doorgemeld naar: Ja, intern

Gecombineerd met een OAI:
- OI-type: Hertek Penta 5000

Bouwlaag gegevens:

| | | |
|---|---|---|
| H. vloer boven meetniveau: | 8760 | mm |
| Gebruiksoppervlakte: | 435,4 | m2 |
| Maximaal aantal personen: | 30 | |

**Definitie van afkortingen**

**EBVR=** Extra Beschermd VluchtRoute
**BC=** Brandcompartiment
**BMI=** Brandmeldinstallatie
**BMC=** Brandmeldcentrale
**WBDBO=** Weerstand tegen Brand-Doorslag en Brand-Overslag

| Omschrijving | Nummer | Tekeningdatum |
|---|---|---|
| As built | VO | 25-07-2018 |

Project: Maatregelen Brandveiligheid Legeringsgebouwen Defensie Fase 1 - Perceel 4 & 5
Schaal: 1:100
Projectnr.: 17.0175
Documentinhoud: As built tekening - 3e Verdieping Gebouw 188 Legerplaats Harskamp
Formaat: A1
Opdrachtgever:
Documentnummer: 4CLAS 33C10 188
Status: DEF
Revisienr.: 03