


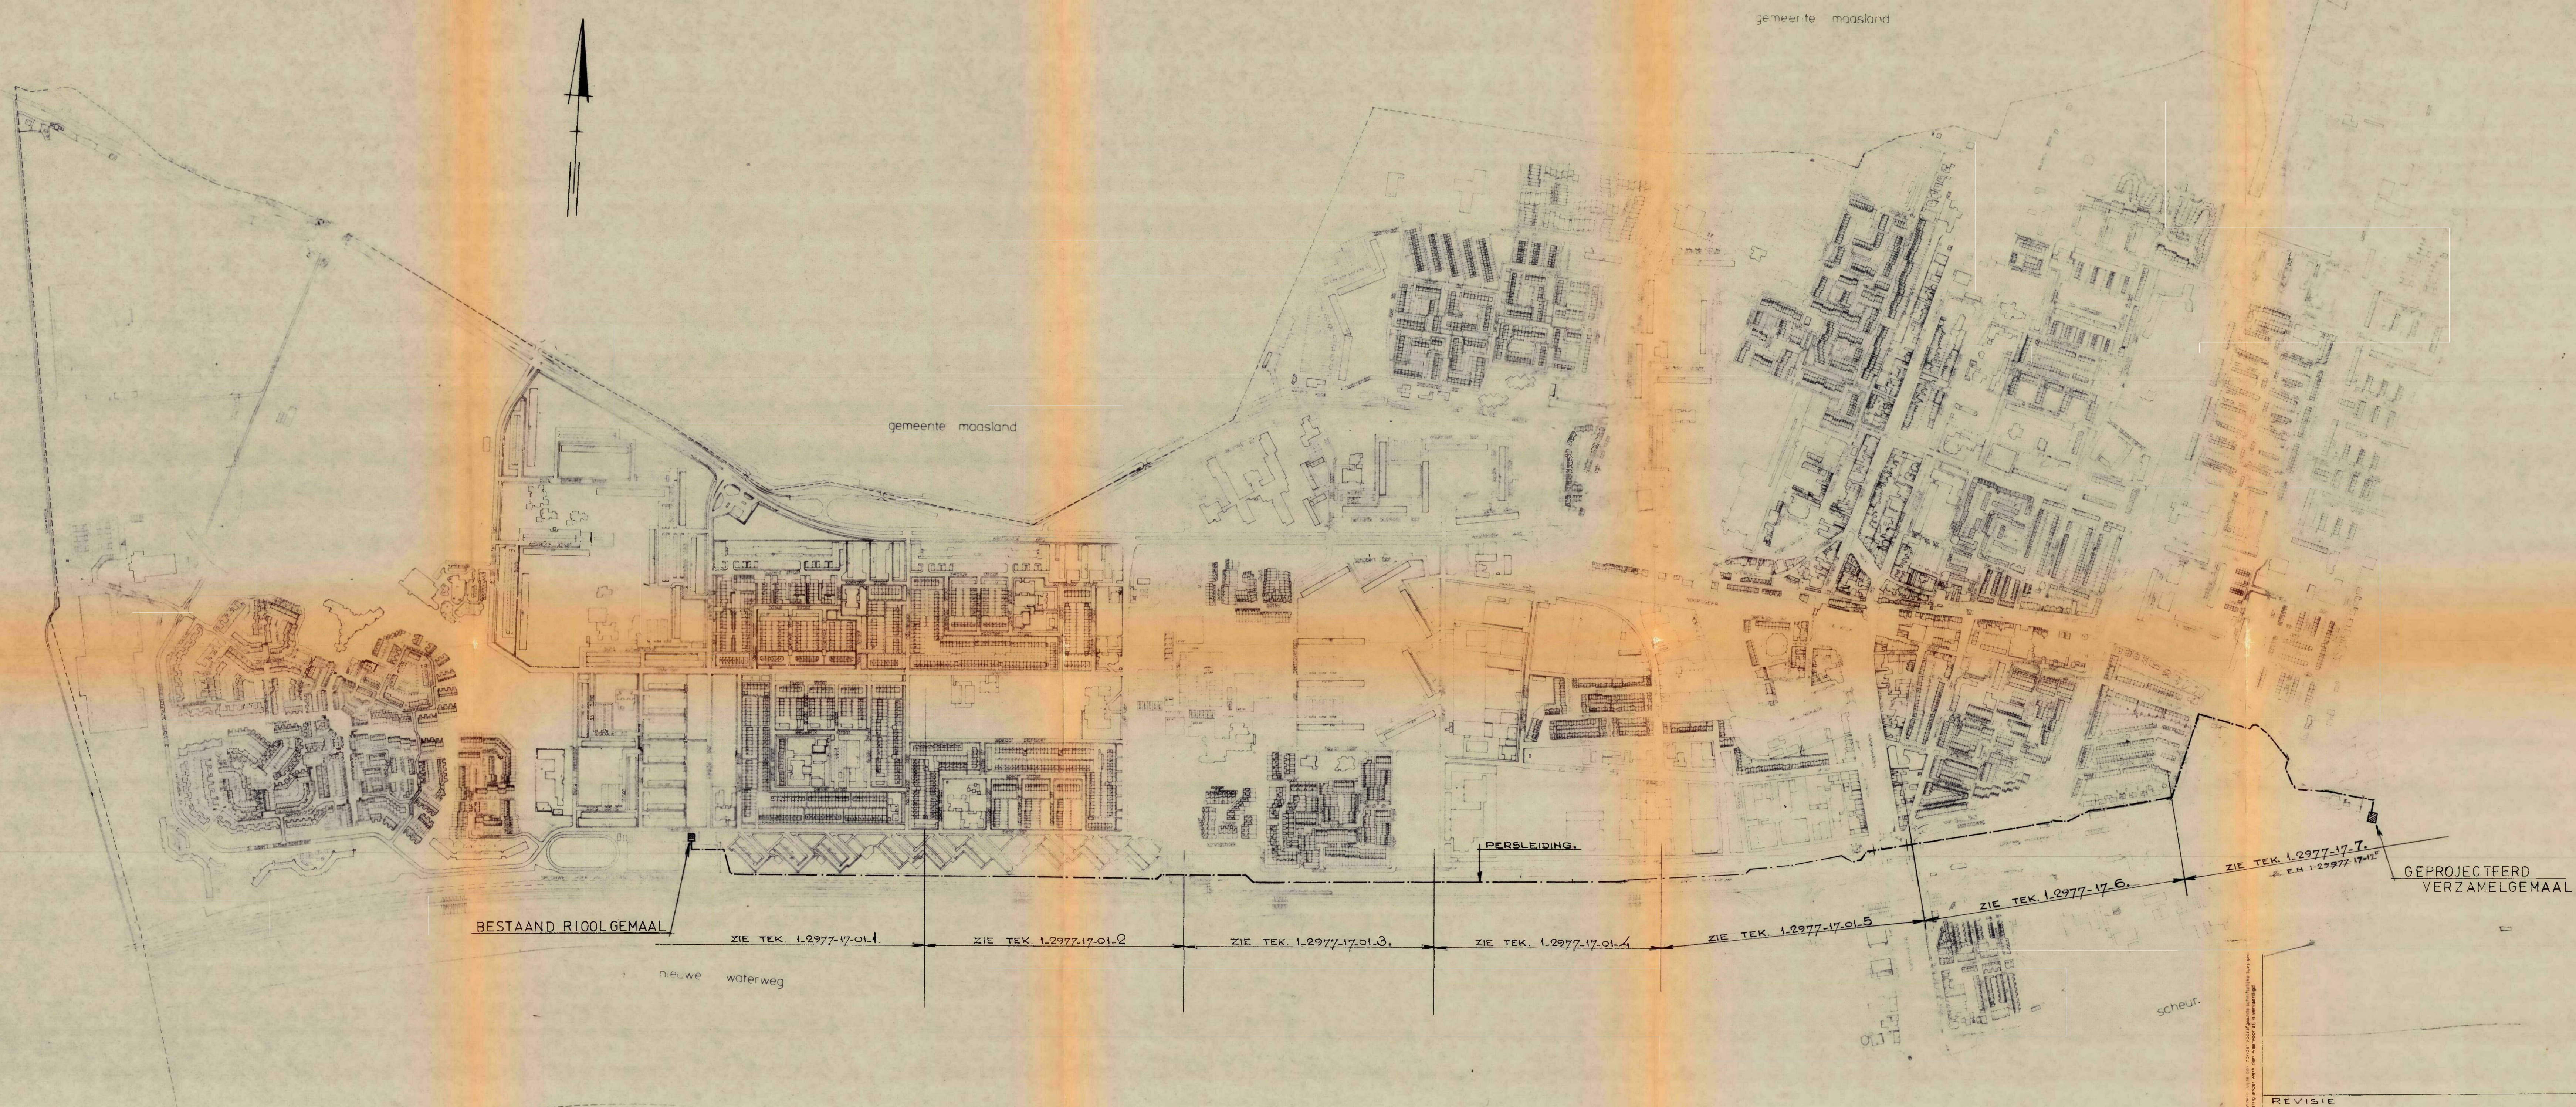

© 1980 DHV Raadgevend Ingenieursbureau BV


REVISIE		83.01.27	E
		81.10.15	D
		81.08.10	C
		15-5-81	B
omschrijving wijzigingen	chef tek	datum	
de constructeur	eerste uitgave		
			A

AANLEG PERSLEIDING MERELLAAN-VERZAMELGEMAAL

11022415

HOOGHEEMRAADSCHAP
VAN DELFLAND.

OVERZICHTSTEKENING

DHV

XII-E 19

DHV Raadgevend Ingenieursbureau BV

peilen in m tov
maten in mm
schaal 1:5000

formaat
594/1050

1-2977-17-01 - 8