
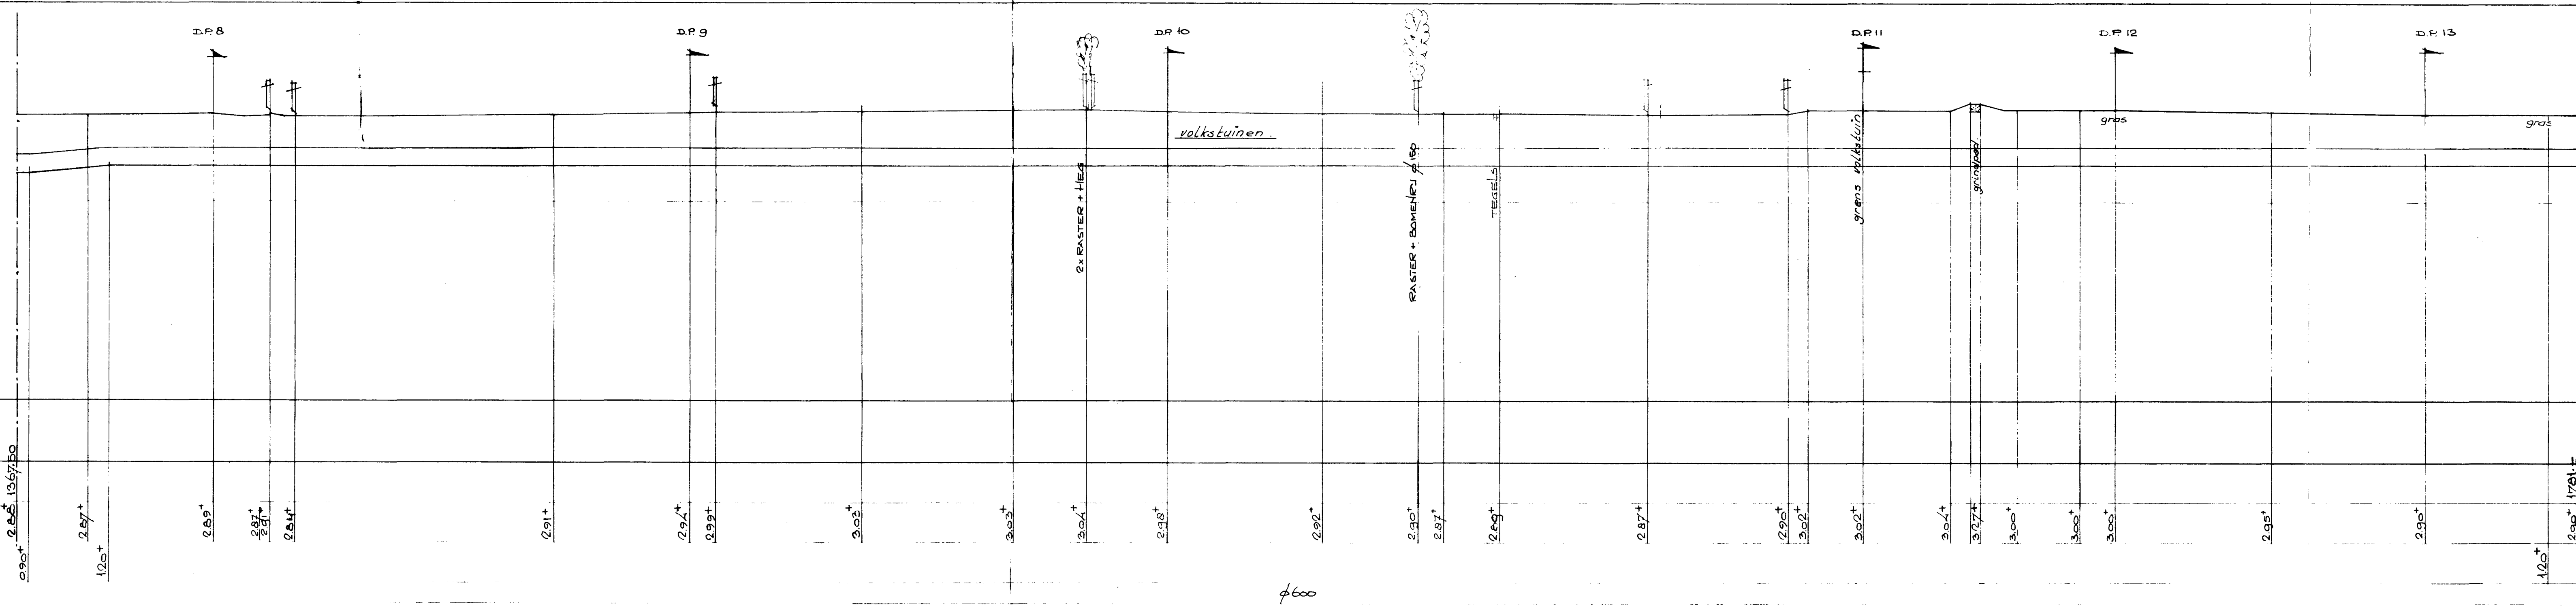


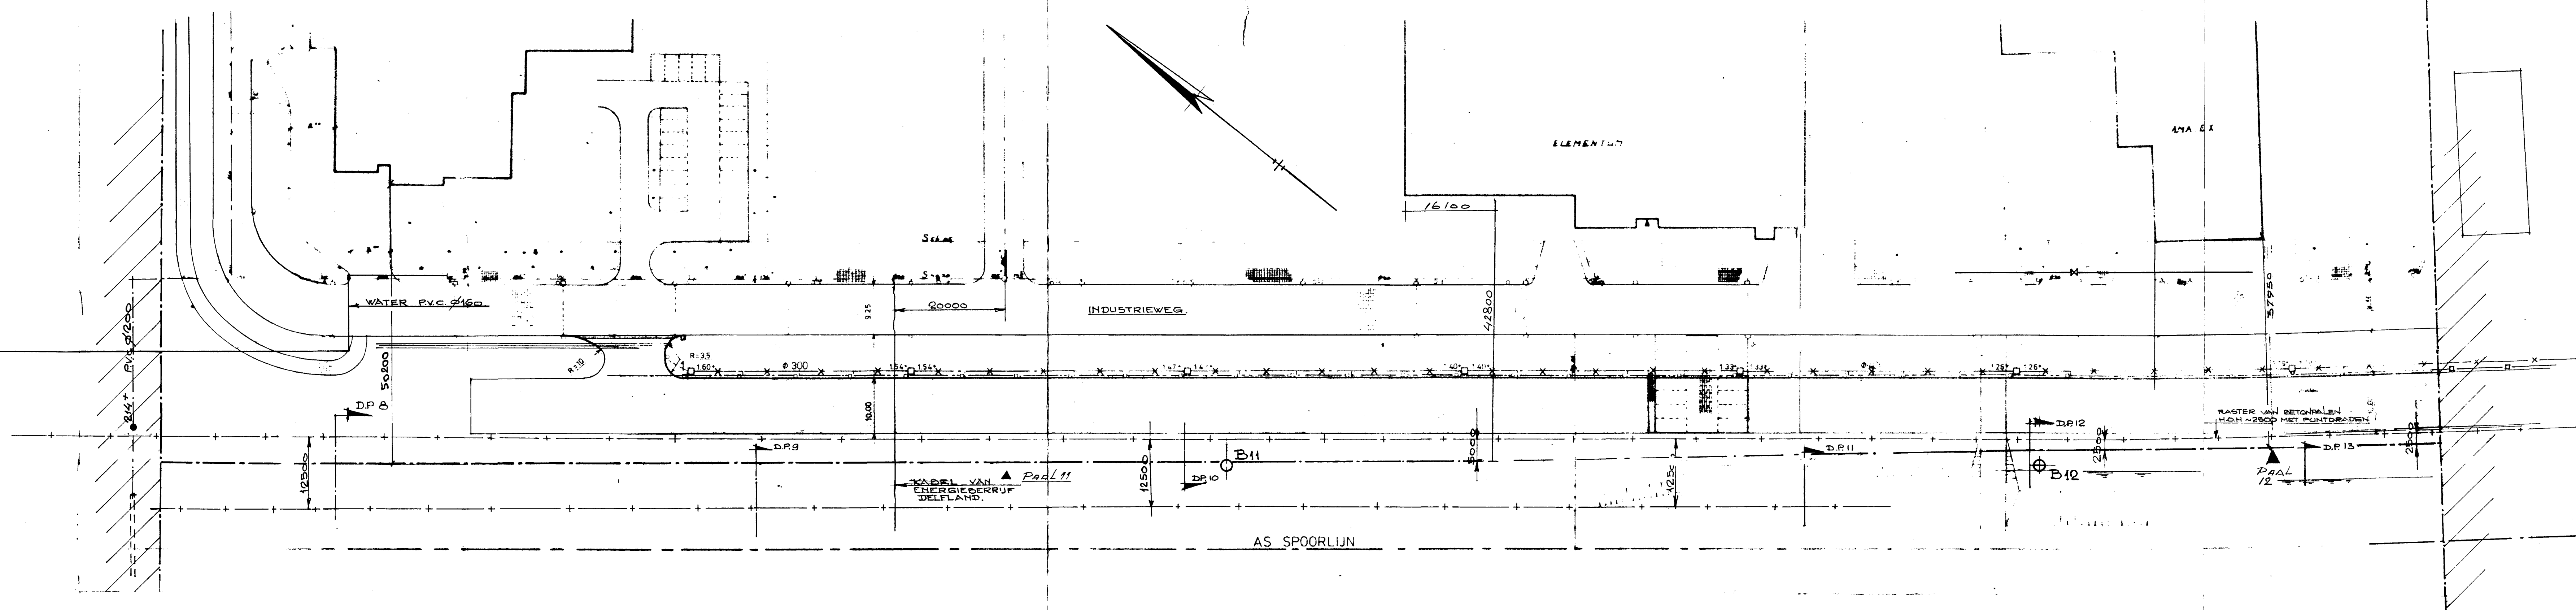

DIKTE TEELAARDE IN cm

OPMERKINGEN

BENODIGDE BUIZEN EN HULPSTUKKEN VOOR DEZE EN BIJBEHORENDE TEKENINGEN							BIJBEHORENDE TEKENINGEN		BESTAANDE KABELS EN LEIDINGEN						CULTUURTECHNIEK		LEGENDA		VOOR OVERZICHT ZIE TEKENING NR: 1-2977-17-01-8.		AANLEG PERSLEIDING MERELLAAN-VERZAMELGEMAAL.	
MATERIAAL	CODE	AANTAL	LENGTE PER STUK	DIAMETER	TOTALE LENGTE	OPMERKINGEN	DETAIL	TEKENING TITEL	TEKENING NR	DETAIL NR	PLAATS	AFMETING	MATERIAAL	Diepte	EIGENAAR							
								DWARSPROFIELEN NRS 13/14	1-2977-17-01-14													
ALLEEN INFORMATIEF BIJ UITVOERING STEEDS DE TEKENINGEN VAN DE NUTSBEDRIJVEN RAADPLEGEN																BOVENGRONDESE LEIDING ELECTRICITEITSKABEL P.T.T. KABEL WATERLEIDING GASLEIDING ROIERING MET KOKER EN KOLK PERSLEIDING MET ONTLUCHTING PLAATS DWARSPROFIELEN KILOMETRERING SONDERING BORING HOR KNIKPUNT IN LEIDING		REVISIE G.V. 82-10-26 G 81-11-25 F 81-11-5 E 81-10-15 D C 81-09-07 B verkleining omschrijving wijzigingen © copyright DHV		DHV DHV Raadgevend Ingenieursbureau BV schalen in m 1:10. maten in mm 500:1050 1-2977-17-01-4.		